



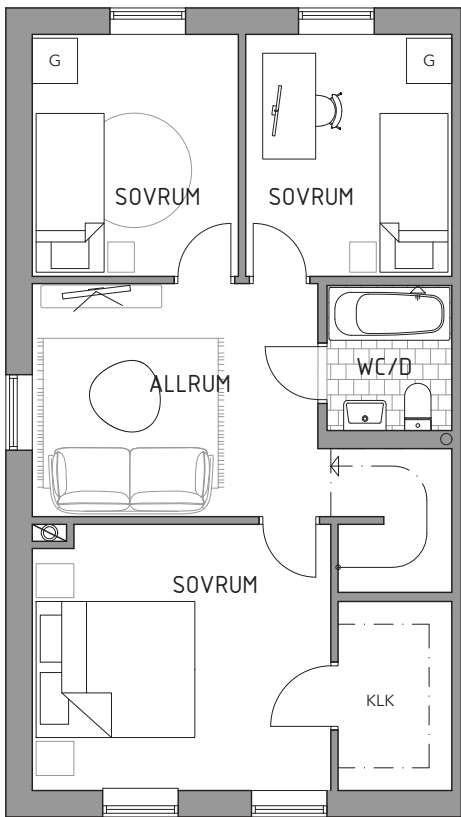

110 m²

Välkommen till vårt rymliga och flexibla parhus om 110 m² fördelat på 5-6 RoK. Denna bostad erbjuder ett ljust och öppet kök som smidigt övergår till vardagsrummet – perfekt för både vardagsliv och sociala tillställningar. Med två stilrena badrum, tre välplanerade sovrum och gott om förvaringsutrymmen blir vardagen enkel och bekväm. Här finns också möjligheten att skapa ett ytterligare rum.

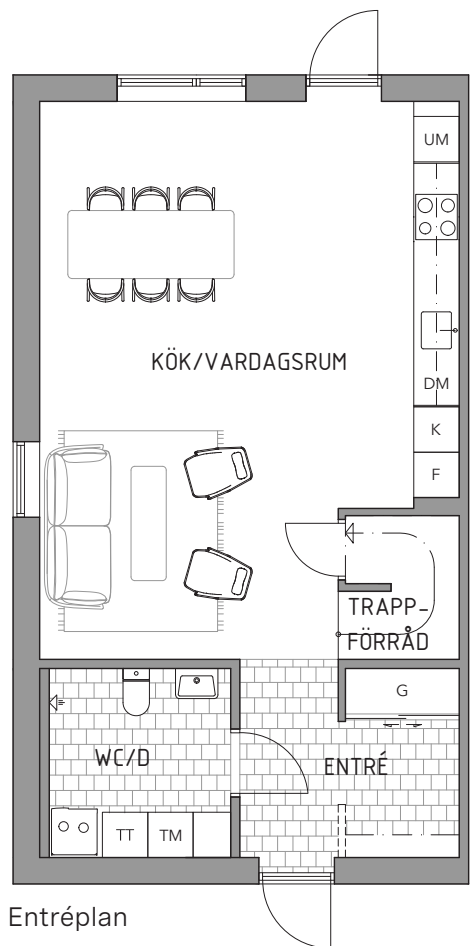


Hus	Tvåplanshus
Kvm	110 m ²
Rum	5-6 RoK



K	Kyl
F	Frys
DM	Diskmaskin
☐☐	Häll
UM	Ugn/Mikro
TM	Tvättmaskin
TT	Torktumlare
G	Garderob
KLK	Klädkammare


Planritningstillval

I Brf Hillens Glänta kommer du erbjudas att göra både planritningstillval och inredningstillval. Planritningstillvalen berör tillval kopplade till bostadens planlösning, och i vår bostad om 110 m² erbjuder vi tre olika tillval på entréplanet, samt ett på plan två. Du kommer att få ta del av vilka inredningstillval som går att göra lite senare, men det berör bland annat val av klinker, kakel och golv m.m.

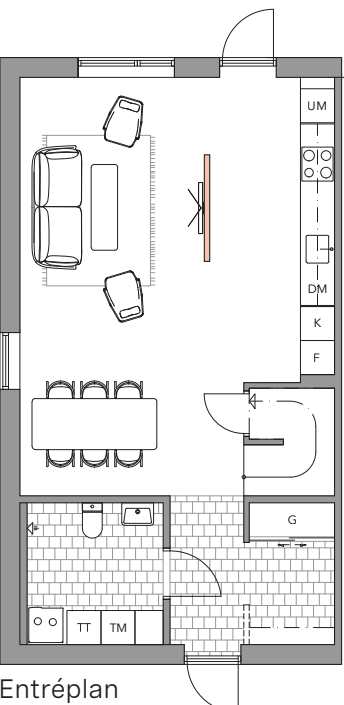


Tillval 1

En skiljevägg mellan kök och vardagsrum skapar en visuell och funktionell separation i rummet. Väggen ger TV:n en naturlig plats, samtidigt som du behåller en öppen social yta.

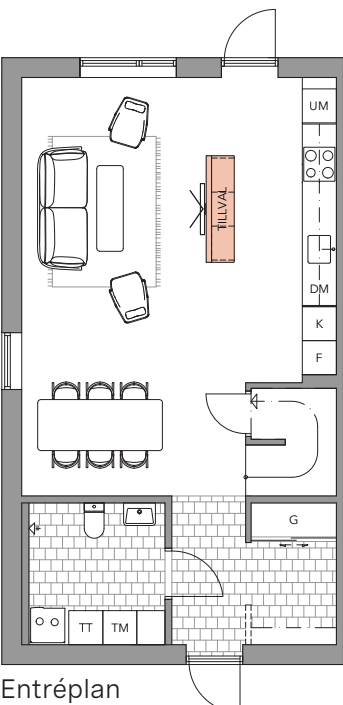


Tillval 2

Likt Tillval 1, innefattar detta alternativ också en avskiljande vägg mellan kök och vardagsrum. Väggen ger TV:n en naturlig plats och en extra arbetsyta på kökssidan. Här får du både öppna sociala ytor och väldefinierade arbetsområden.

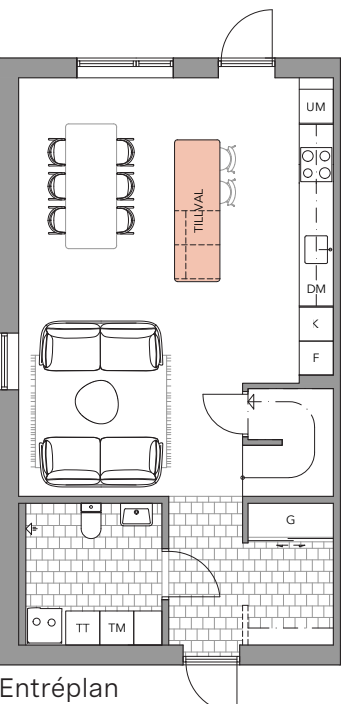

Tillval 3

En ordentlig köksö blir ett fint komplement i köket. Här får du ytterligare sitt- och arbetsyta och förstärker bottenvåningens känsla av hemmets hjärta.

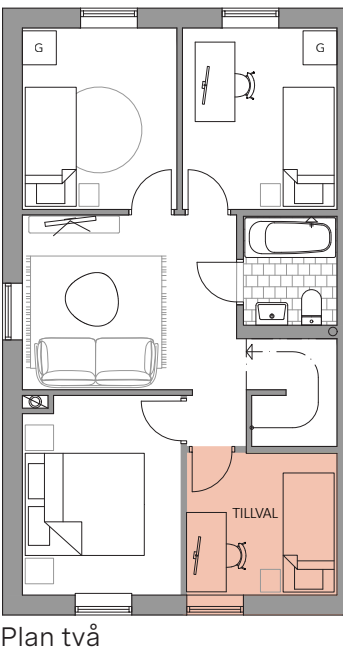

Tillval 4

I tillval 4 kan du förvandla klädkammaren på våning två och en del av master bedroom till ett extra sovrum.