

Ärende		Kommun	Län
Fastighetsreglering berörande Byrum 4:10 och 4:11		Borgholm	Kalmar
Förrättningslantmätare		Registerområde Böda	
1984-08-02 För fastighetsregistermyndigheten		Registreringsbevis Registreringsdatum	
Göran Persson		1984-08-02 För fastighetsregistermyndigheten	
Fastighet, område m m	Fig	Area hektar, m ² delarea	± ändring/ summa
Ägare, uppgifter till lokal skattemyndighet och andra anmärkningar			

FASTIGHETSRÄTTSLIG BESKRIVNING

Byrum 4:10

avstår 1 616 - 616 Carl-Erik Gustavsson

Byrum 4:11

erhåller 1 616 + 616 Christer och Christina Wennberg

TEKNISK BESKRIVNING

Koordinatförteckning

Ersättning: ingen


Punkt	mark	X	Y
1	grg	1043.90	1002.19
2	grg	1000.00	1000.00
9	rs	1043.16	1016.17
10	rm	999.26	1013.98

Markeringar

grg = gammalt rör i gjutning

rs = rör i sten

rm = rör i mark

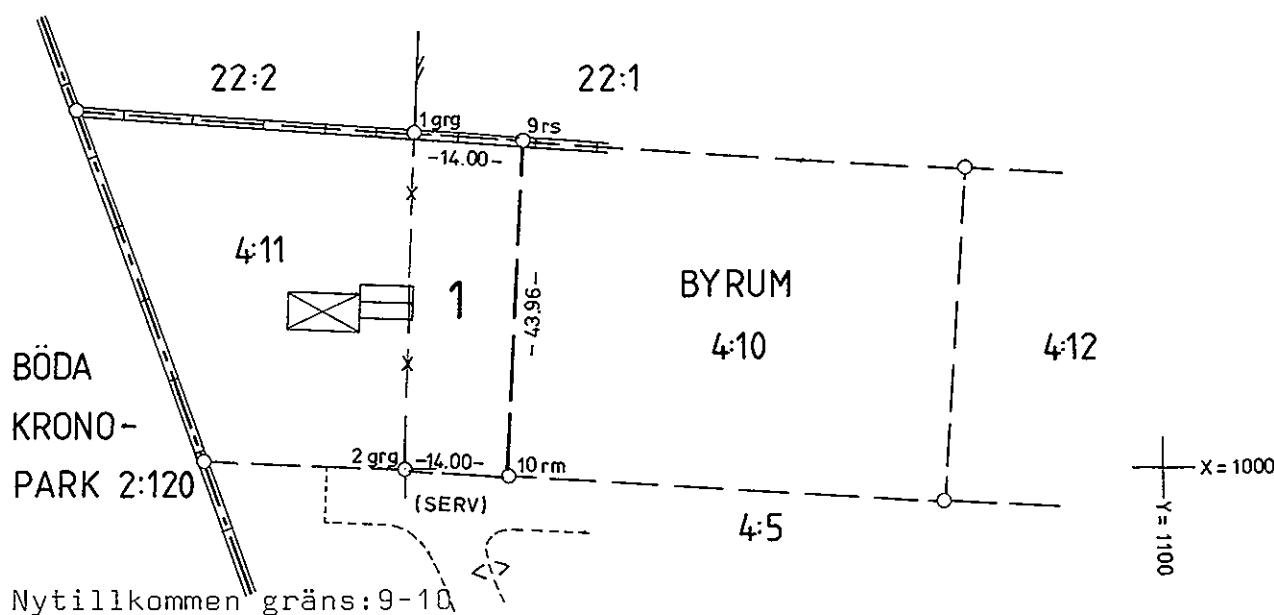

Framställd genom Nymätning	Skala 1:1000	Mätklass III	Koordinatsystem Lokalt fristående
För det tekniska innehållet svarar Carl-Olof Härnström	Reg karta, lägesangivning 05794:10,11	Beteckningsstandard -	

Mätning Beräkning Kartering Ritn redigering

COH/AA AA COH dg

Int/
tk/af