

Bn § 1080.

D.nr 800/79.

Ansökan från Vera Hedgren, Hamburgsund, om byggnadslov för uppförande av vedbod och carport å Hee 1:27 (Svenneby).

För området gäller byggnadsplan fastställd år 1974.

Ansökan strider mot planbestämmelserna avseende placeringen.

Berörd grannes skriftliga medgivande finnes.

Byggnadsnämnden beslöt att, i enlighet med stadsarkitektens tillstyrkan och då placeringen ej synes vålla obehag för någon samt då berörd grannes skriftliga medgivande finnes, med stöd av 67 § BS bevilja dispens från 110 § första stycket BL.

Byggnadsnämnden beslöt bevilja sökt byggnadslov.

Byggnaden skall utföras i enlighet med till ansökan fogade ritningar och teknisk beskrivning.

Utsättning av byggnaden kan ej ske förrän anmälan om ansvarig arbetsledare, som byggnadsnämnden känner till eller med bestyrkta kompetensuppgifter inom byggnadsbranschen, insänts och av byggnadsnämnden godkänts.

(E.B)

Avgift Nichundra Kronor.

Anmälan

Sökanden anmanas att om beslutet bevisligen underrätta grannar och andra som kan beröras därav.

~~Över byggnadslovet erfordras tillstånd från länsarbetsnämnden innan utföras sker.~~

Byggherren/ansvarig arbetsledare skall till byggnadsnämnden göra anmälningar enligt följande:

- ☒ Begäran om utsättning. Tomtgränsmarkeringar skall vara tydligt utmärkta medelst räppar eller liknande.
- ☒ Då företaget påbörjas.
- ☐ Då schaktning eller sprängning till grundbotten utförts eller påbörjas.
- ☐ Innan bottenplattas götes.
- ☒ Då grundläggning verkställd men innan första bjälklaget utförts.
- ☐ Då byggnadens bärande stöms samt skivorna uppförts men innan takläggning eller annan ytterbehandling verkställd eller påbörjats.
- ☒ Då skivorna utförts.

Justerades sig

Underskriftskode

Marianne Friberg

"Tekn. besk."

Material- och arbetsbeskrivning Vedbod

Grund: Plintar

Syll : 4" x 4"

Stolpar : 2" x 4"

Hammarband: 2" x 8"

Takbjälkar: 2" x 8"

Väggbeklädnad: 1" x 5" lockpanel, stående

Takbeklädnad: Plaganplåt eller likvärdigt
(svart)



Carport

Grund: Plintar

Stolpar: 4" x 4"


Hammarband: 2" x 8"

Takbjälkar 2" x 8"

Reglar under plåt: 2" x 3"

Takbeklädnad: Plaganplåt eller likvärdigt
(svart)

Byggnaden målas lika bostadshus.

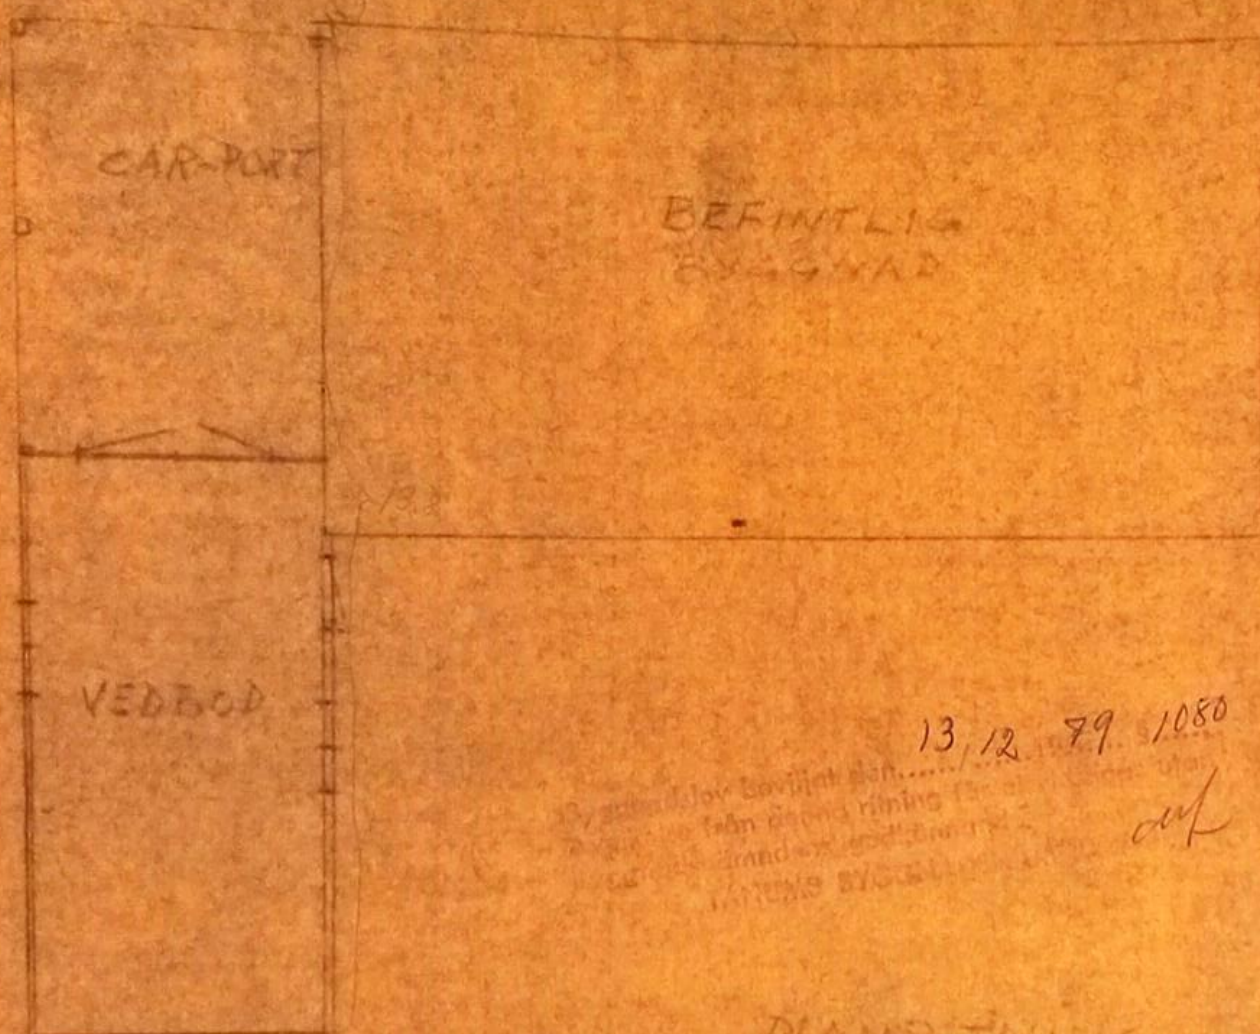


13/12 79 1080

Byggnadens beviljning...
 från...
 13/12 79 1080

af

PLANNRITNING


SKALA 1:100

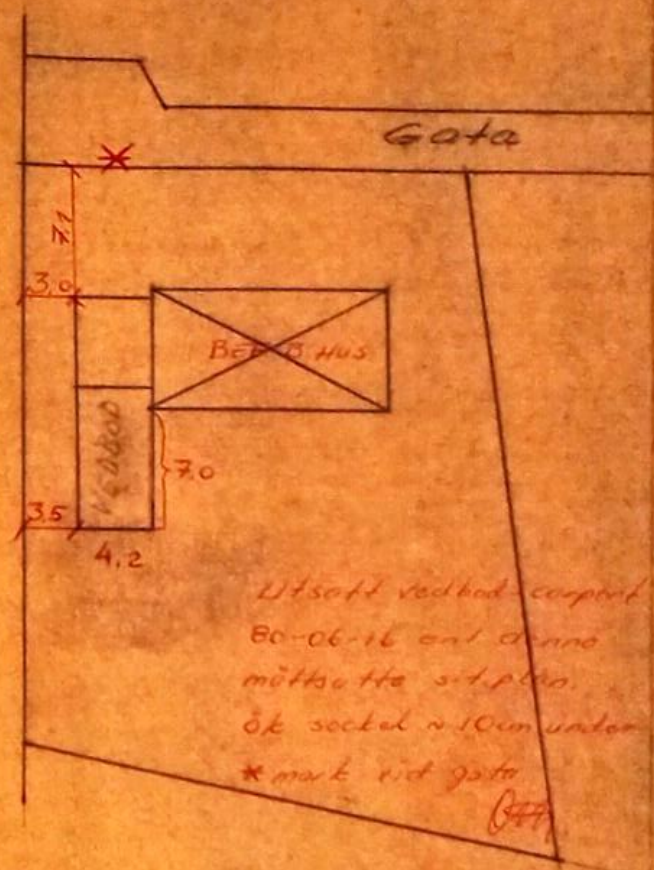


SITUATIONSPLAN

SKALA 1:400


HEE 1:21 DAT C. BULLE SV.
 TÄNKS AN
 VERA HEDGREN

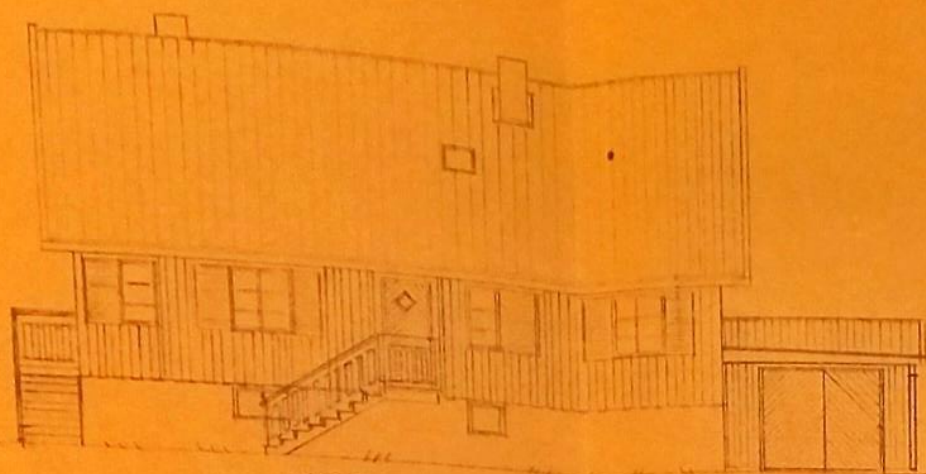

MOT NORDVÄST

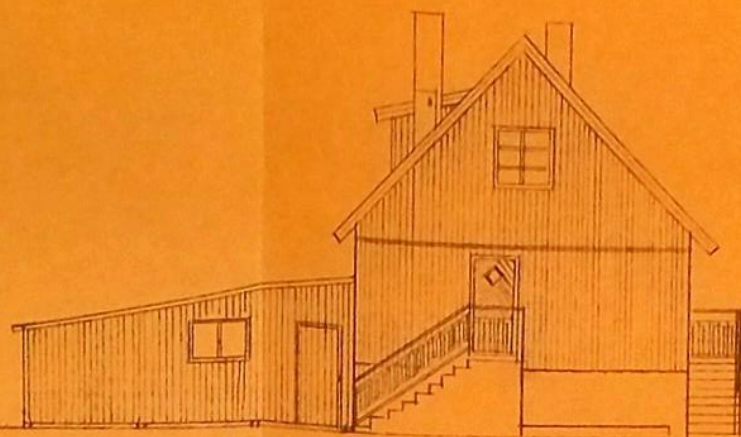


MOT NORDÖST

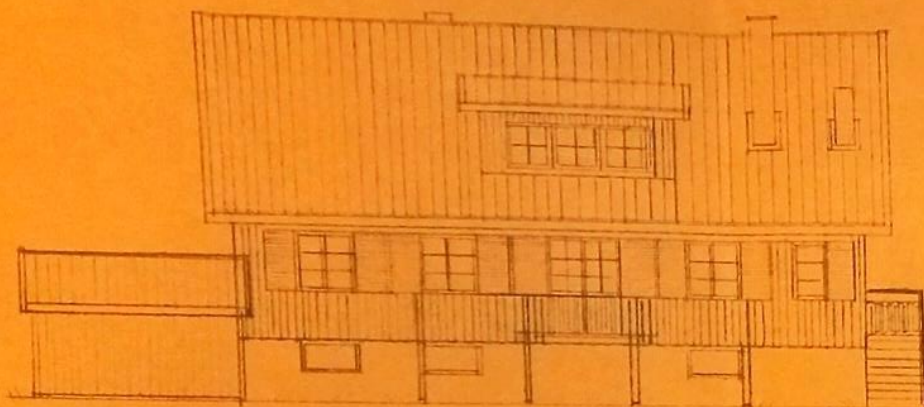

MOT SYDÖST


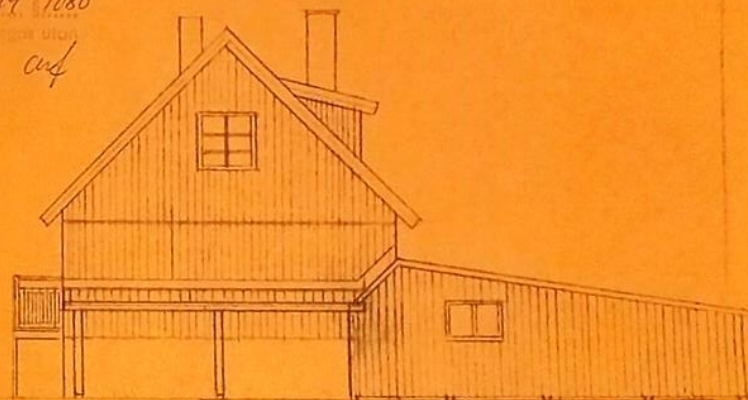

MOT SYDVÄST

HEE 1:27 TOMT 6, KVILLE S.N.
 TANUMS K.N.
 YERA HEDGREN
 TILLBYGGNAD AV CARPORT
 OCH VEDBOD

SKALA 1:100