

allt 7.000.- av 10%

Utdrag ur protokoll fört vid sammanträde med Tanums byggnadsnämnd i Tingshuset, Tanumshede, den 12 december 1974.

Inflyttnings nya utövare 12.12-74

Ny ägare: Vera Hedgren

§ 1196.

Ansökan från Algot Peterson, Kungälv, om byggnadslov för uppförande av bostadshus å Hee 1:27.

För området gäller byggnadsplan fastställd år 1974.

Byggnadsnämnden beslöt bevilja sökt byggnadslov.

Byggnaden skall utföras i enlighet med till ansökan fogade ritningar och teknisk beskrivning. Byggnadens läge skall av byggnadsnämnden närmare anvisas, varvid förgårdslinje och framtida plats för garage skall beaktas.

Byggnadslovsansökan för va-anläggningen har godkänts av kommunalingenjören.

Skorstensfejarmästaren skall kontaktas för besiktning av skorstenen.

Byggnadsarbetena får icke påbörjas förrän anmälan om ansvarig arbetsledare kompletterats med bestyrkta kompetensuppgifter inom byggnadsbranschen.

För byggnadsområdet gällande byggnadsbestämmelser skall följas.

Denna paragraf förklarades omedelbart justerad.

(E.B)

Avgift Trehundratjugö Kronor.

År och dag som ovan
Claes G. Hultman
Ordförande

Vid protokollet:
Thorsten Andersson
Sekreterare

Rätt utdraget intyga:

Kerstin Andersson

Stenåre Fåberg

Denna beskrivning utgör underlag för byggnadsnämndens och länsorganets tekniska granskning. Den är ej tillräckligt detaljerad som underlag för entreprenadavtal.

Till ansökan om byggnadslov fogas beskrivning i tre exemplar.

Till ansökan om statligt bostadslån fogas beskrivningen liksom i tre exemplar. Gäller ansökan ombyggnad eller förbättring lämnas därjämte beskrivning i två exemplar av huset före upprustningen. Omfattar ansökan hus med olika utförande skall beskrivningen upprättas för vart och ett av husen.

TEKNISK BESKRIVNING

☒ Nybyggnad ☐ Tillbyggnad ☐ Ombyggnad ☐ Förbättring
☐ Före ☐ Efter ☐ Före ☐ Efter

Beskrivningen avser

☒ småhus ☐ annan byggnad ☒ M=monteringsfärdigt ☐ P=platsbyggt

Hustyp (ex enfamiljshus, kedjehus, radhus, lamellhus, punkthus)

Enfamiljshus

Antal hus 1 Antal lägenheter 1 Antal hela våningsplan 1 1/2

Kommun

Tanum

Länsbelechn

0

Inkom till fo/by den

Fastighetsbeteckning

Hee 1:27 (C)

Hus lft

Fastighetsadress

Kville s:n

Sökandens namn, adress och telefon

Herr Algott Petersson, Kastalagatan 16, 442 00 Kungälv Tel:0303/14455 arb.0303/15040

Grund

Grundlagt på sand

Grundlägg-djup

☐ Berg ☐ Grus ☐ Sand ☐ Lera ☐ Morän Frostfritt

Grundläggningssätt (pålning, hel platta, utbredda plattor med dimension och betongkvalitet)

Utbredda plattor BTG III K 200

Yllervägg, gavelspets (utifrån räknat)

☒ M ☐ P
Lock 22x95, bräda 22x145, spikreglar 45x70 papp, 30 min.ull reglar 45x95 c/c 600, 95 min.ull. plastfolie, 13 gipsskiva

Lägenhetsskiljande vägg

☐ M ☐ P

Dränering

2 st. 75 dränrör i grus

Innervägg, trappomslutande

☐ M ☐ P

Väggar

Källarväggar

Material

Tjocklek

Källaryttervägg Betonghålstén

20 cm

Husskiljande källarvägg

cm

Bärande källarinnervägg Betonghålstén

20 cm

Icke bärande källarinnervägg Betonghålstén

20 cm

Annan

cm

Värmeisolering i källaryttervägg

Träullsplattor

K-värde 0,54

Vattenisolering i källaryttervägg Slammning med rent

cementbruk 1:2, 1 strykn. varm asfalt

1 strykn. kass asfalt till full täckning

Sockelbeklädnad

Puts

Bärande del

☒ Yttervägg

☐ Innervägg

Våningsväggar

Yttervägg, långsida (utifrån räknat)

☒ M ☐ P

Lock 22x93, bräda 22x145, papp, 30 min. ull, spikreglar 22x83, reglar 45x95 c/c 600, 95 min.ull, plastfolie, 13 gipsskiva

K-värde 0,24

Yttervägg, kortsida (utifrån räknat)

☐ M ☐ P

Se ovan

Bjälklag

Syll 45x220

☒ M ☐ P

Bottenbjälklag

☒ Över källare ☐ Över kryp-utrymme ☐ Direkt på mark

22 spånskiva, 45x220 bjälkar c/c 600 150 min. ull papp, 22x83 glespanel, c/c 30 13 gipsskiva

Mellanbjälklag

☒ M ☐ P

22 spånskiva 45x220 bjälkar c/c 600 150 min.ull papp 16 fasspont

Översta bjälklaget

☐ M ☐ P

150 min.ull plastfolie 16 fasspont

Badrumsbjälklag:

☐ M ☐ P

Värmeisolering

K-värde

Vattenisolering

Helsvetsad plastmatta

Golvbeläggning

Helsvetsad plastmatta

Allanbjälklag:

☐ M ☐ P

Värmeisolering

K-värde

Vattenisolering

Golvbeläggning

Trappor

Invändiga

☒ M ☐ P

Furu

Utvändiga

☐ M ☒ P

Betong

Yttertak

Takstol:

Taklutning, grader 45

Typ, material, dimension

☒ M ☐ P

Svensk trätakstol 45x145

Underlagstak

☒ M ☐ P

22x30 ströläkt och tegelläkt,
papp 17 mm råspont

Takbeläggning

Betongtakpannor

Yttertak över uppvärmt utrymme

K-värde

Fönster

☒ 2 glas ☐ 3 glas

Teknisk beskrivning av garage och förråd utanför huskroppen;
anordning för inredningsbar vind m m

Värmeinstallation

Pannskorsten

☐ M ☐ P

☐ Tegel
Röckkanal, area

☐ Gjutjärn

☐ Stål
Värmeisol utförande i övrigt

☐ Annat

☐ Panna
i huset

☐ Fjärrvärme-
verk

☐ Gemensam
värmecentral

☐ Annat

Panna, typ

antal

effekt

eldyta

☐ Koks
Annat

☐ Olja

☐ Gas

☒ El

Oljeeldningsaggregat

☐ Högltryck

☐ Lågtryck

☐ Annat

Värmemedium

☐ Varmvatten

☐ Varmluft

Värmefördelning

☐ Själv-
cirkulation

☐ Fläkt-
cirkulation

☐ Pump-
cirkulation

Värmetillförsel

☒ Radiatorer

☐ Varmflufs-
inblåsning

☐ Varm golv

☐ Annat

Värmemätare, typ

Varmvattenmätare, typ

Material i varmvattenledning

Koppar

Material i servisledning

PVC

Material i kallvattenledning

Koppar

Ventilation

☒ Utsugning i självdrag
Ersättningsluft

☐ Mekanisk ventilation

☐ Värdr-fönster

☐ Springventil

☐ Vent (förvärmad luft)

☒ Fönster
med beslag

☐ Ventilerade
fönster

☐ Annat

Allmänna upplysningar

Huvudentreprenör

Ansvarig arbetsledare

Sökanden

Arkitekt

Annebergs-Hus AB" Kungsbacka

Byggnadskonstruktör

Vvs-konstruktör

Beskrivningen utförd av

Annebergs-Hus AB Kungsbacka

Sökandens underskrift

Göteborg

den 1974.10.30

Teknisk beskrivning granskad för ställigt lån

☐ utan erinringar

☐ med erinringar enl bif yttrande

den

Byggnadsnämndens anteckningar

Vatten och avlopp anslutet till samhällets ledning

☐ Ja

☐ Nej

Byggnadslov

☐ erfordras ej

☐ är lämnat

☐ är icke lämnat

☐ Dispens
tillstyrkt

Dispensen avser

Fastigheten rättsligt bildad

☐ Ja

År

☐ Nej

För området gäller

☐ stadsplan

☐ byggnadsplan

☐ avstyckningsplan

☐ utomplansbestämmelser

☐ inga byggn-regl bestämmelser

För bestämmande av grundläggn-sättet erfordras markundersökning

☐ Ja


☐ Nej

Byggnadsritningar och teknisk beskrivning granskade för byggnadslov

☐ utan erinringar

☐ med erinringar enl bif yttrande

den

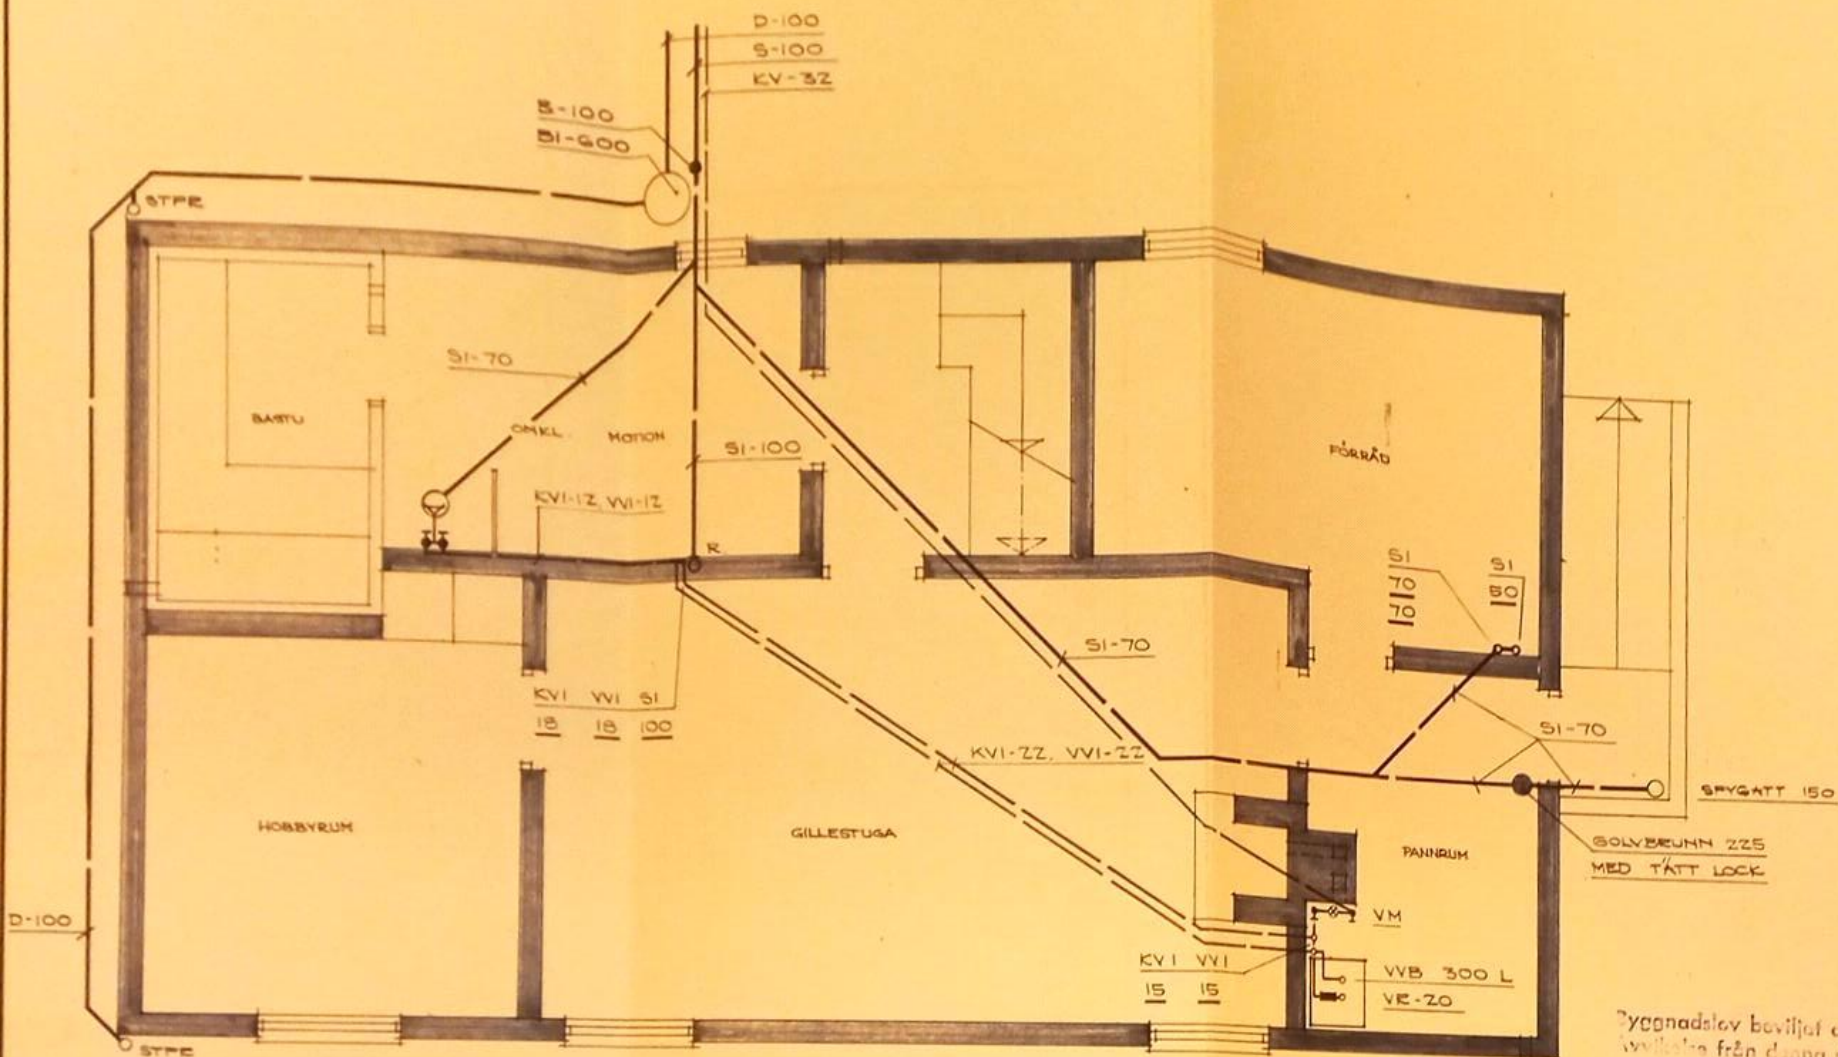

Byggnadslov beviljat den 12/12 1971 s. 1196
 Värde från denna ritning får ej vidtagas utan
 byggnadsnämndens godkännande.

TÄNNS BYGGNADSKÄND

ANNEBERGS-HUS
 BOX 150 · 434 02 KUNGSBACKÄ 2
 TEL 0300/21150

HANDL AV
 R. BERGGREN

RITAD AV

ANNEBERG 74 10 24

HEE 1:27 (C), KVILLE · TÄNNS KOMMUN

HEER ALGOT PETERSSON







HALLANDSLÄNGAN B

VATTEN OCH AVLOPP



RITNINGNUMMER

KUNNUMMER

SKALA 1:50

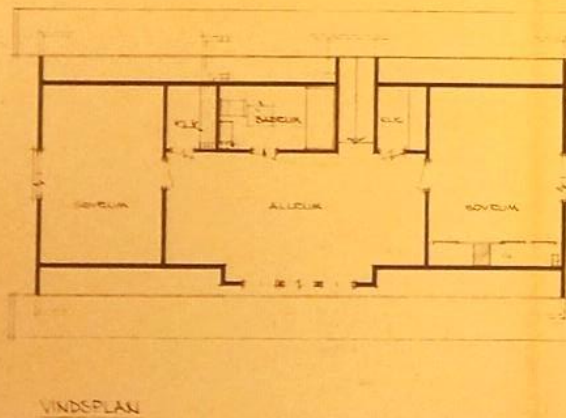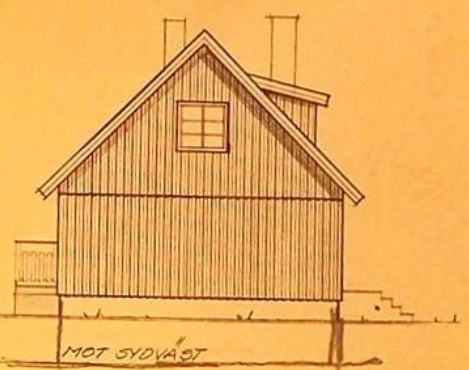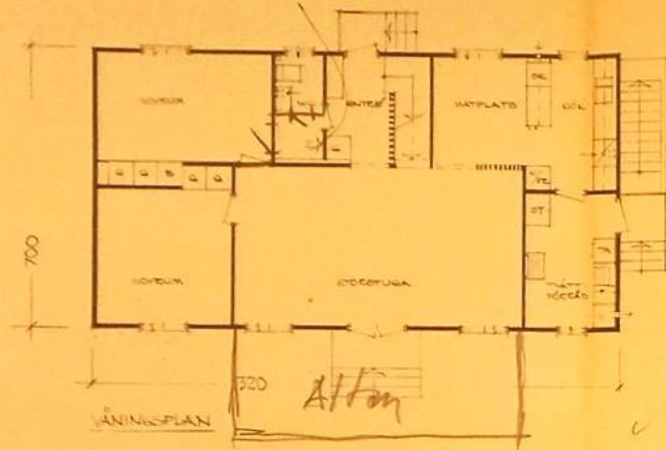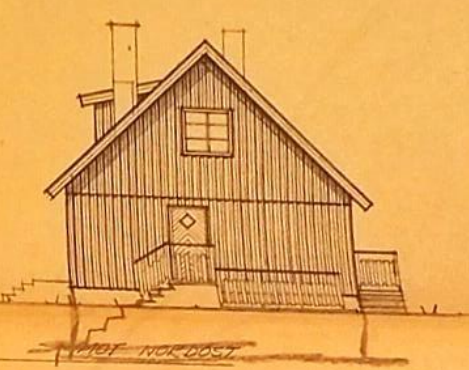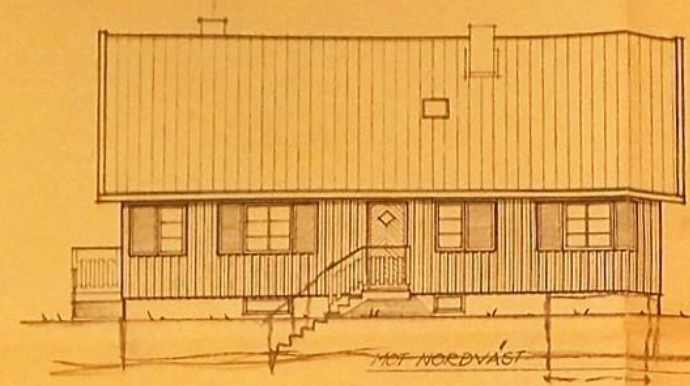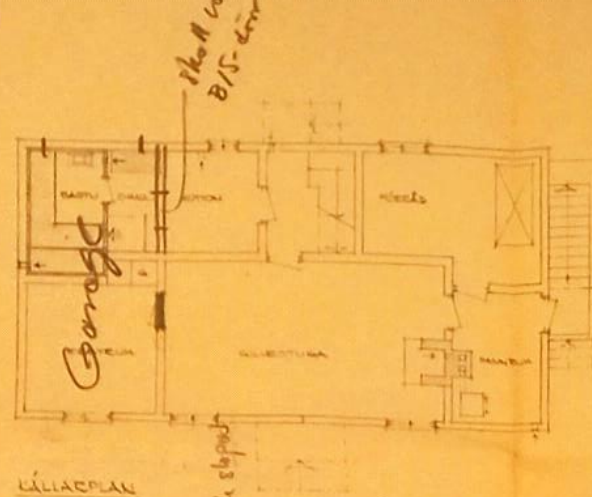


- Solavtryck ? Vind
 ✓ Vind-beslag i kök
 ✓ x Låstak skap för tvättmedel saknas
 ✓ x Elspis för hus (stället för lucka och hällare för fönst) *Handskrivet*
 ✓ x Håll för diskens saknas
 ✓ x - - - - - kullerlådor - -
 ✓ Vind-beslag i varje rum
 ✓ x För stora öppn. mellan sofflag och stuen
 ✓ x Barnsöms beslag i rummet
 ✓ Vindens botten saknas
 ✓ Trappställe i tv. kök
 ✓ Trappa nedt. till garage
 ✓ Rökke till yllvärde
 ✓ av barnsöms.
 Tillst utbet. av stoff till

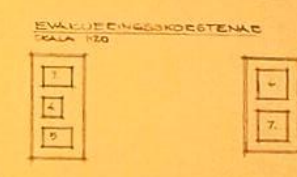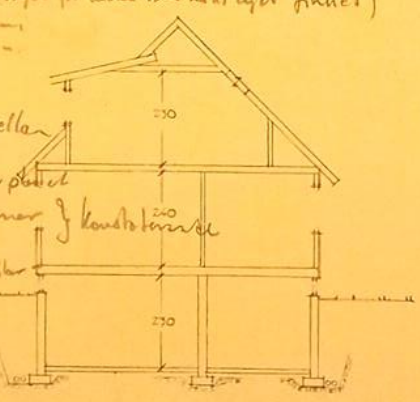



SKALA 1:100

ANNEBERGS-HUS BOX 150 434 02 KUNGSBACKA 2 TEL 0300/21150		HEE 1.27, TOMT C, KVILLE 5.11, TANUMS L.N. HR ALGOTT PETERSON, KUNGÅLV, PLANER, FASADER,	
HANDL AV LFMVL	RITAD AV IE	RITNINGNUMMER	RITNINGNUMMER 714-500

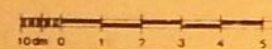

RITNINGSBETECKNINGAR

S - SPILLV PVC MARKAVLOPPSRÖR
S1 - SPILLV PVC INOMHUSAVLOPPSRÖR
D - DAGV PVC MARKAVLOPPSRÖR
STPR - STUPRÖR PLÄTISOL
KV - KALLV PELL NT 10
KV1 - KALLV PLASTISOL KOPPARRÖR
KV2 - KALLV TUNNV KOPPARRÖR
VV1 - VARMV PLASTISOL KOPPARRÖR
VV2 - VARMV TUNNV KOPPARRÖR
TV - TAPPV MED SLANGFÖRSKR VÄKV
TV1 - TAPPV MED SLANGFÖRSKR VÄKV
SAMT FÖRLÄNGD SPINDEL
VR - VENTILRÖR INKL AV. BACKV. VÄKV. SÄKV
VM - VATTENMÄTARE INKL 2 AV
B - SPOLBRUNN
B1 - DRÄN OCH STPR BRUNN MED
SLAMFICKA OCH VATTENLÄS
OM EJ ANNAT ANGES GÄLLER FÖLJANDE ANSL
WC KV2-8
TVÄTTST. BIDE KV2-8, VV2-8
DISKL. DUSCH. TVÄTTB. KV2-10, VV2-10
BADKAR KV2-12, VV2-12

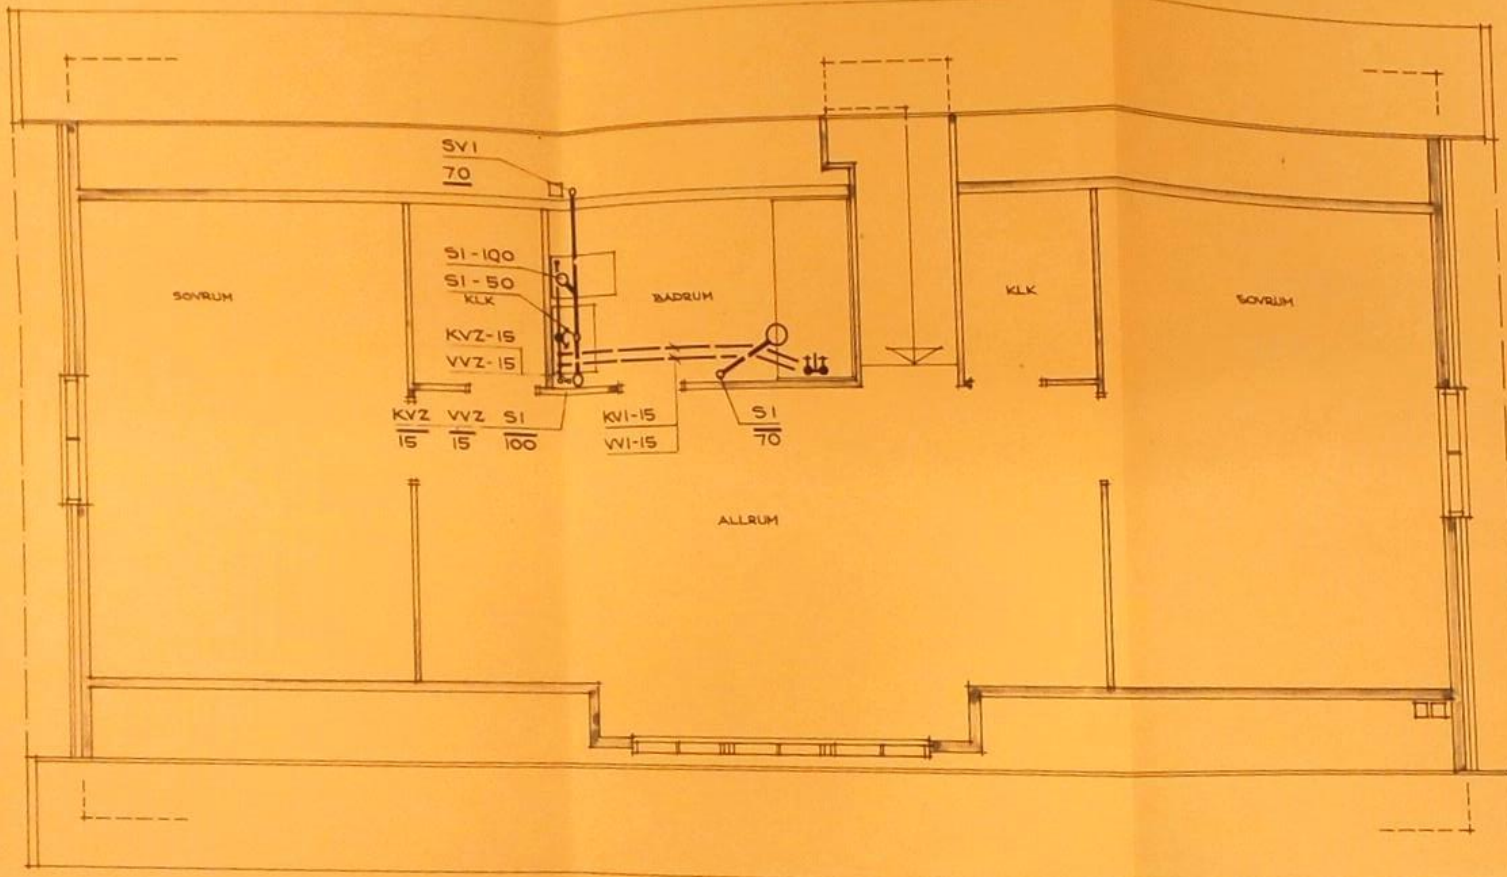

Byggnadslov beviljat den 12/12 1974 s. 1196
TANUMS BYGGNADSNÄMND

ANNEBERGS-HUS
BOX 150 · 434 02 KUNGSBACKA 2
TEL 0300/21150

HANDL AV
R. BERGGREN

RITAD AV
R. B.

ANNEBERG 74 10 22

HEE 1:27 (C), KVILLE, TANUMS KOMMUN


HEER ALGOT PETERSSON

HALLANDSLÄNGAN B

VATTEN OCH AVLOPP

RITNINGSNUMMER
SKALA 1:50

KUNDNUMMER

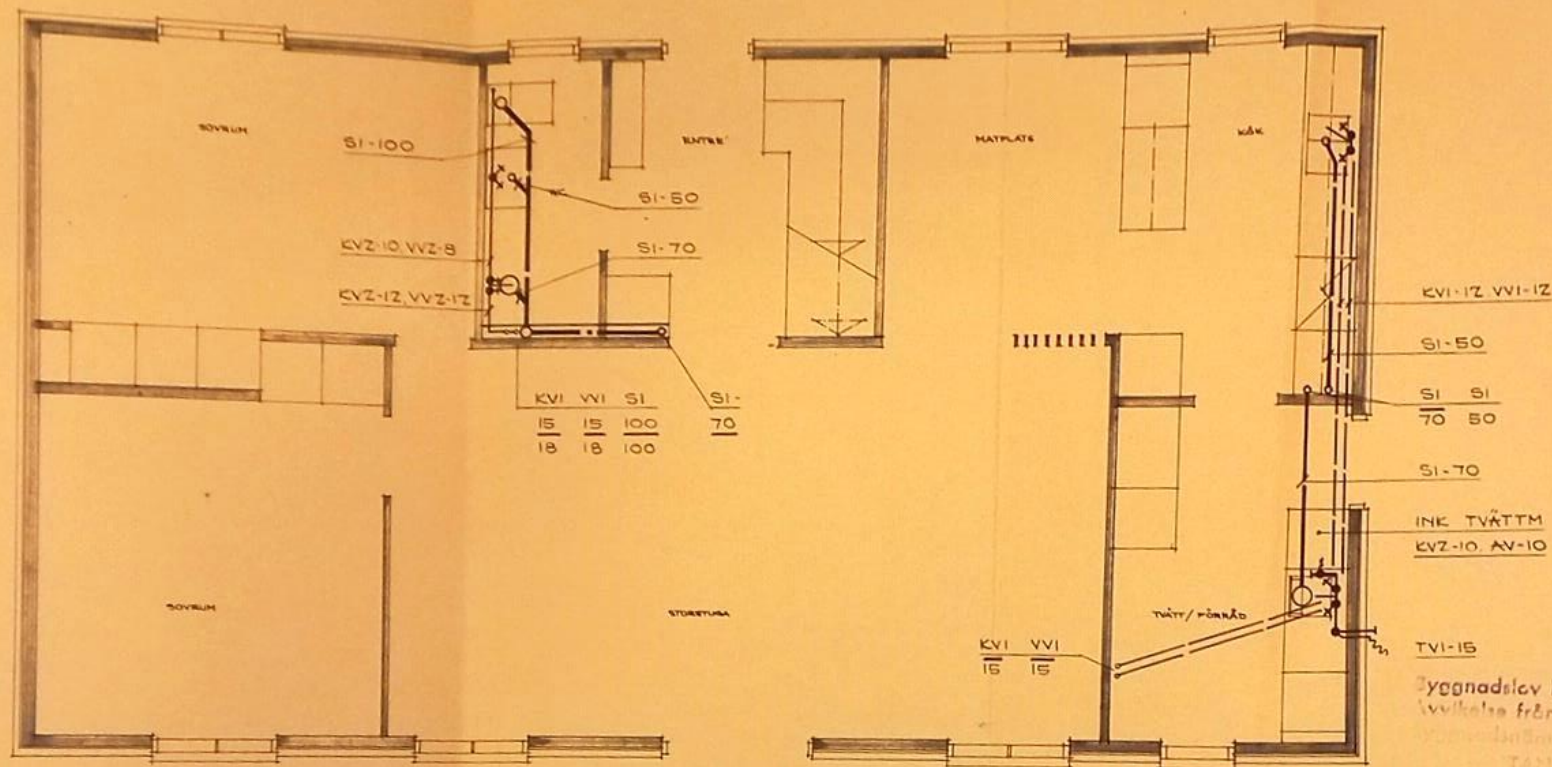

Byggnadslov beviljat den... 12/12 1974 s. 1196
 i vilket fall från denna ritning för sig vidtagas utan
 bygglovsmyndighetens godkännande.
 TÄNNS BYGGNADSNÄMND *mf*

ANNEBERGS-HUS
 BOX 150 · 434 02 KUNGSBACKA 2
 TEL. 0300/21150

HANDL AV
 R. BERGGREN

RITAD AV
R. B.

ANNEBERG 74 10 Z4

HEE 1:27 (C) KVILLE, TANUMS KOMMUN

HEER ALGOT PETERSSON

HALLANDSLÅNGAN B

VATTEN OCH AVLOPP

RITNINGNUMMER
 SKALA 1:50

KUNDNUMMER