

70 7:3/67

KARTA över ett område av fastigheten

Långsjöhöjden 1:10,

använd vid avstyckning.

Org. enhet

S 7

Dnr

87/66

Upprättad år 1967 av:

N.R. Berglund

(N.R. Berglund)

tf distriktslantm.

Erik Norbäck

(Erik Norbäck)

ingenjör

Socken

Lekvattnet

Kommun

Torsby

Län

Värmland

Skala

1:2000

0 20 40 60 80 100 120 140

meter

Avstyckningsbeskrivning.

Från Långsjöhöjden 1:10 avstyckas:

fig. ägoslag areal ha

1 tomt, skogsmark 0,2700

2 " , äng 0,1300

3 " , väg 0,0450

4 " , äng 0,4580

Summa: 0,9030 = *R.N. 113*

Koordinatförteckning.

(Fristående koordinatsystem för tomten)

Punkt	x	y
1	1000,00	2000,00
2	954,69	1935,53
3	872,63	1993,20
4	823,64	2008,43
5	749,95	1895,91
6	834,28	1869,72
7	939,91	1914,50

Servitut:

Med området följer rätt att för utfart till allmän väg använda vägen litt. a.


Stamfastigheten äger rätt att använda vägens fortsättning litt. b genom det avstyckade området.

§ 129. År 1967 den 17 mars

blev denna avstyckning av överlantmätaren i Värmlands län fastställd.

På ämbetets vägnar: 1:9

W. Hertting
W. Hertting

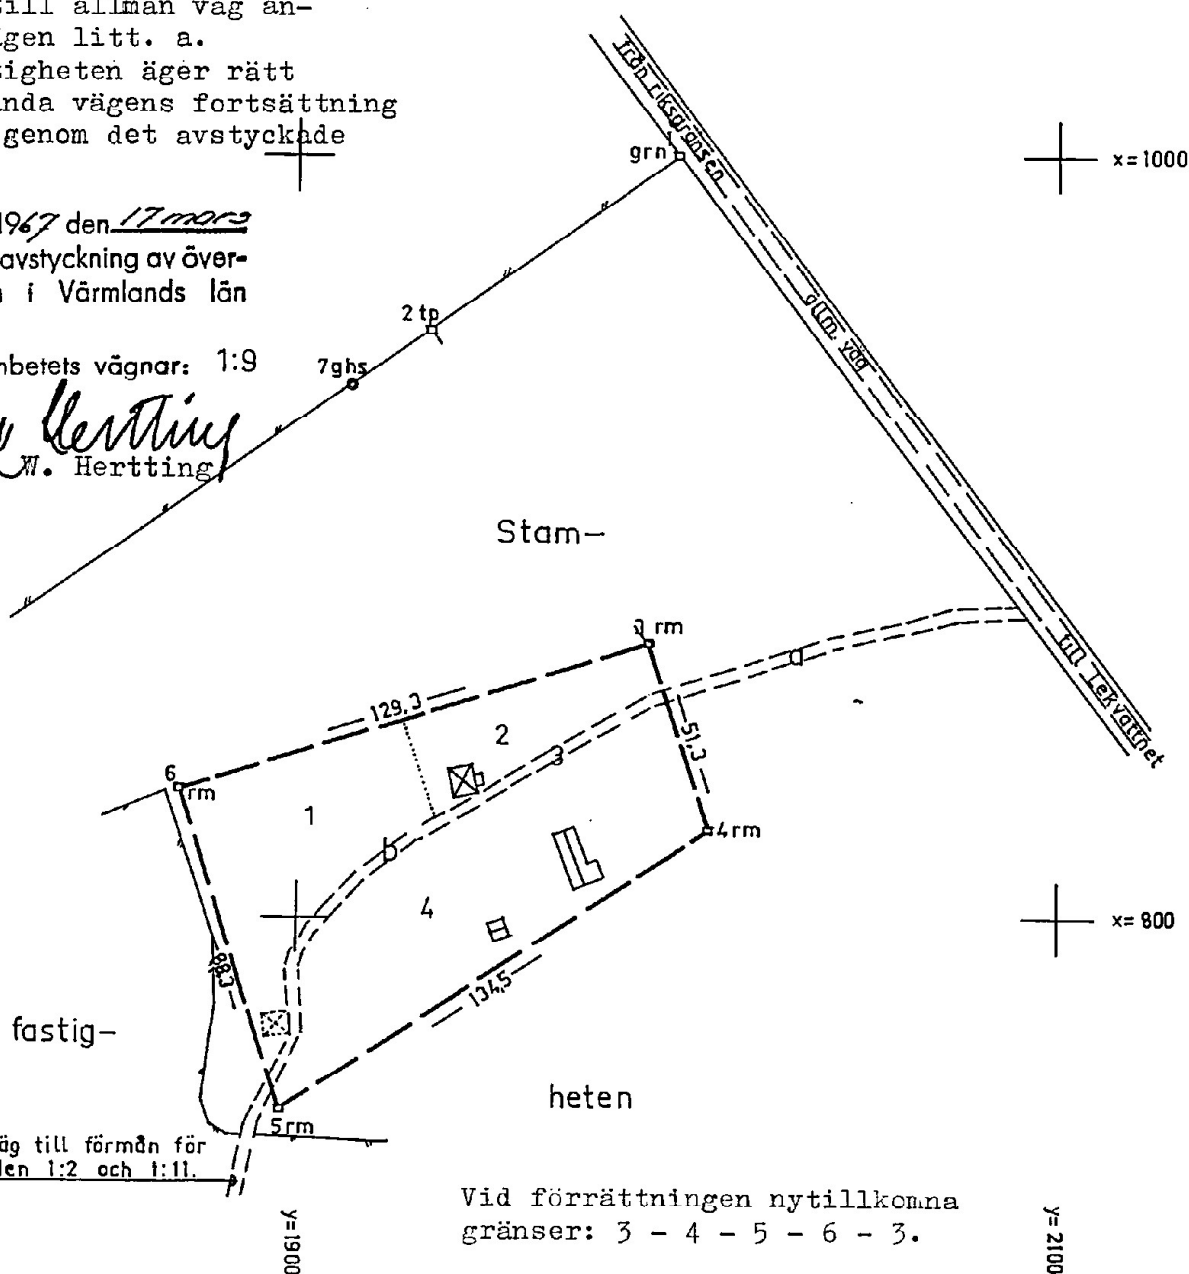

Servitutsväg till förmån för
Långsjöhöjden 1:2 och 1:11.

Vid förrättningen nytillkomna
gränser: 3 - 4 - 5 - 6 - 3.

Arkivnr m m

12C 7d-4 17-S-418

Målning

Koordber

Arealber

Kartering

Ritning

Signum.

E.N.

E.N.

E.N.

E.N.

A.Ö.