

LANTMÄTERIMYNDIGHETEN



Kalmar län

Förrättningskarta

2004-03-12

Ärende

Fastighetsreglering berörande

Gillberga 3:7 och 3:8

Borgholms kommun

Kenneth Danielsson

Förrättningslantmätare

Aktbilaga KA

Ärendenr: H043

Teknisk beskrivning:

Koordinatförteckning

Pkt	X	Y	Markering
517	6332455.26	1666860.76	Rör i sten
518	6332488.29	1566873.91	Rör i sten
413 Pike	6332416.71	1566937.29	Spik i asfalt
414 Pike	6332450.27	1566910.43	Rör i mark

Framställd genom: Nymätning


Koordinatkvalitet: Inre 25 mm, Yttre 4500 mm

Koordinatsystem: RT R06 2.5 GON V (ndrk)

Registerkarta: 05763:43

Teckenförklaring:

— — — — —	Fastighetsgräns
①	Ägofigur
o	Gränspunkt
517	Gränspunktsnummer
- 12.34 -	Måttangivelse
	Bostadshus
	Uthus
	Brunn
— — — — —	Väg
=====	Stenmur

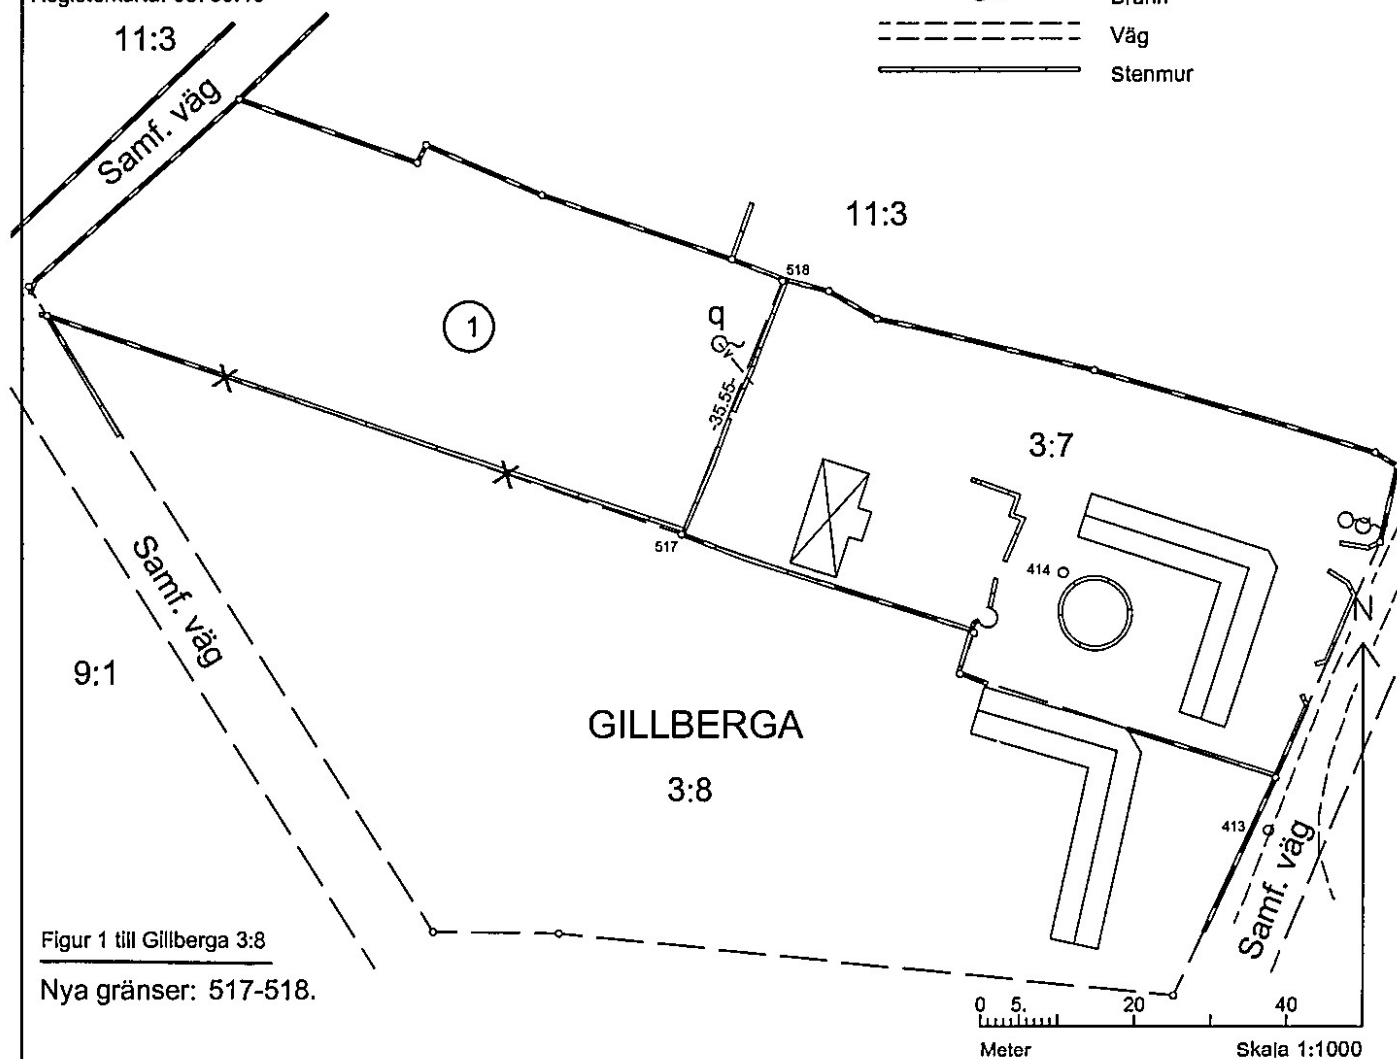

Akt 0885-3029