


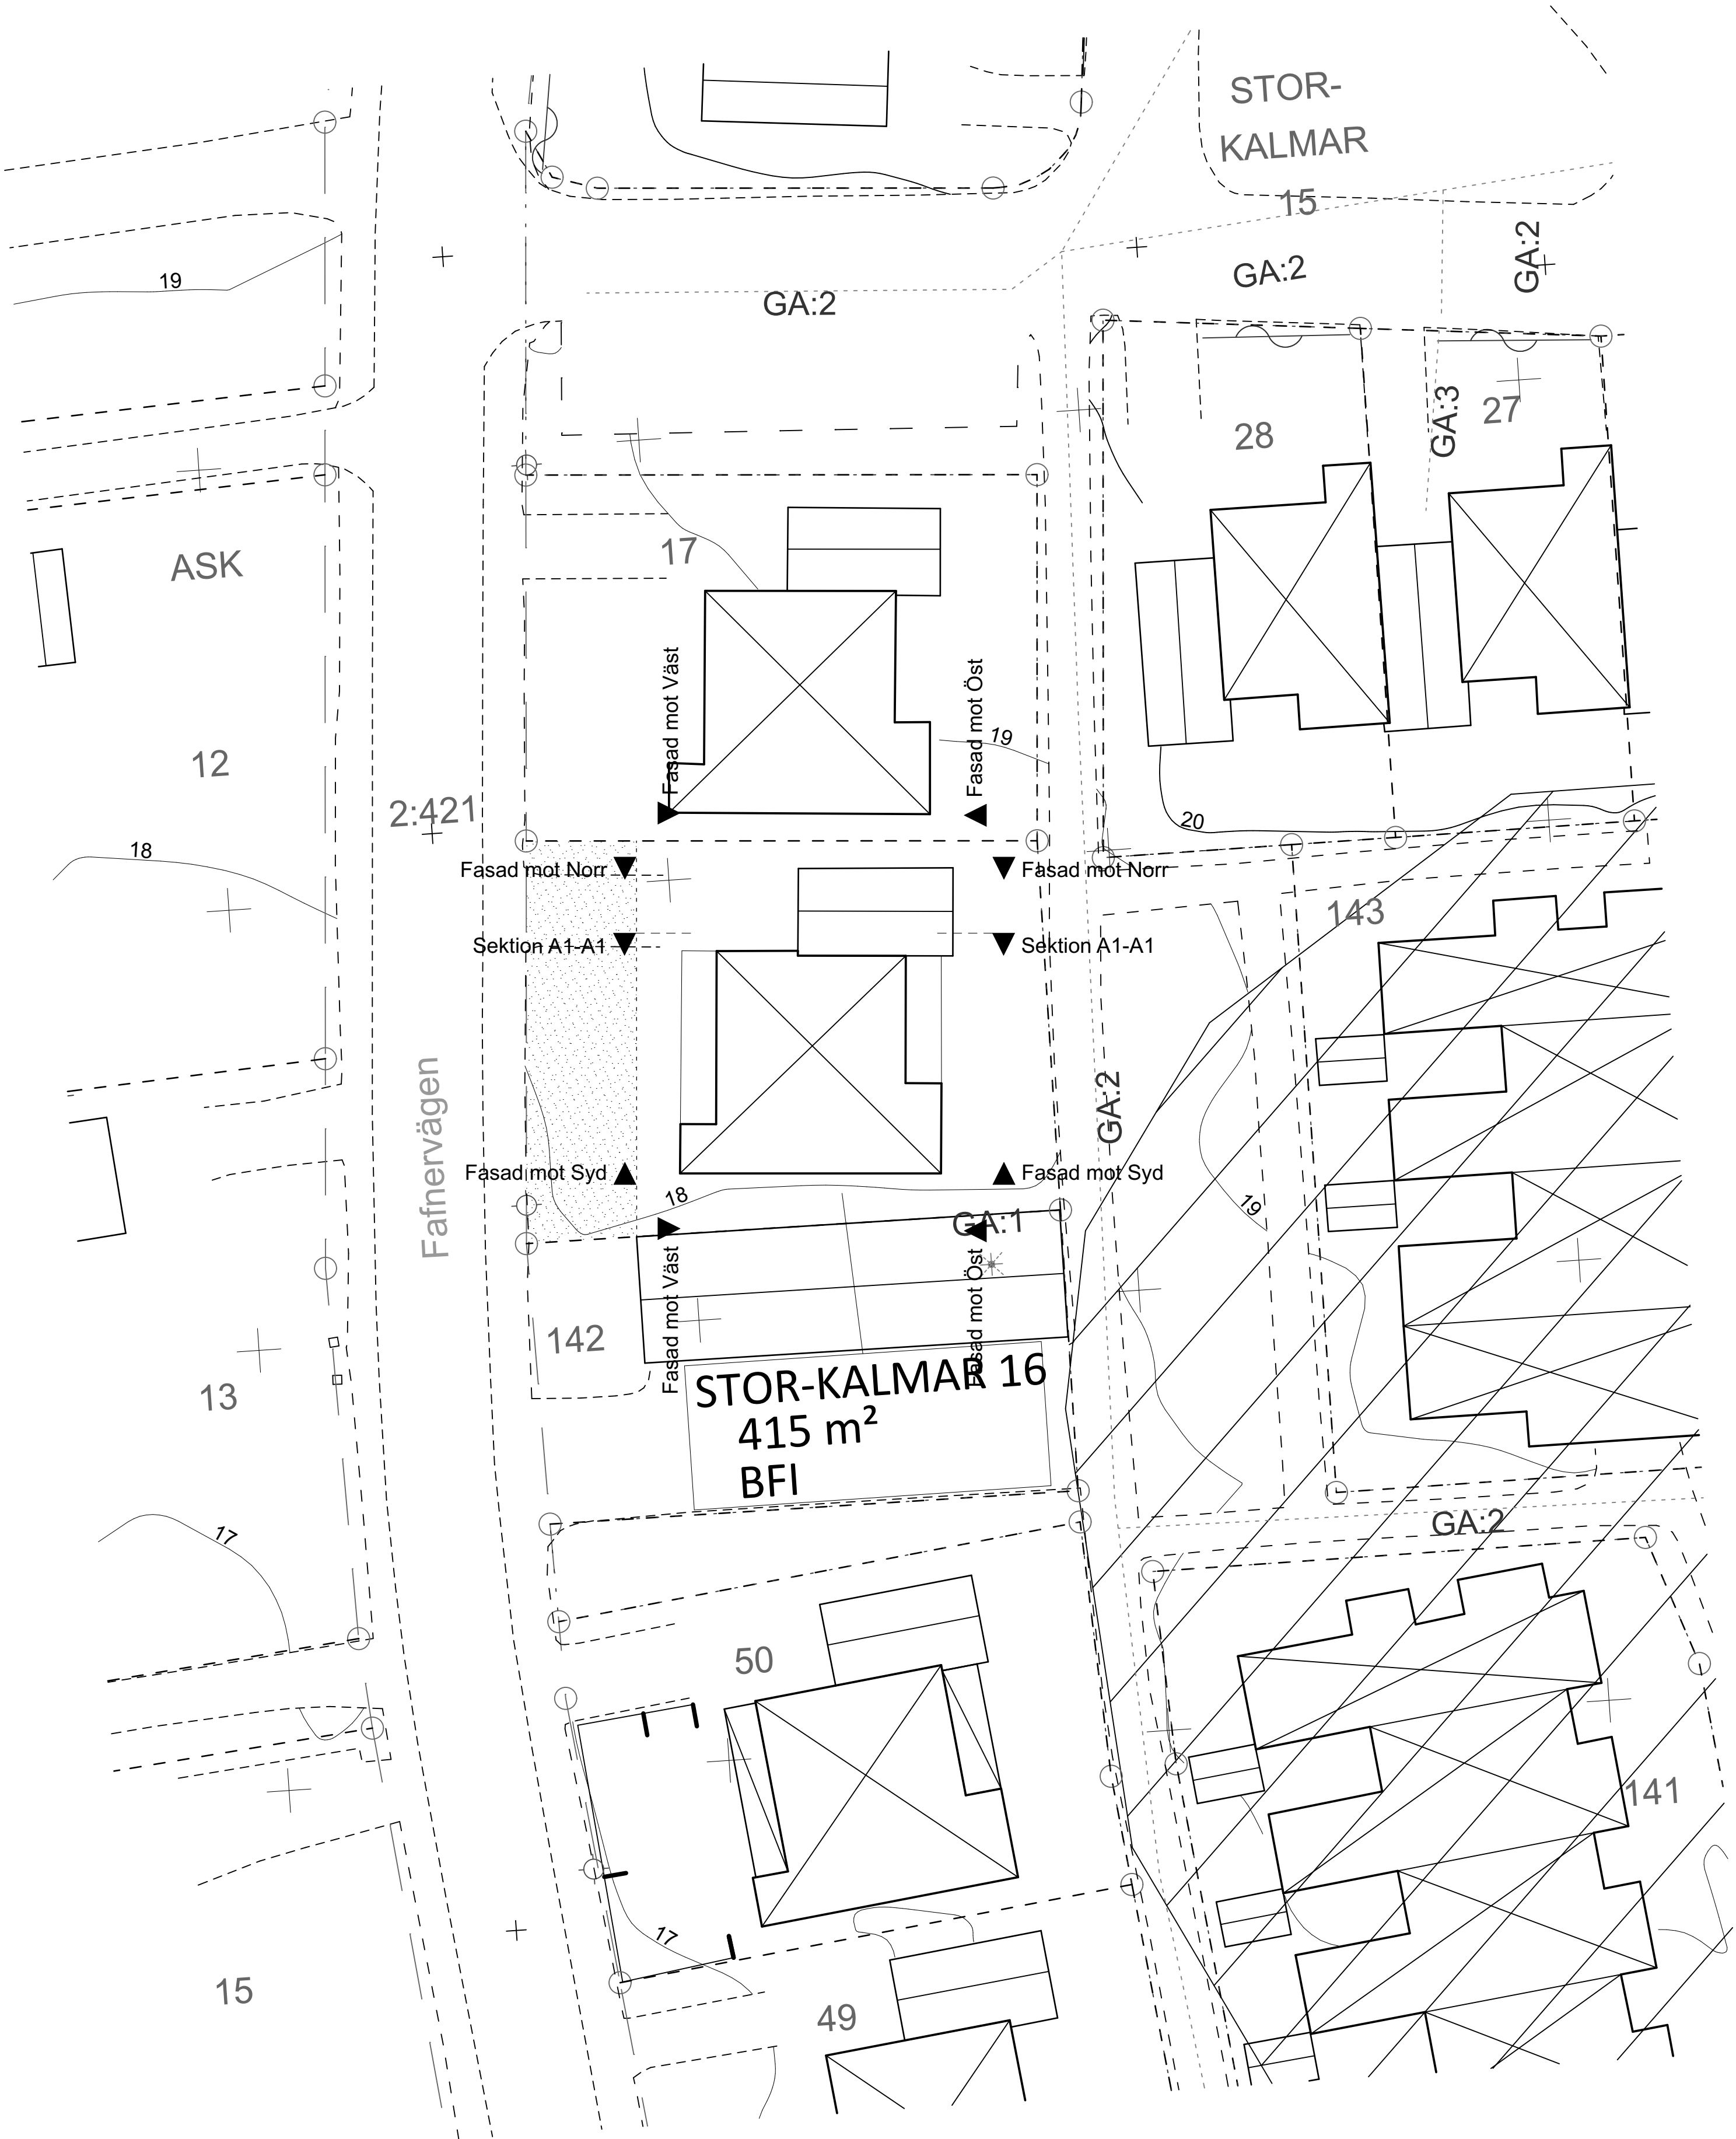

Situationsplan
1:200

20250218		STATUS	
SKISS		HANDLING	
DATUM	20250218	ANSÖR	
Storkalmar 16		PROJECT	
Skiss			
#Contact Company		ANSVARS PART	
#Contact Full Address			
#Contact Phone Number		#Contact Web	
#CAD Technician Full Name	Stefan Rydin	SKAPAD AV	
#Contact Full Name	#Pin	UPPGIFTSNUMMER	
		RITNINGSKATEGORI	
		INNEHÅLL	FORMAT
			A1, A3 50%
		SKALA	1:200
A-01-1-100		NUMBER	BET

Fasad mot Norr ▼


Sektion A1-A1 ▼

Fasad mot Syd ▲

Plan 10, Entréplan Rives
1:50

▼ Fasad mot Väst

▼ Fasad mot Väst

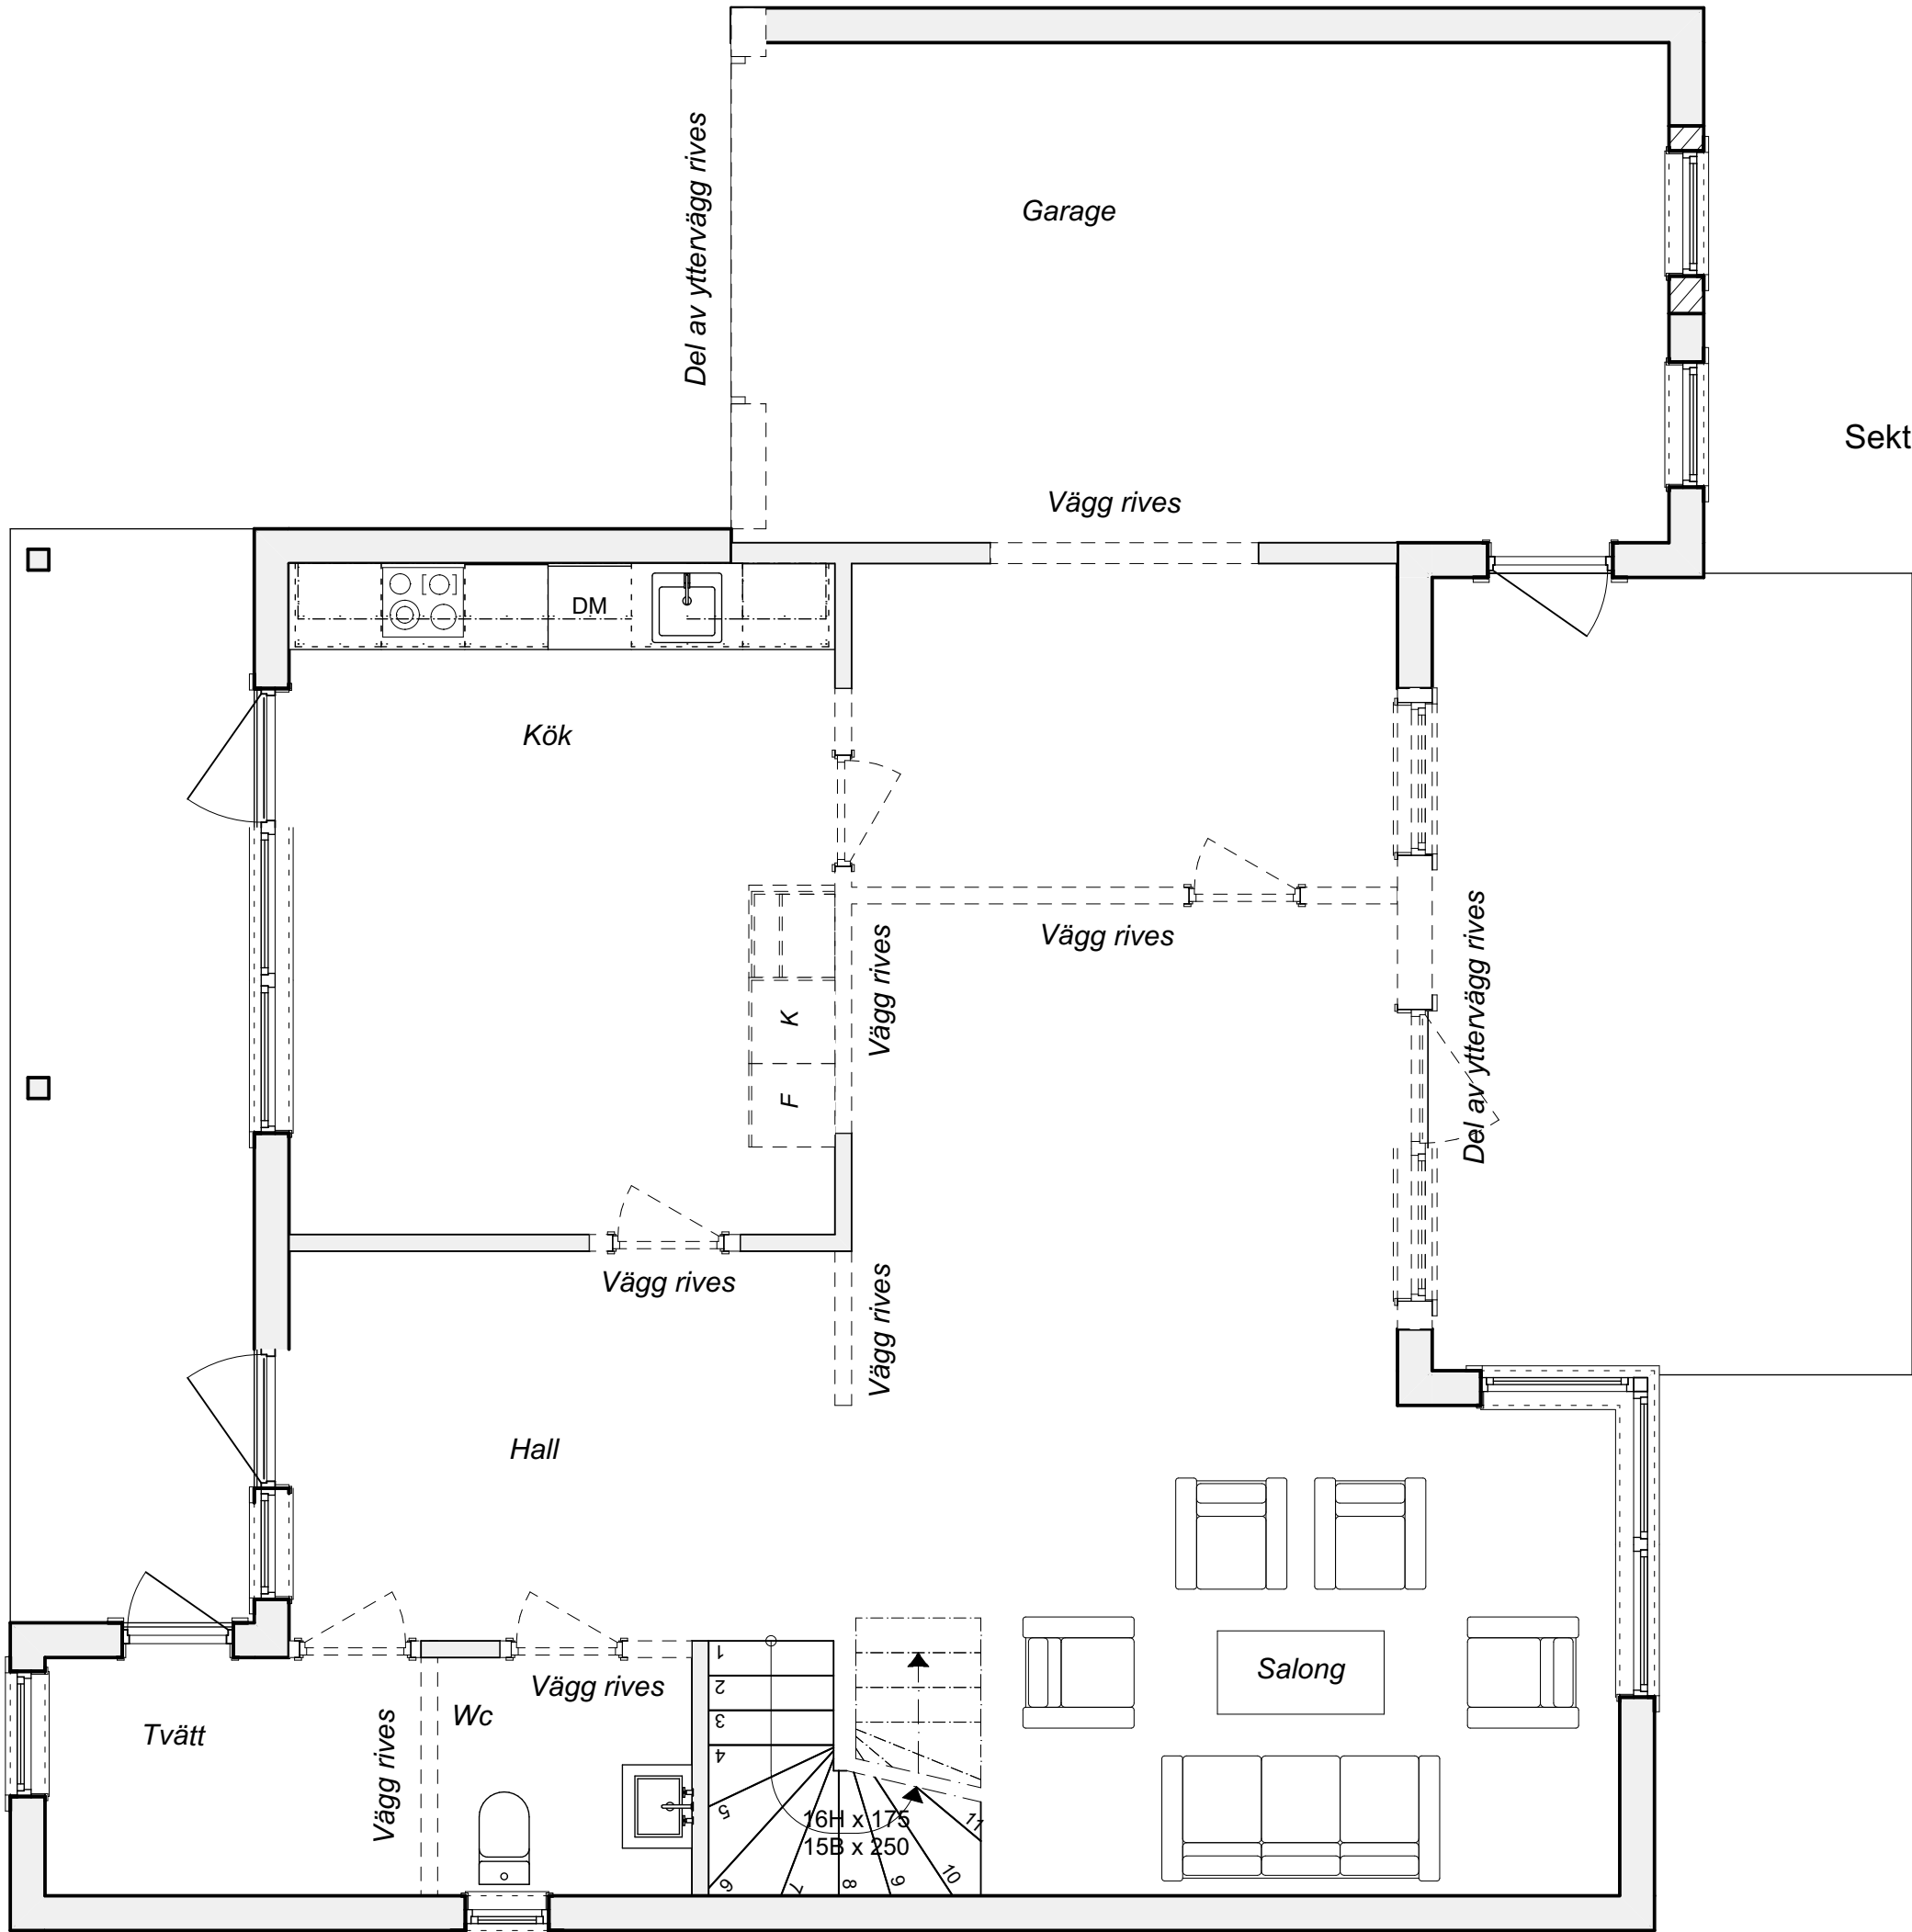

Fasad mot No ▼▼

Sektion A1-A1 ▼▼

Fasad mot Sy ▲▲


Plan 11, våning en trappa Rives
1:50

▲ Fasad mot Öst

▲ Fasad mot Öst

▼ Fasad mot Väst

▼ Fasad mot Väst

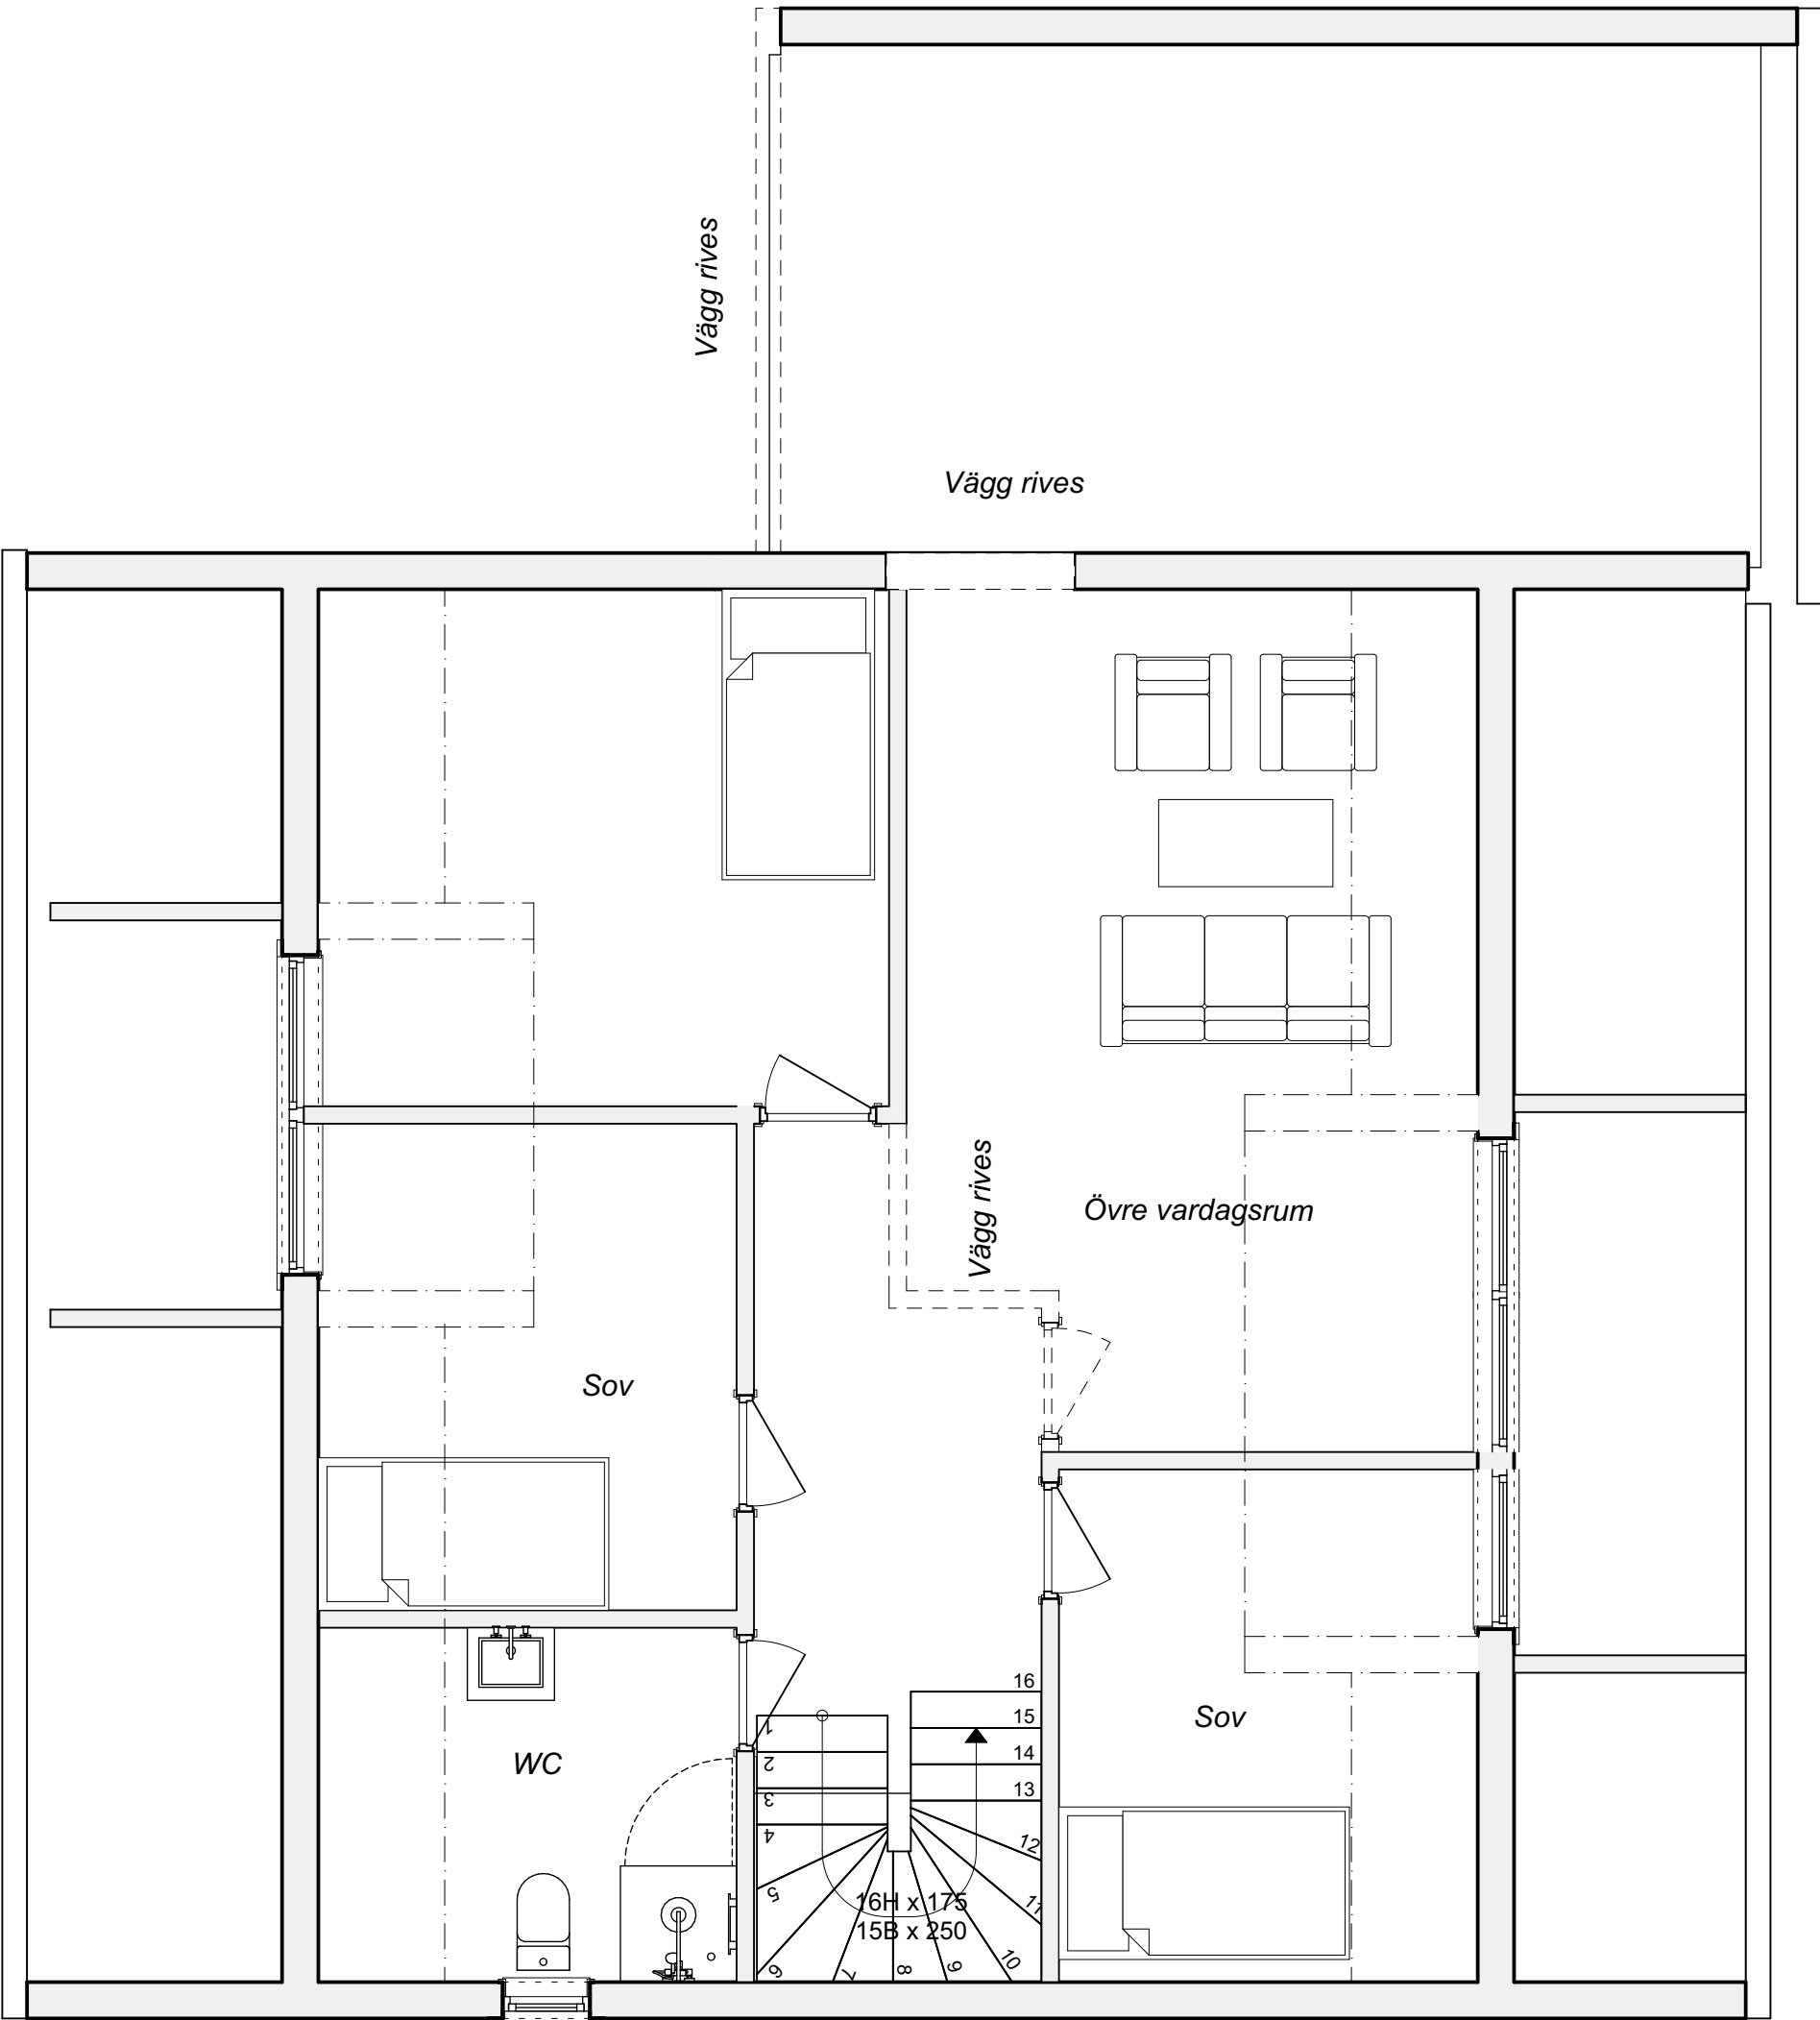

▼ Fasad mot Norr

▼ Sektion A1-A1

▲ Fasad mot Syd

▲ Fasad mot Öst

▲ Fasad mot Öst

20250218		STATUS
SKISS		HANDLING
DATUM	20250218	ÄNDRING
Storkalmar 16		PROJEKT
Skiss		
#Contact Company		ANSVARIG PART
#Contact Full Address		
#Contact Phone Number		#Contact Web
#CAD Technician Full Name	Stefan Rydin	SKAPAD AV
#Contact Full Name	#Pin	UPPGIFTSNUMMER
A-40-1-100		RITNINGSKATEGORI
		FORMAT
		A1, A3 50%
		SKALA
		1:50
		BET

Fasad mot Norr ▼


Sektion A1-A1 ▼

Fasad mot Syd ▲

Plan 10, Entréplan
1:50

Fasad mot Väst ▼

Fasad mot Väst ▼

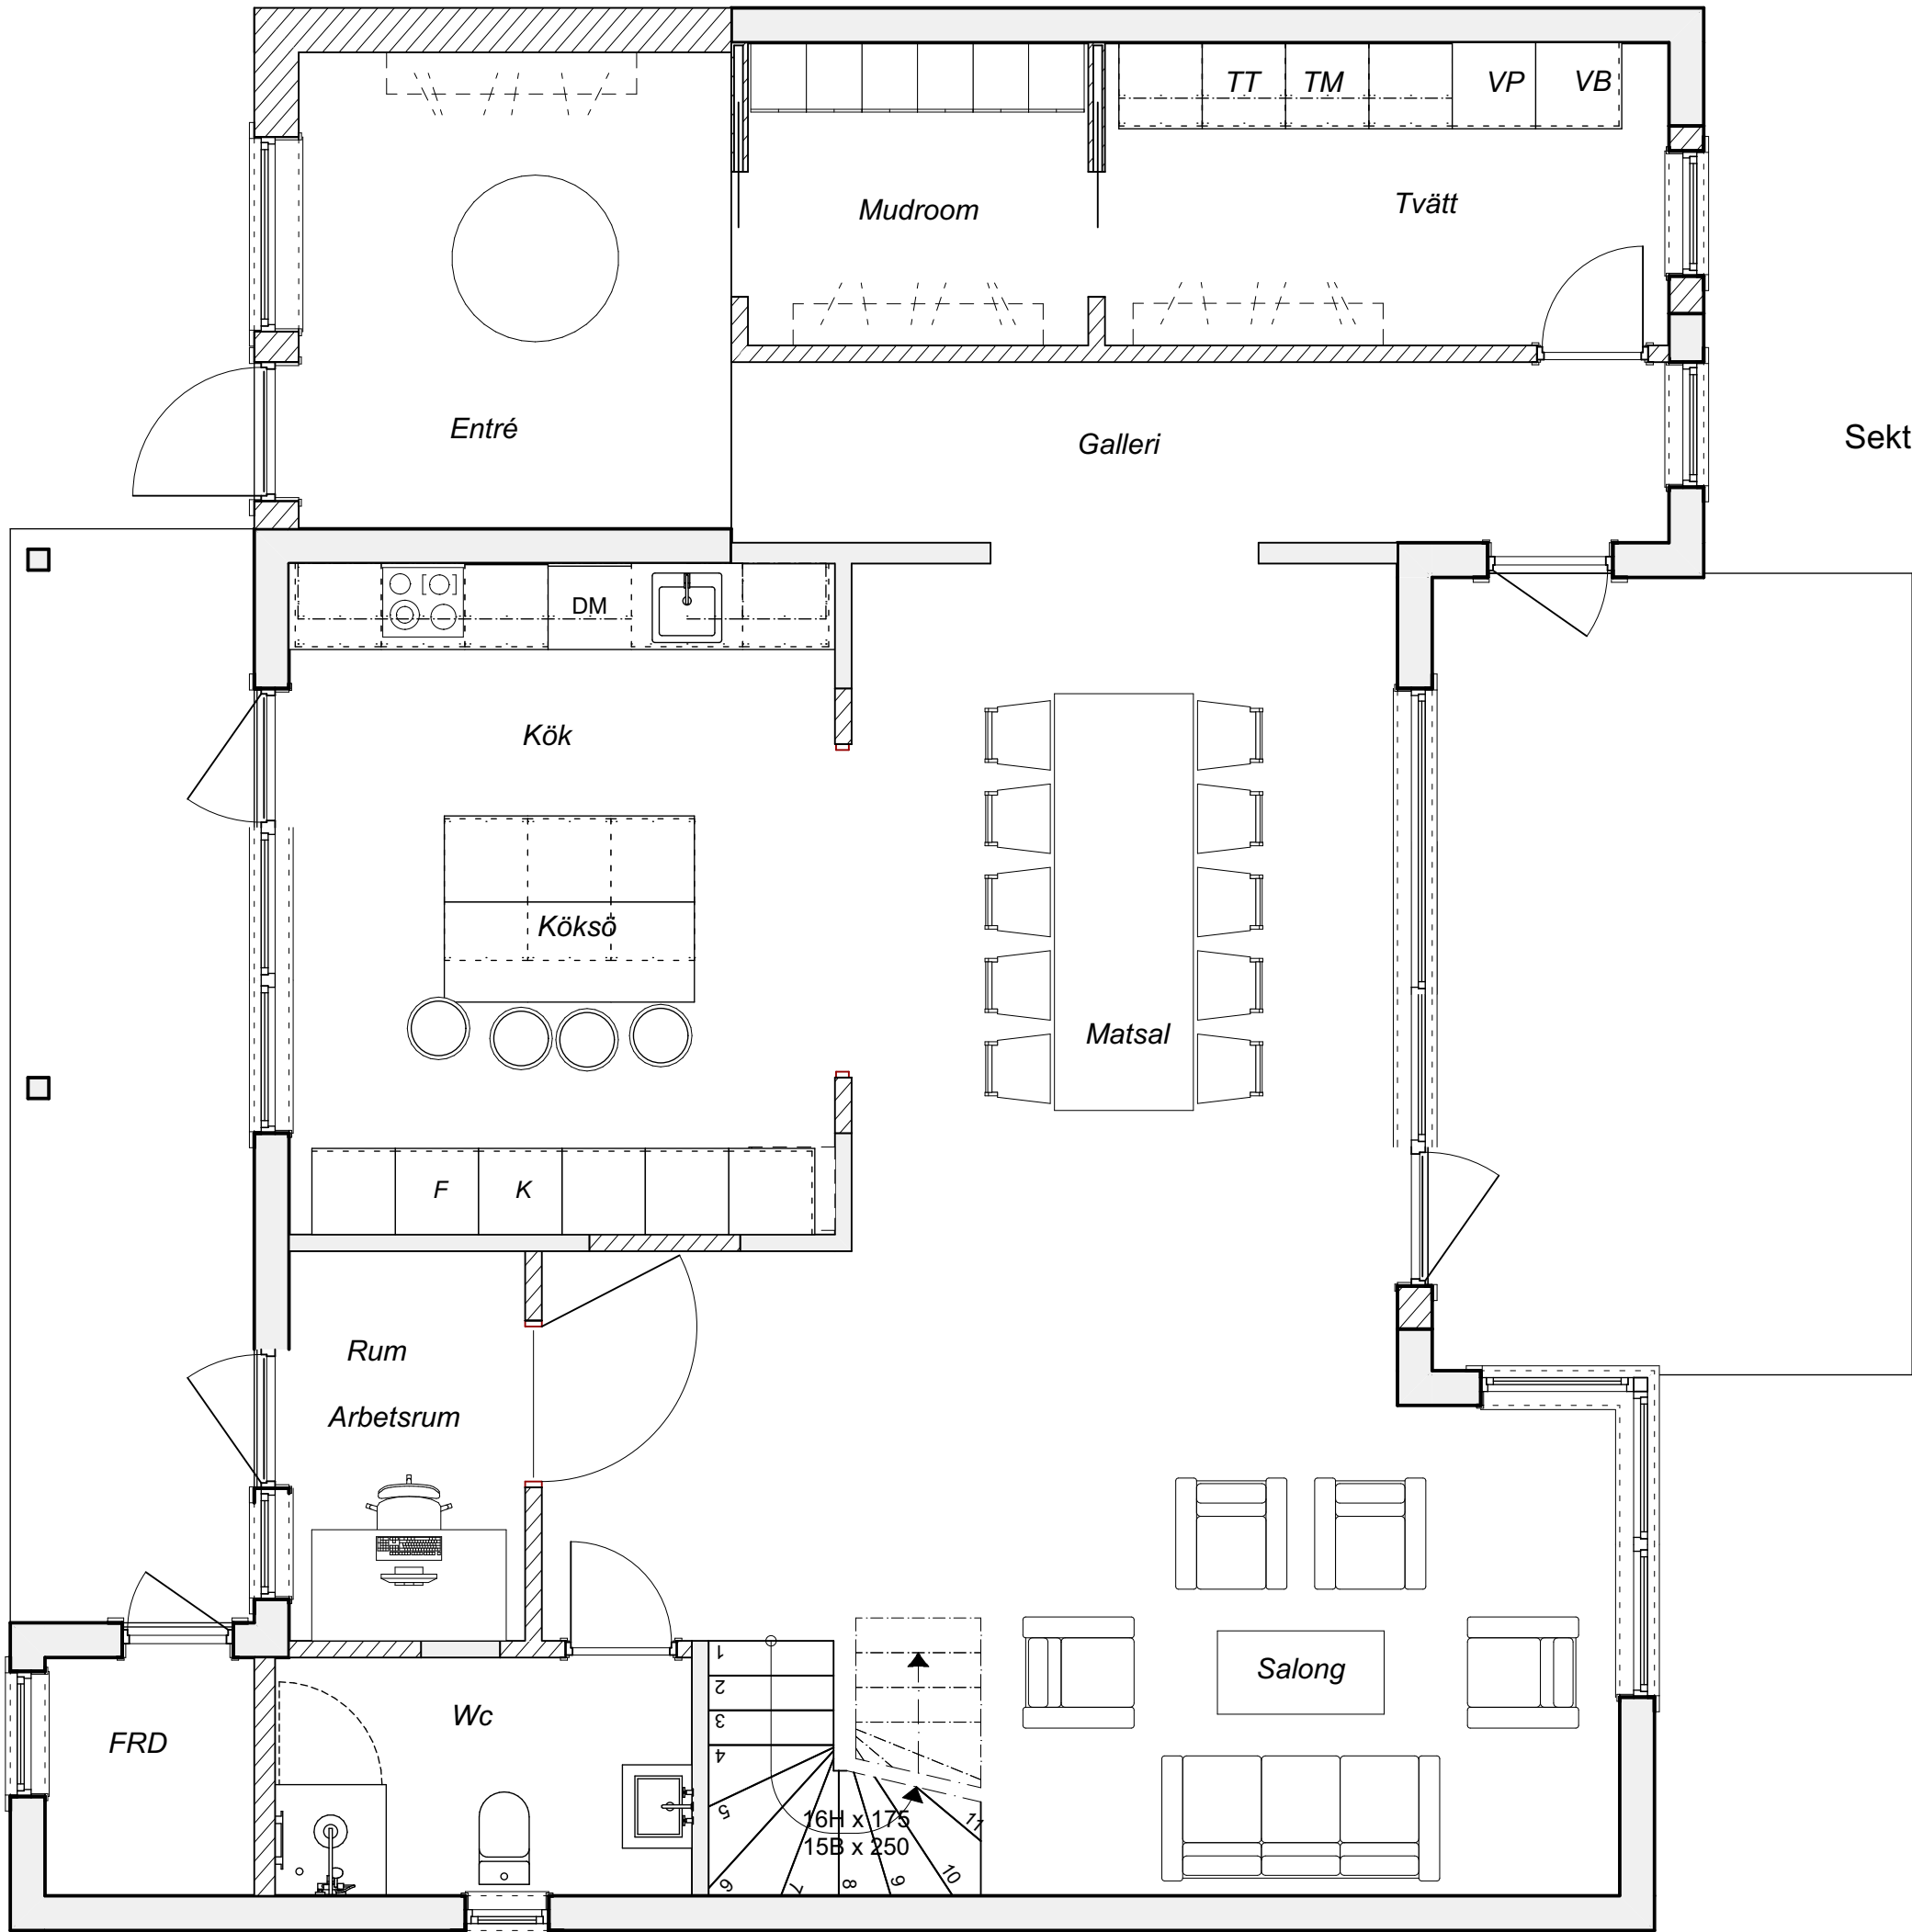

Fasad mot Norr ▼

Sektion A1-A1 ▼

Fasad mot Syd ▲


Plan 11, våning en trappa
1:50

Fasad mot Öst ▲

Fasad mot Öst ▲

Fasad mot Väst ▼

Fasad mot Väst ▼

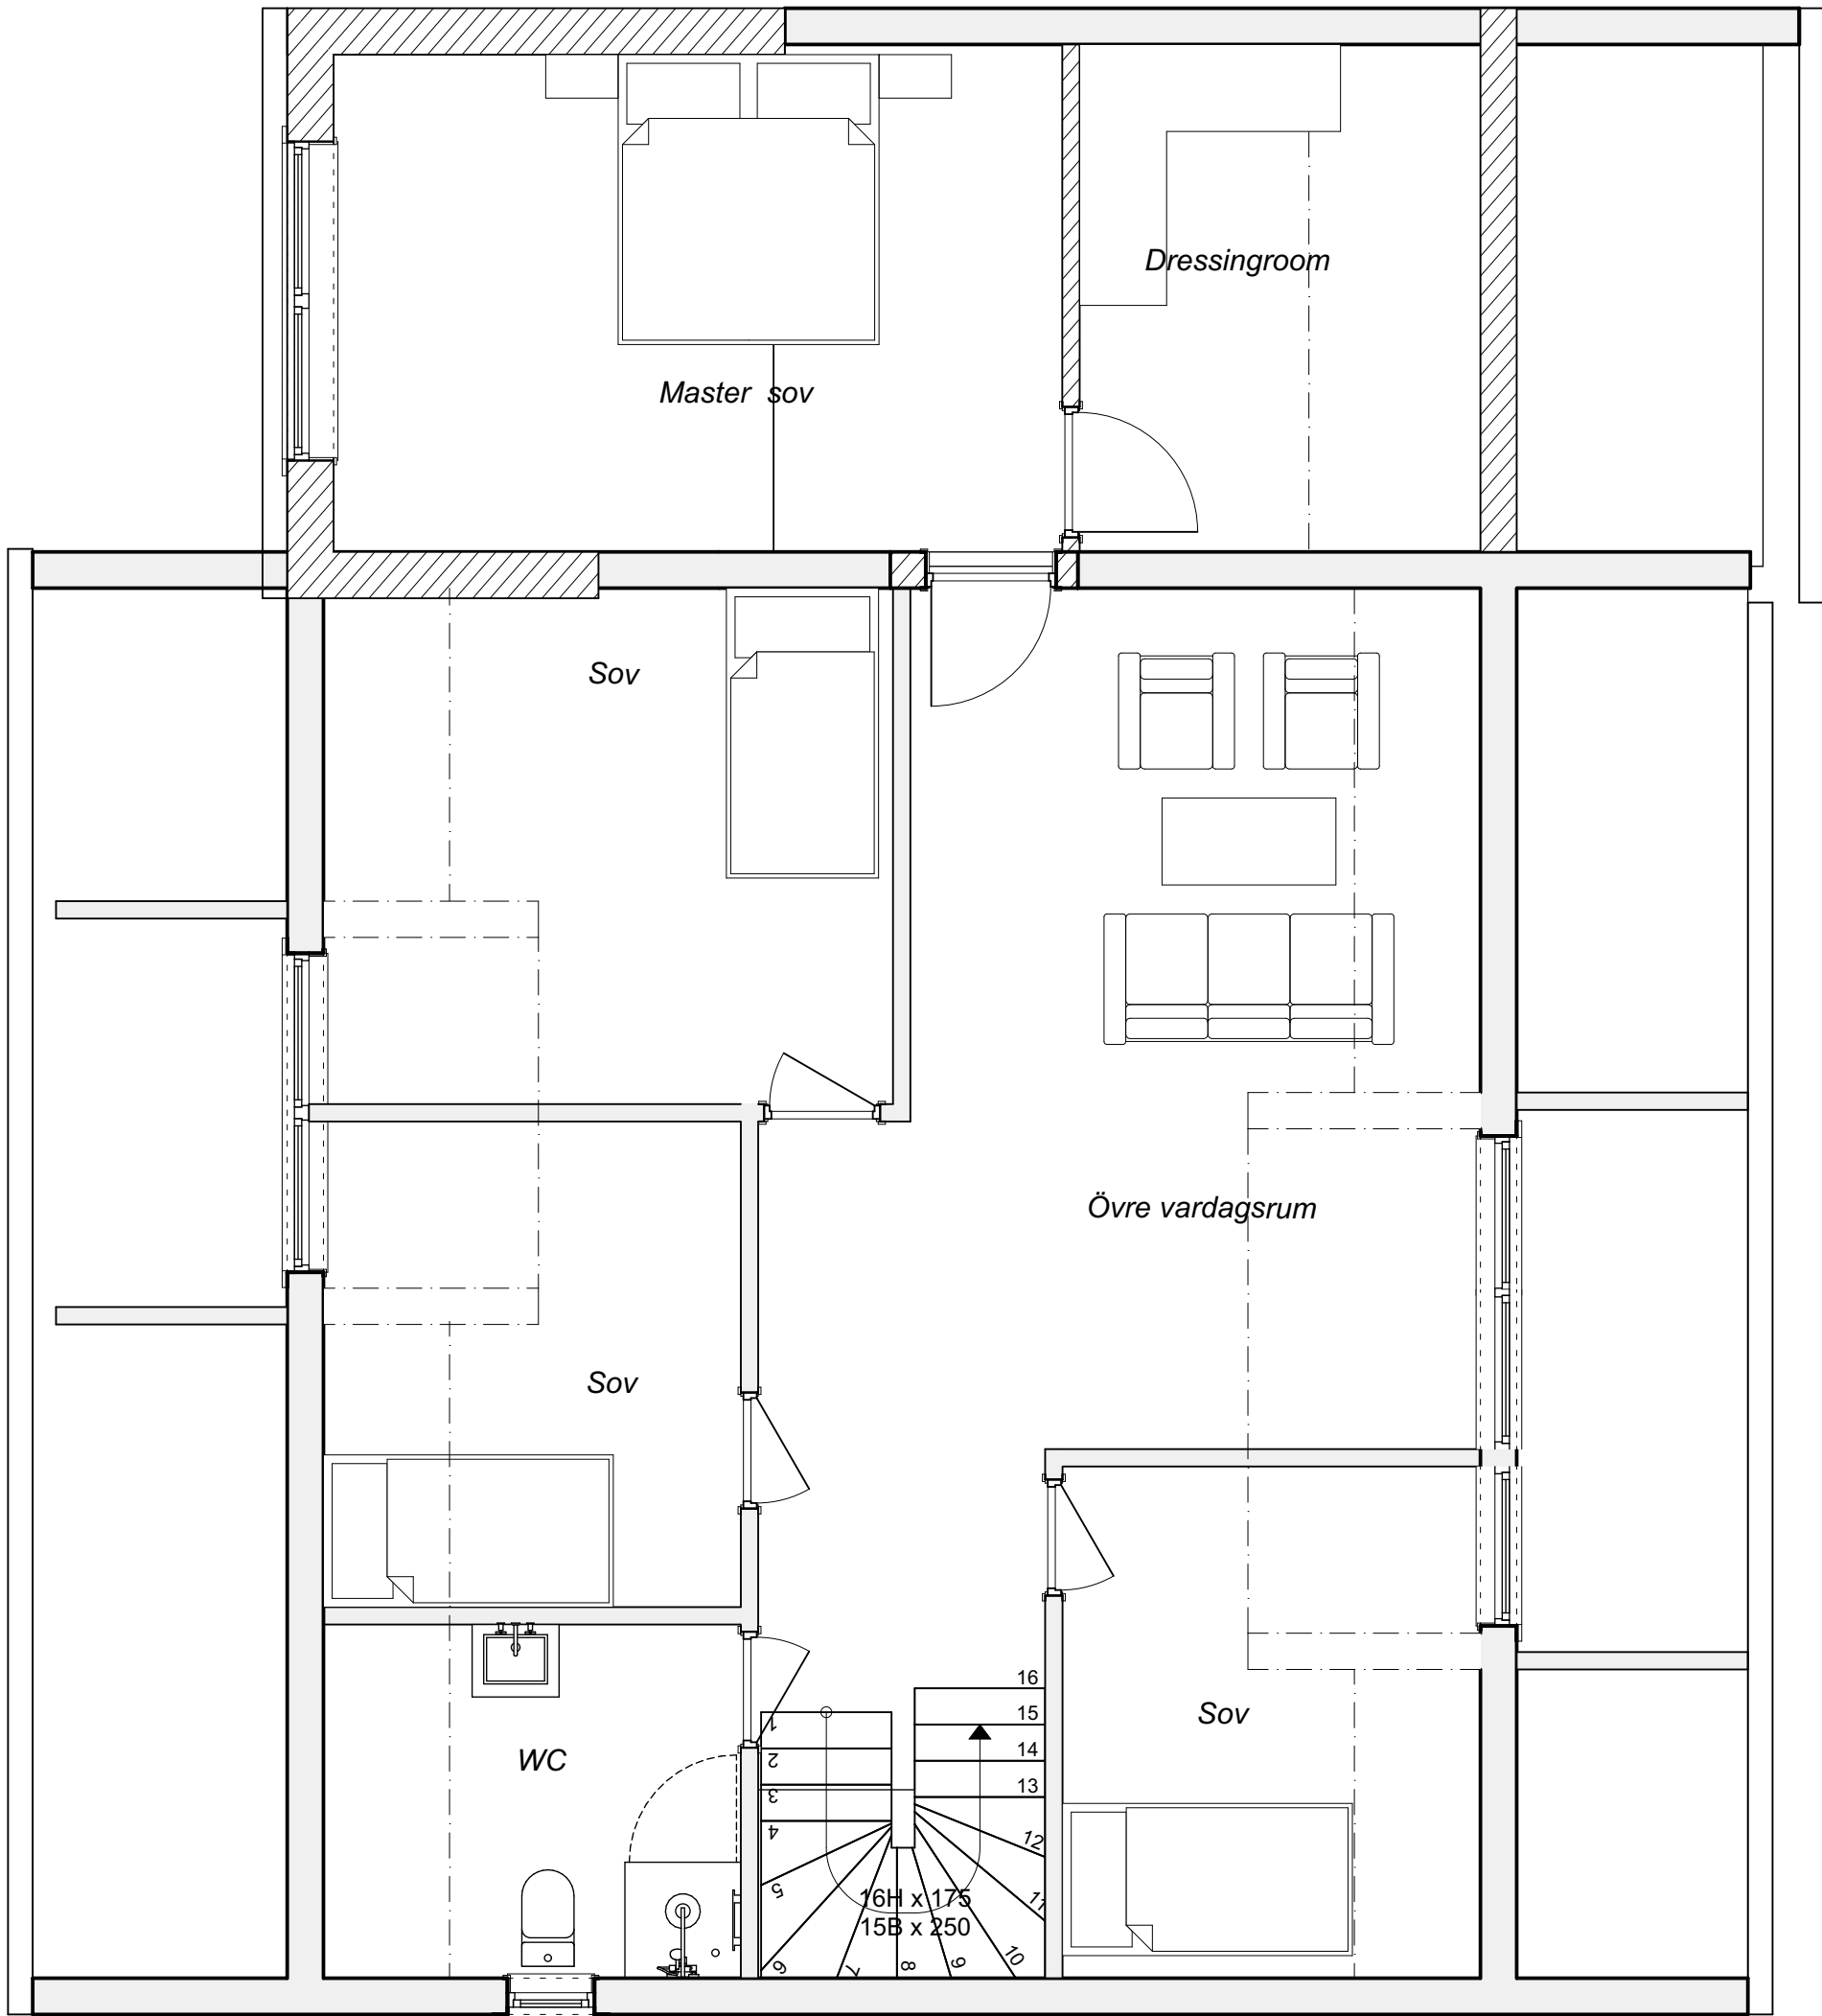

Fasad mot Norr ▼

Sektion A1-A1 ▼


Fasad mot Syd ▲

Plan 12, våning två trappor
1:50

Fasad mot Öst ▲


Fasad mot Öst ▲

20250218		STATUS
SKISS		HANDLING
DATUM	20250218	ÄNDRING
Storkalmar 16		PROJEKT
Skiss		
#Contact Company		ANSVARIG PART
#Contact Full Address		
#Contact Phone Number		#Contact Web
#CAD Technician Full Name	Stefan Rydin	SKAPAD AV
#Contact Full Name	#Pin	UPPGIFTSNUMMER
A-40-1-101		RITNINGSKATEGORI
A1, A3 50%		FORMAT
1:50		SKALA
		BET

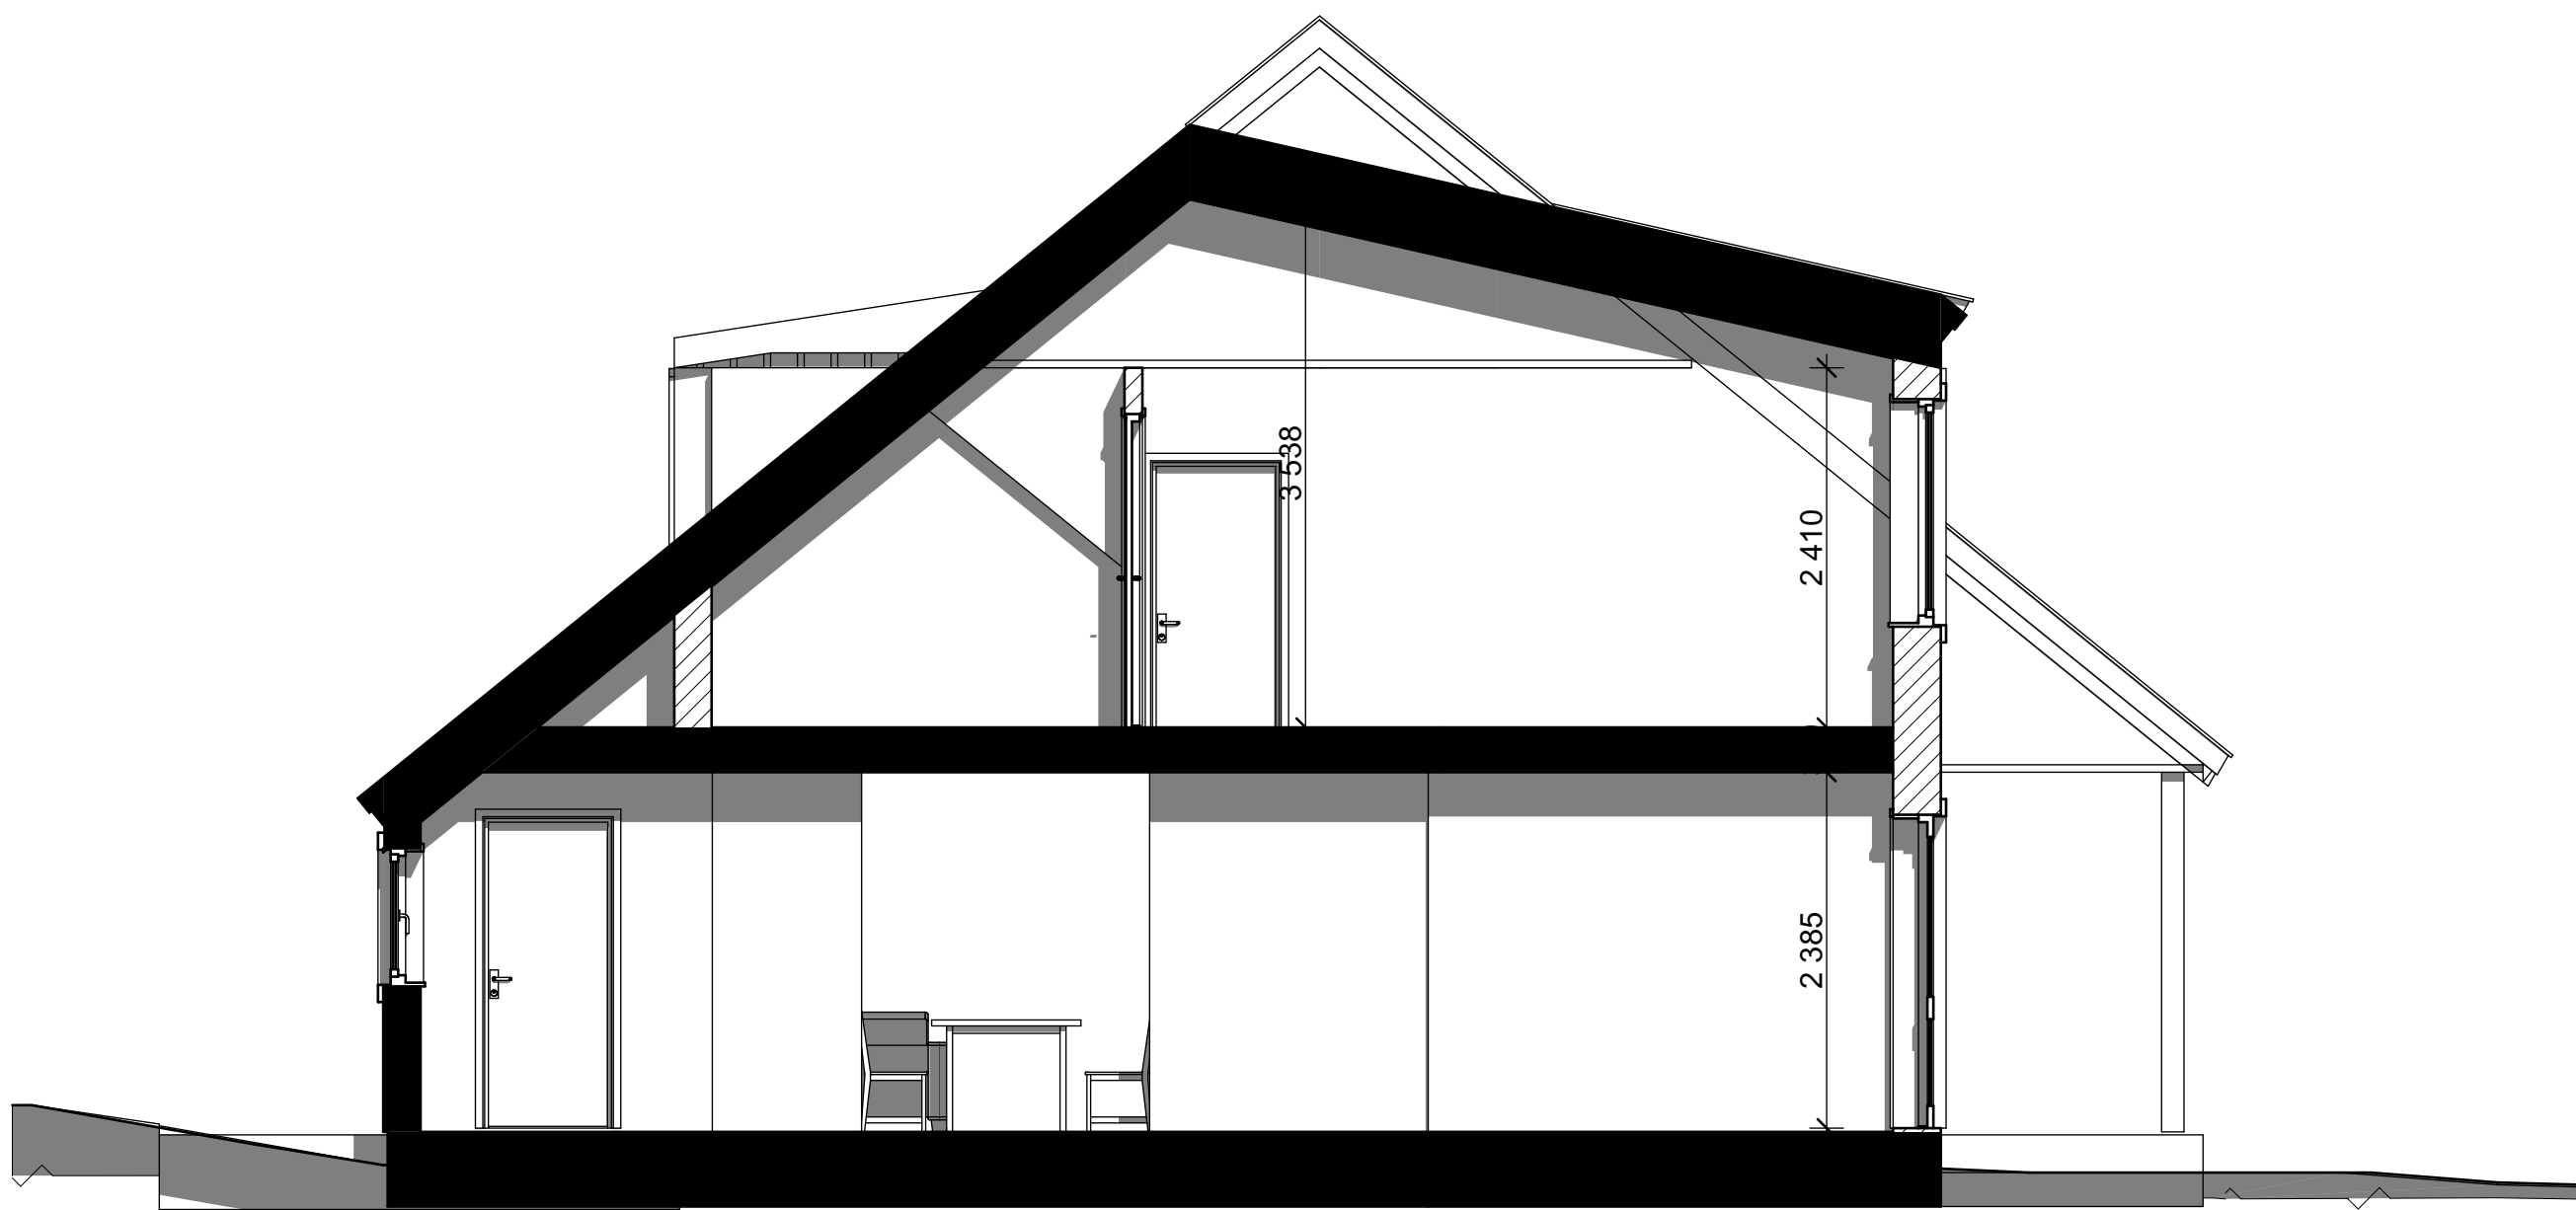

Sektion A1-A1
1:50


20250218		STATUS	
SKISS		HANDLING	
20250218		ANDERING	
Storkalmar 16		PROJECT	
Skiss		ANSVARIG PART	
#Contact Company		ANSVARIG PART	
#Contact Full Address		#Contact Web	
#Contact Phone Number		#Contact Web	
#CAD Technician Full Name		Stefan Rydin	
#Contact Full Name		#Pin	
A-40-2-100		RITNINGSKATEGORI	
A1, A3 50%		FORMAT	
1:50		SKALA	
A-40-2-100		BET	

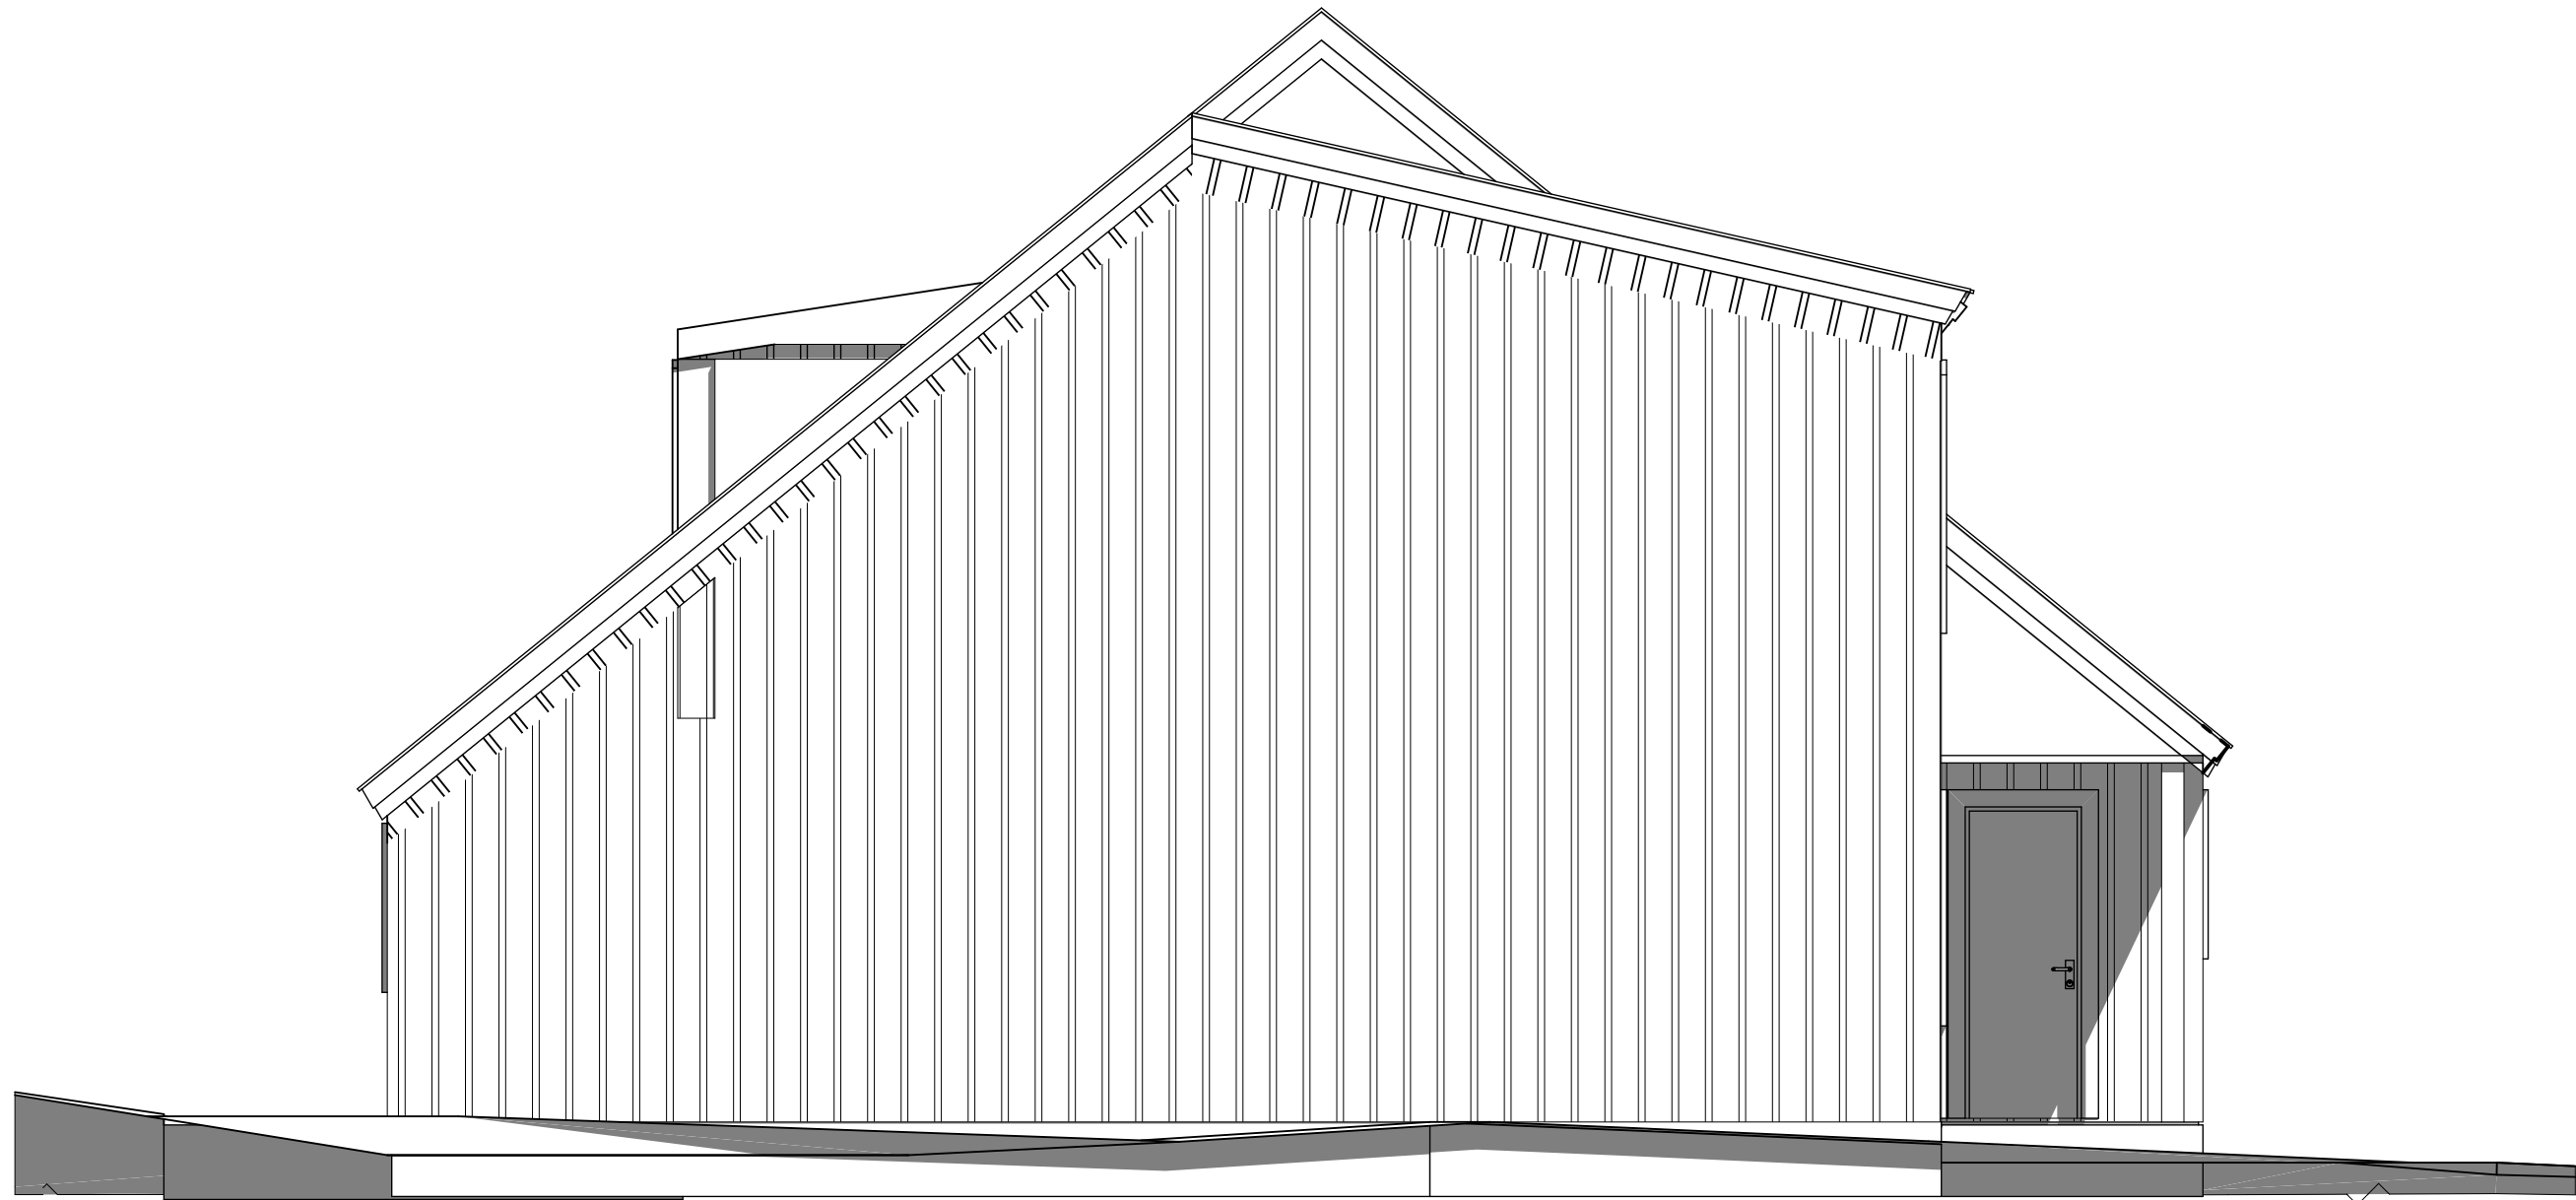

Fasad mot Norr
1:50



Fasad mot Väst
1:50

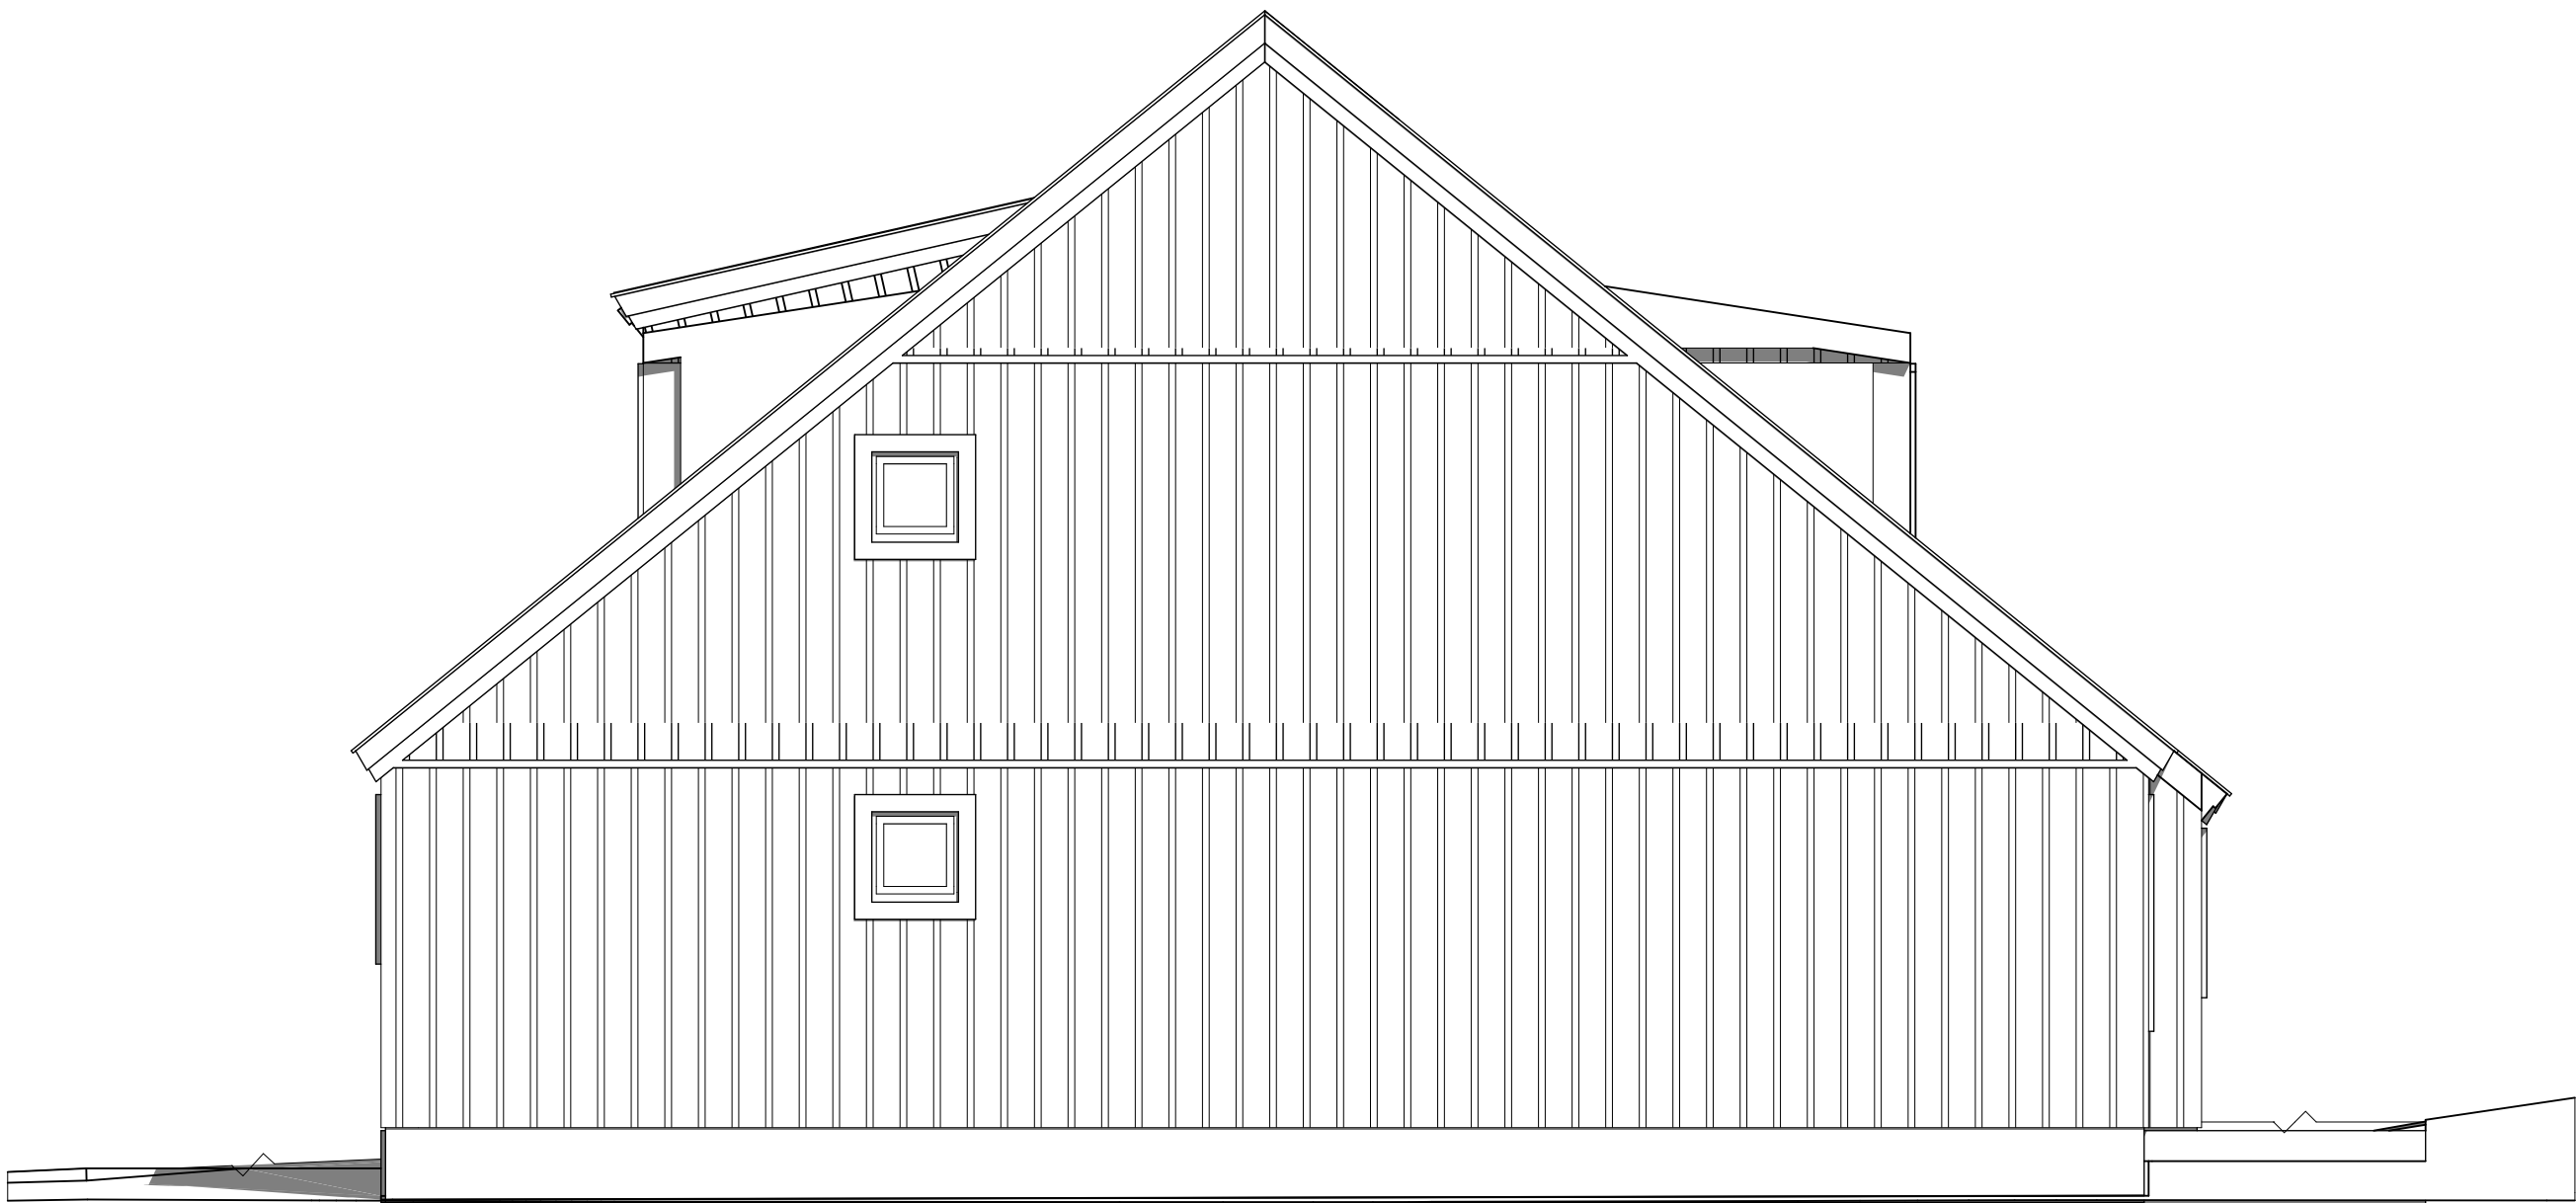

Fasad mot Syd
1:50



Fasad mot Öst
1:50

20250218		STATUS	
SKISS		HANDLING	
20250218		ANDERING	
Storkalmar 16		PROJEKT	
Skiss		ANSVARIG PART	
#Contact Company		ANSVARIG PART	
#Contact Full Address		#Contact Web	
#Contact Phone Number		#Contact Web	
#CAD Technician Full Name		Stefan Rydin	
#Contact Full Name		#Pin	
A-40-3-100		RITNINGSKATEGORI	
A-40-3-100		FORMAT	
A-40-3-100		A1, A3 50%	
A-40-3-100		SKALA	
A-40-3-100		1:50	
A-40-3-100		BET	