


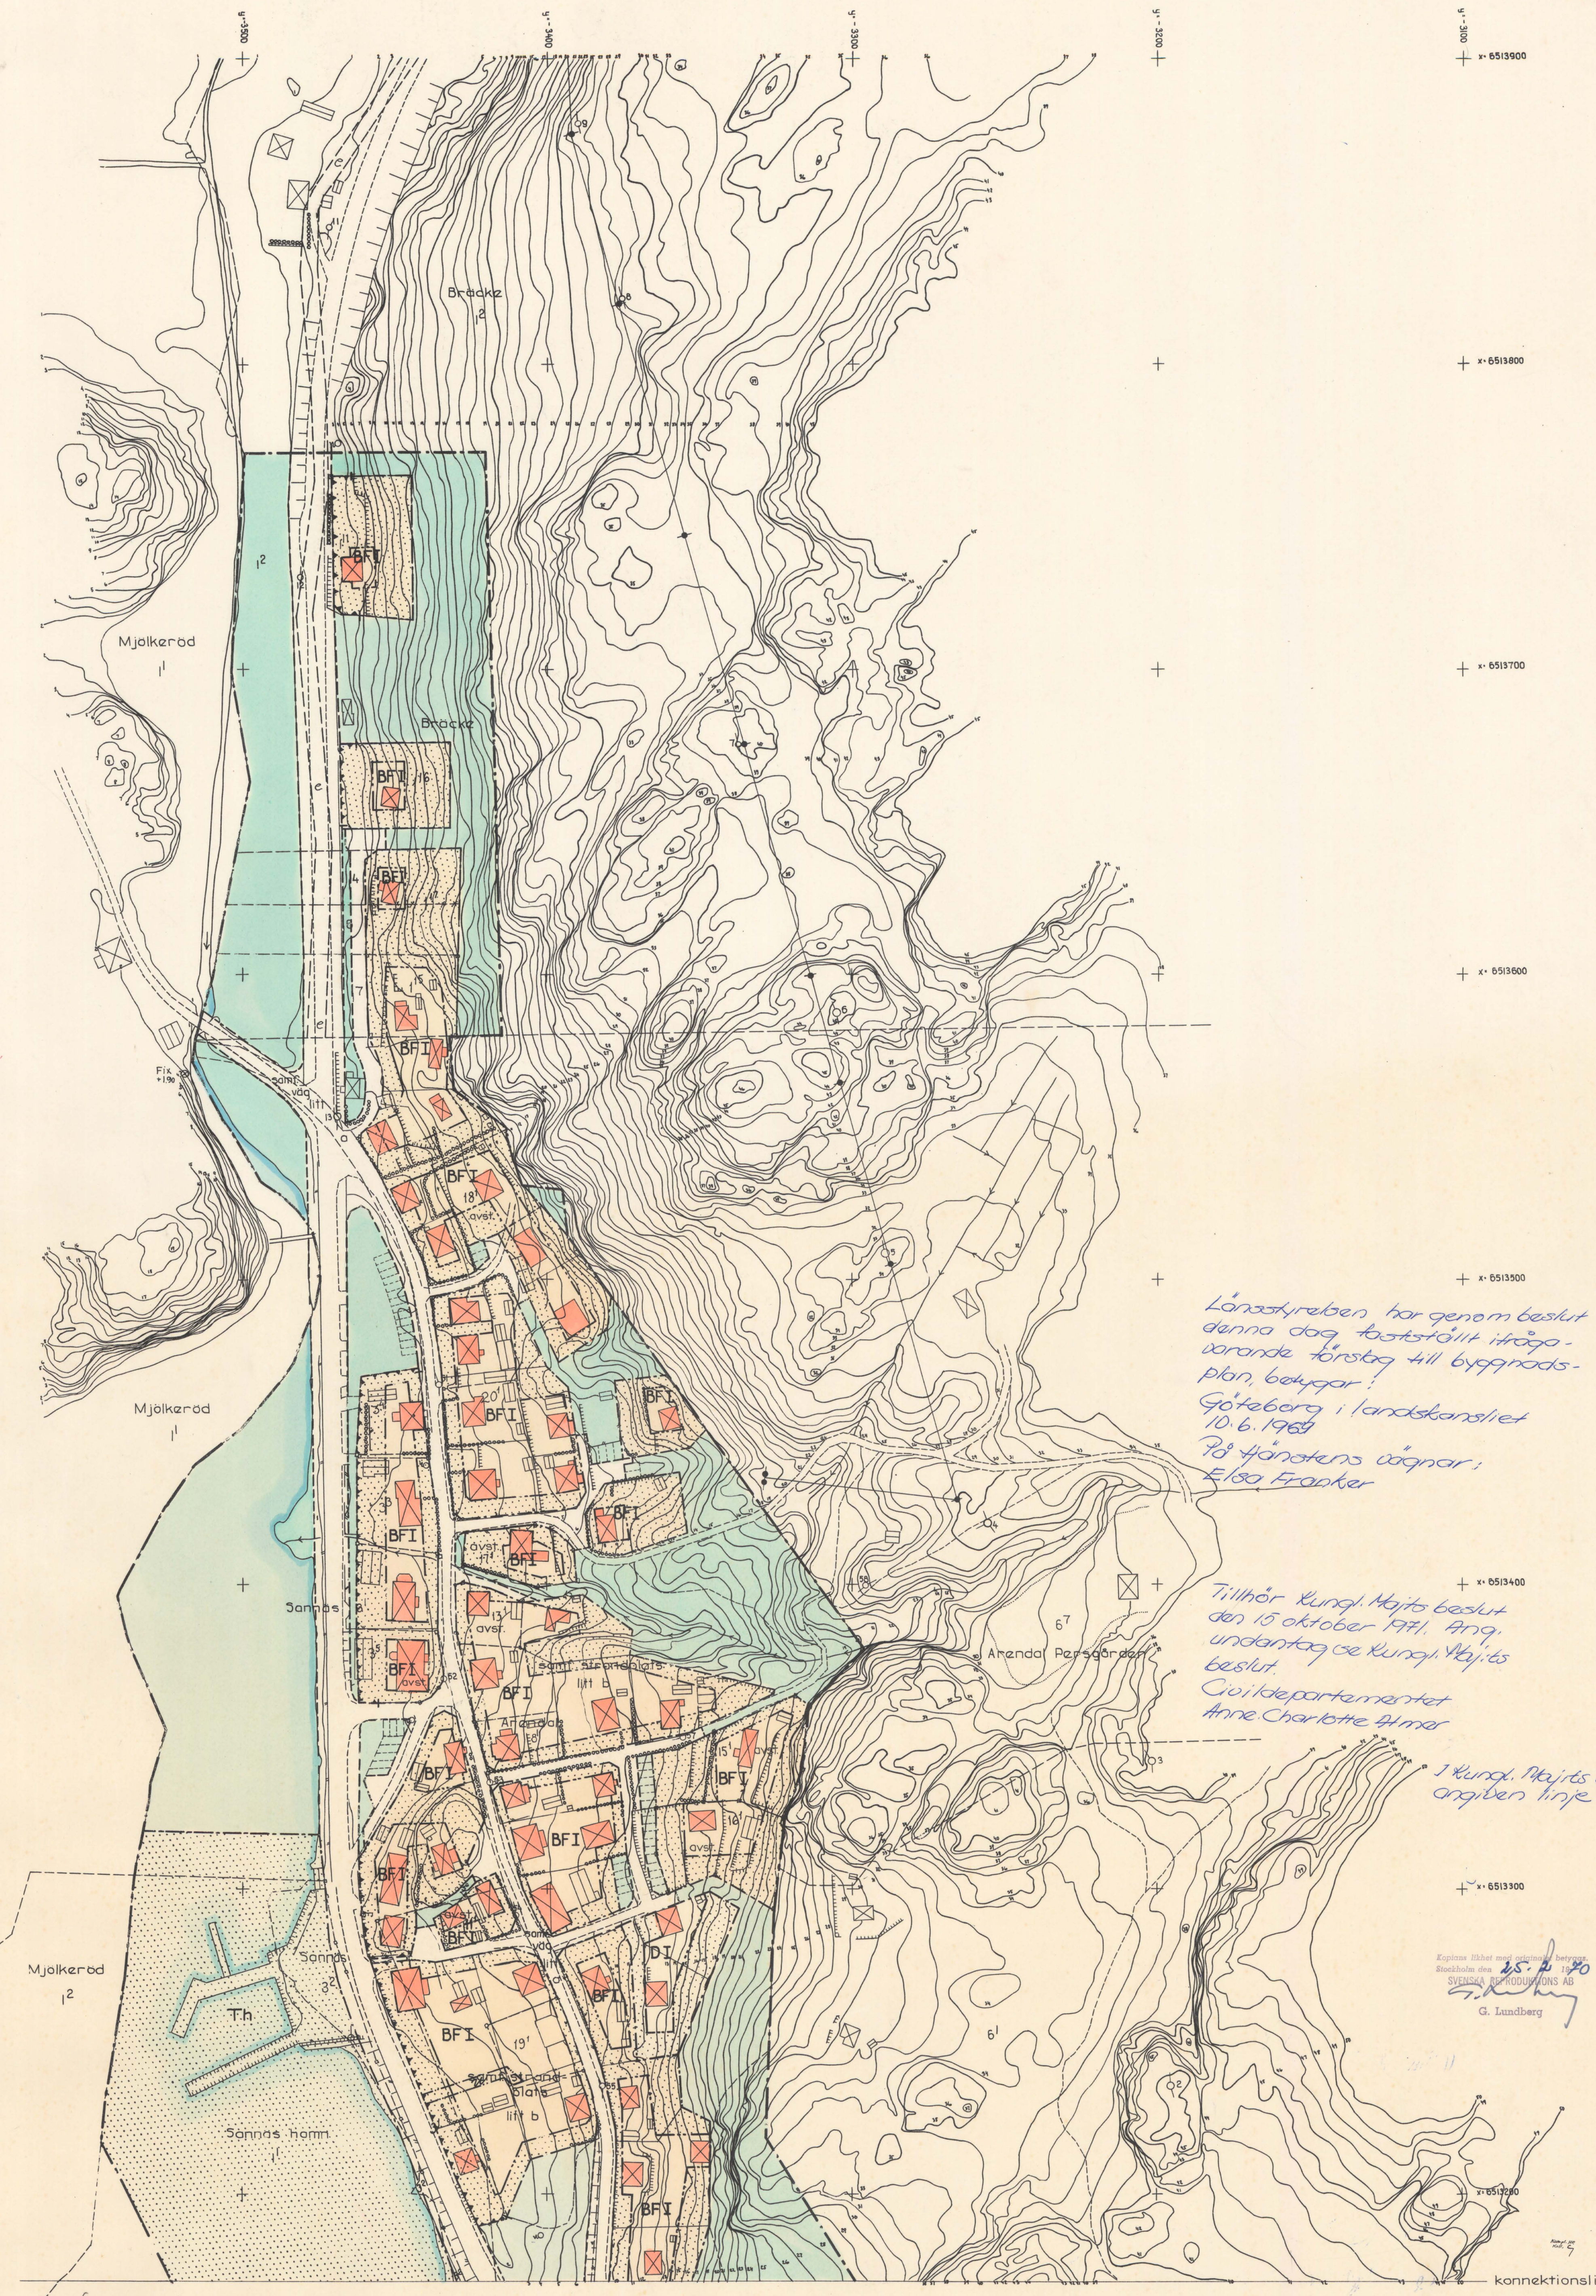

Länstyreben har genom beslut denna dag fastställt ifråga-
varande förslag till byggnads-
plan, bekräftar:
Göteborg i landskansliet
10.6.1968
På Husetens vägnar:
Elsa Franker

Tillhör Kungl. Maj:ts beslut
den 15 oktober 1971. Ang.
undantag se Kungl. Maj:ts
beslut.
Civildepartementet
Anne Charlotte Elmer

I Kungl. Maj:ts beslut
angiven linje

Kopiera bladet med samtycke betygar
Stockholm den 15. 7. 70
SVENSKA REPRODUKTIONS AB
G. Lundberg

2374:2 Torum OS