

## FASTIGHETSBILDNINGSMYNDIGHETEN

Torsby lantmäteridistrikt

## KARTA

Upprättad år

1986

Dnr

68 86 6

Aktbilaga

KA

2 497-86

|                               |                            |                                                                    |          |
|-------------------------------|----------------------------|--------------------------------------------------------------------|----------|
| Ärende                        |                            | Kommun                                                             | Län      |
| Avstyckning från Vitsand 1:48 |                            | Torsby                                                             | Värmland |
| Förrättningslantmätare        |                            | Registerområde                                                     |          |
| <i>Germa Persson</i>          |                            | Vitsand                                                            |          |
|                               |                            | Registreringsbevis                                                 |          |
|                               |                            | Registreringsdatum                                                 |          |
|                               |                            | 1986-08-08                                                         |          |
|                               |                            | För fastighetsregistermyndigheten                                  |          |
|                               |                            | <i>Lena Moberius</i>                                               |          |
| Fastighet, område m m         | Fig                        | Ägare, uppgifter till lokal skattemyndighet och andra anmärkningar |          |
|                               | Area ödmät. m <sup>2</sup> |                                                                    |          |
|                               | delarea                    | ± ändring/summa                                                    |          |

Lotten A=R.Nr 1:90

2070


Göran Christer Johansson

Hasselgatan 11

194 37 UPPLANDS VÄSBY

00-12

TEKNISK BESKRIVNING, aktbil BE

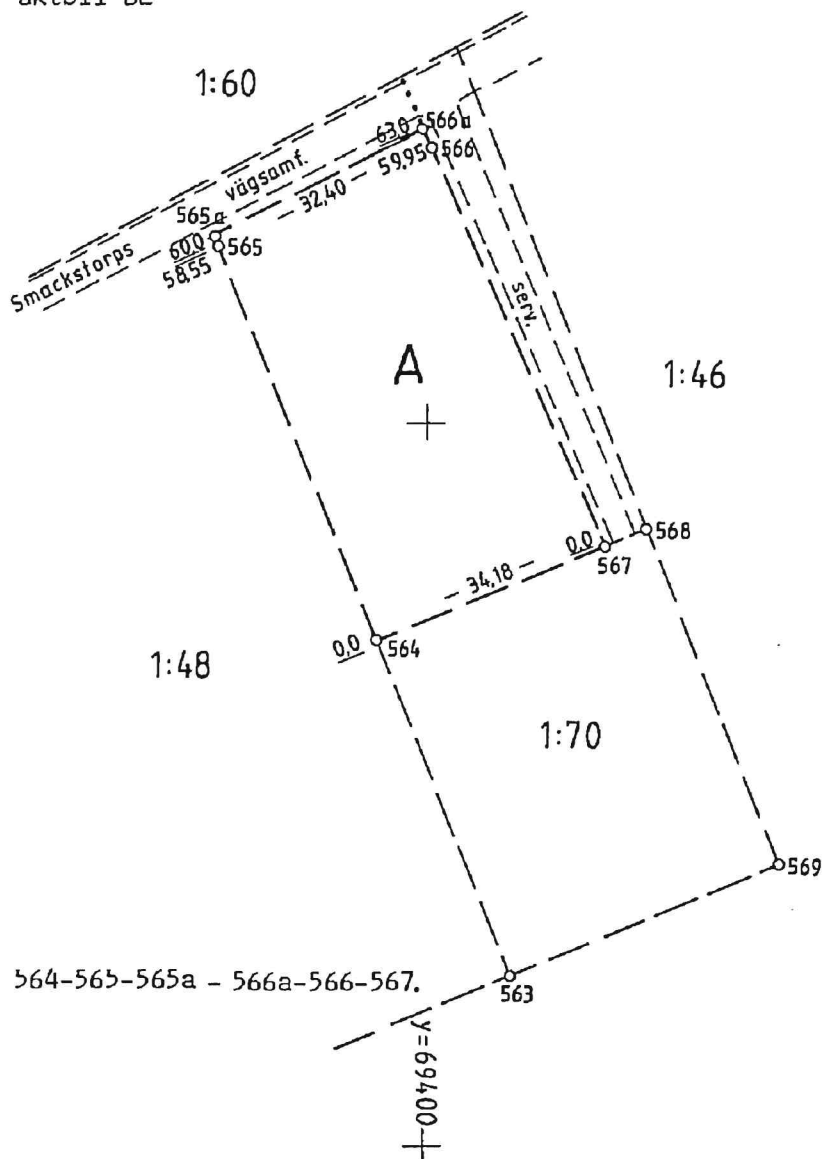

Nyttillkomna gränser: 564-565-565a - 566a-566-567.

y=69300

x=90400

|                                    |                           |                     |                 |
|------------------------------------|---------------------------|---------------------|-----------------|
| Framställd genom                   | Skala                     | Måtklass            | Koordinatsystem |
| Nymätning                          | 1:1000                    | III                 | Rikets RPO5 5V  |
| För det tekniska innehållet svarar | Reg karta, lägesangivning | Beteckningsstandard |                 |
| <i>Germa Persson</i>               | Fk 122 89:70              | TFA bil 4.6B:5      |                 |
| Mätning                            | Beräkning                 | Kartering           | Ritn redigering |
| L-G N                              | L-G N                     | YB                  | LL              |

1737-86/86