


# Källarplan.

skala 1:10

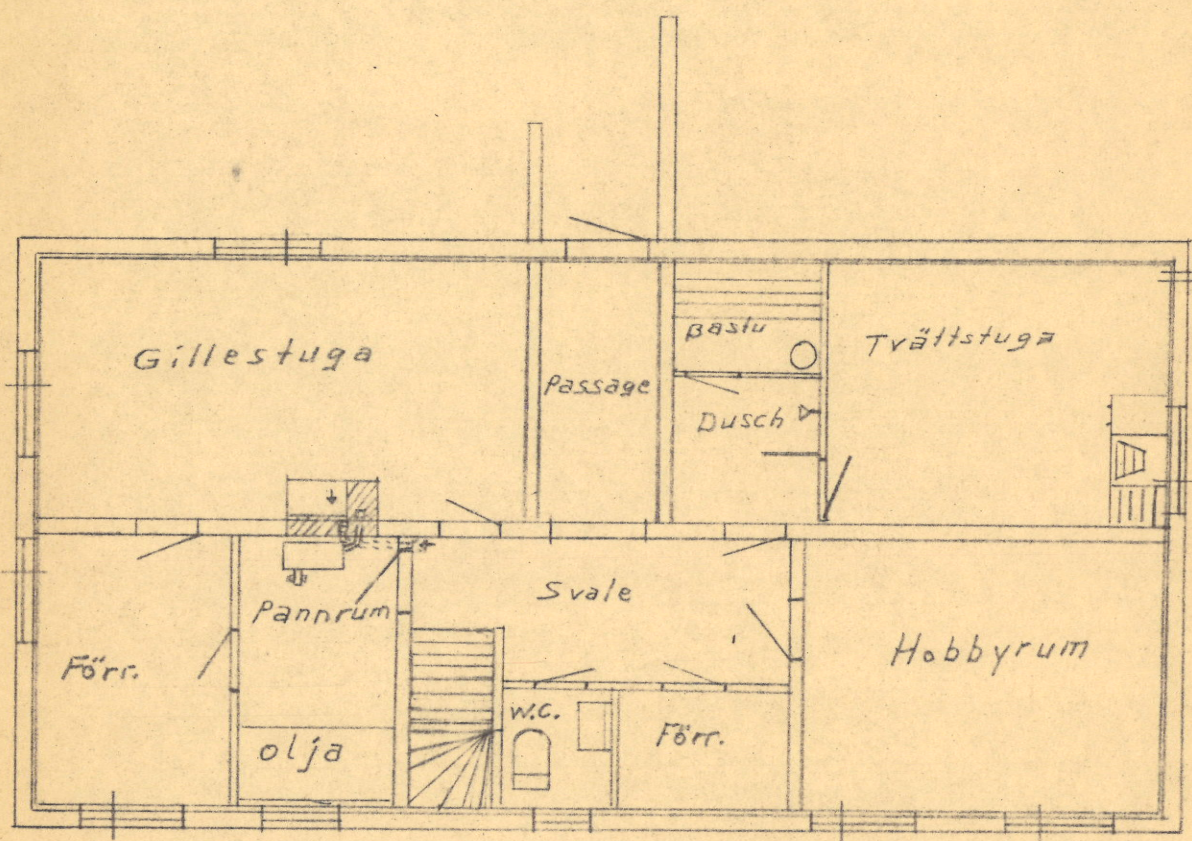

048288

Ändring av ritning på bostads-  
hus för Gunnar Rombin. Öna 652.

|   |          |
|---|----------|
| Granskad av förmedlings-<br>organet i Mora<br>den /                                                            | Godtages |
| Med erinringar om<br>bifogad service.                                                                          |          |
| Gransningen avser endast ritningen.<br>Övriga förutsättningar för erhållande av<br>lån prövas i annan ordning. |          |

Mora den 25/4-66

Gunnar Rombin