


1947 1947

FÖRSLAG
TILL ÄNDRING AV STADSPLANEN FÖR
DEL AV STADSDELEN ÖRBY
(OMRÅDE SÖDER OM HUDDINGEVÄGEN)
I STOCKHOLM

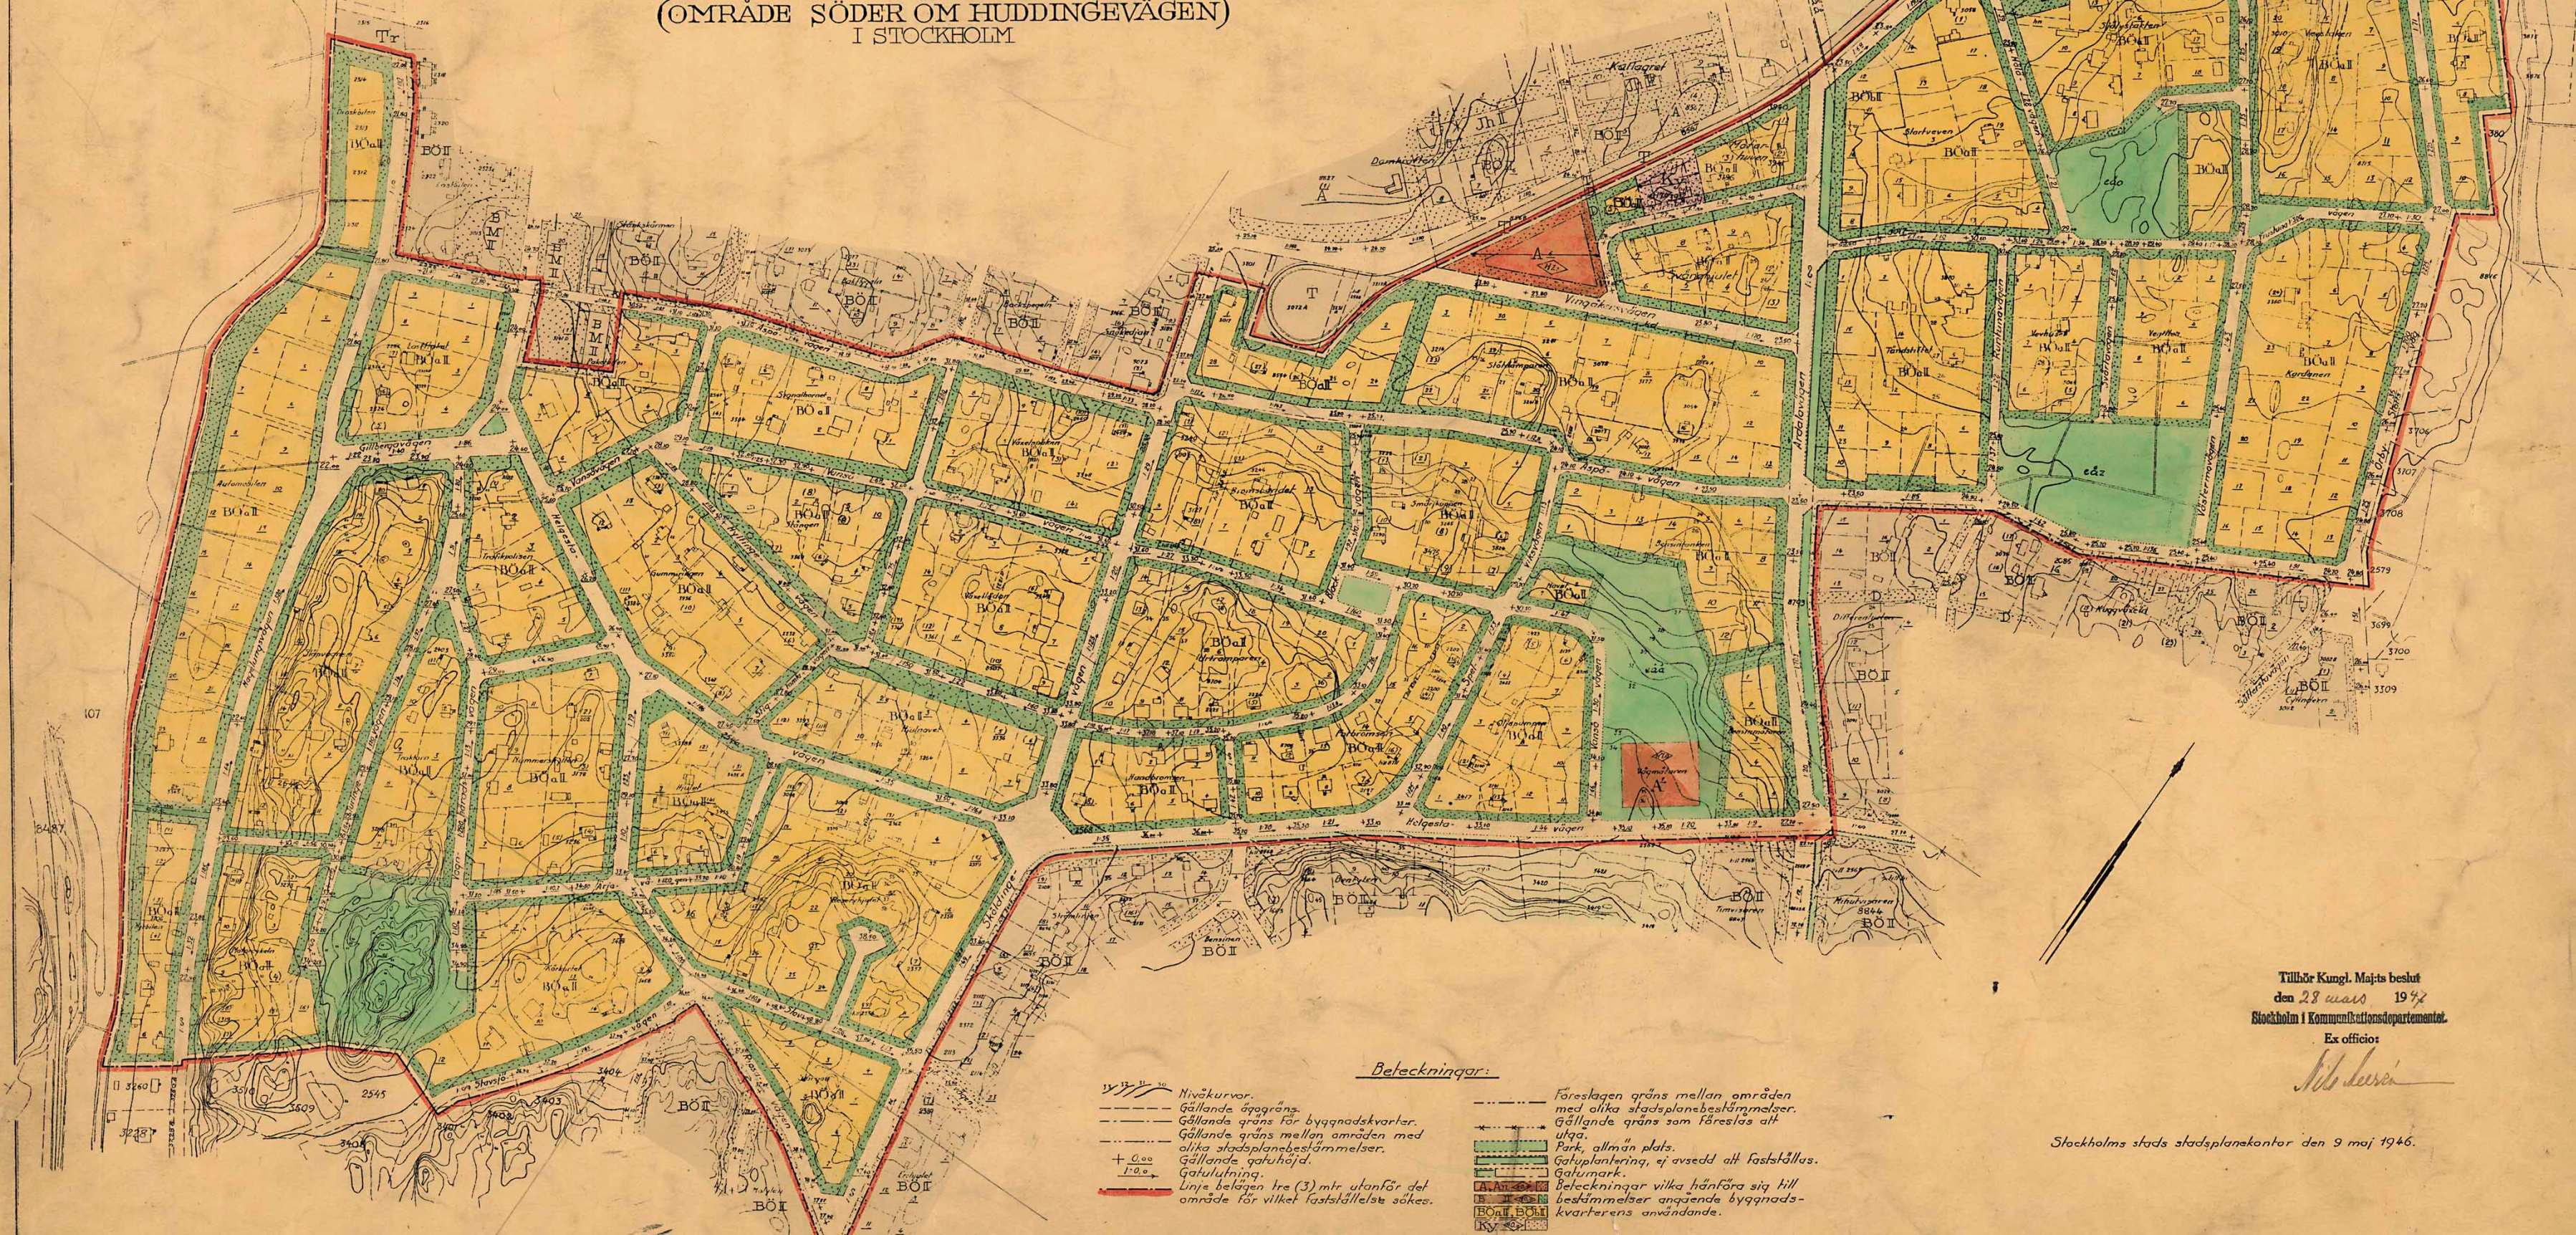


- Beveckningar:
- Nivåkurvor.
 - Gällande ägargränser.
 - Gällande gränser för byggnadskvarter.
 - Gällande gränser mellan områden med olika stadsplanbestämmelser.
 - Gällande gatuhöjd.
 - Gatutvättning.
 - Linje belägen tre (3) mtr utanför del område för vilket fastställelse sökes.

- Föreslagen gränser mellan områden med olika stadsplanbestämmelser.
- Gällande gränser som föreslås att utgå.
- Park, allmän plats.
- Gatuplantering, ej avsedd att fastställas.
- Gatumark.
- Beveckningar vilka hänföra sig till bestämmelser angående byggnadskvarterens användande.

Nollplan = havets ö.n.v.y

Skala 1:2000

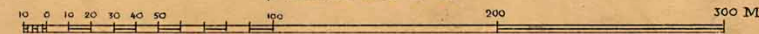

Stockholms stadsfullmäktige hava vid sammanträde
den 21 jan. 1947 för sin del godkänt
denna stadsplan.

Stockholm i stadskansliet den 29 jan. 1947
S. Jansson

Tillhör Kungl. Maj:ts beslut
den 28 mars 1947
Stockholm i Kommunikationsdepartementet.

Ex officio:

M. L. L.

Stockholms stads stadsplanekontor den 9 maj 1946.

W. L. L.

/ Bertil Tidestrom

Tillhör stadsplanenämndens skrivelse av den 13 maj 1946 till fastighetsnämnden

B. J. J.