

LANTMÄTERIMYNDIGHETEN
Kalmar län


KARTA
Upprättad
1999

Ärendenr Akttbilaga
FHFS 98822 KA

Förrättning Avstyckning från ERIKSÖRE 5:4	Kommun Mörbylånga	Län Kalmar
	Registerområde Mörbylånga	
	Förrättningen är registrerad i fastighetsregistret Registreringsdatum: 1999-03-31	
Förrättningsman <i>Göran Setterby</i> Göran Setterby	<i>Urmilla Sundin</i>	

FASTIGHETSRÄTTSLIG BESKRIVNING: akttbilaga BE 1

TEKNISK BESKRIVNING: akttbilaga BE 2

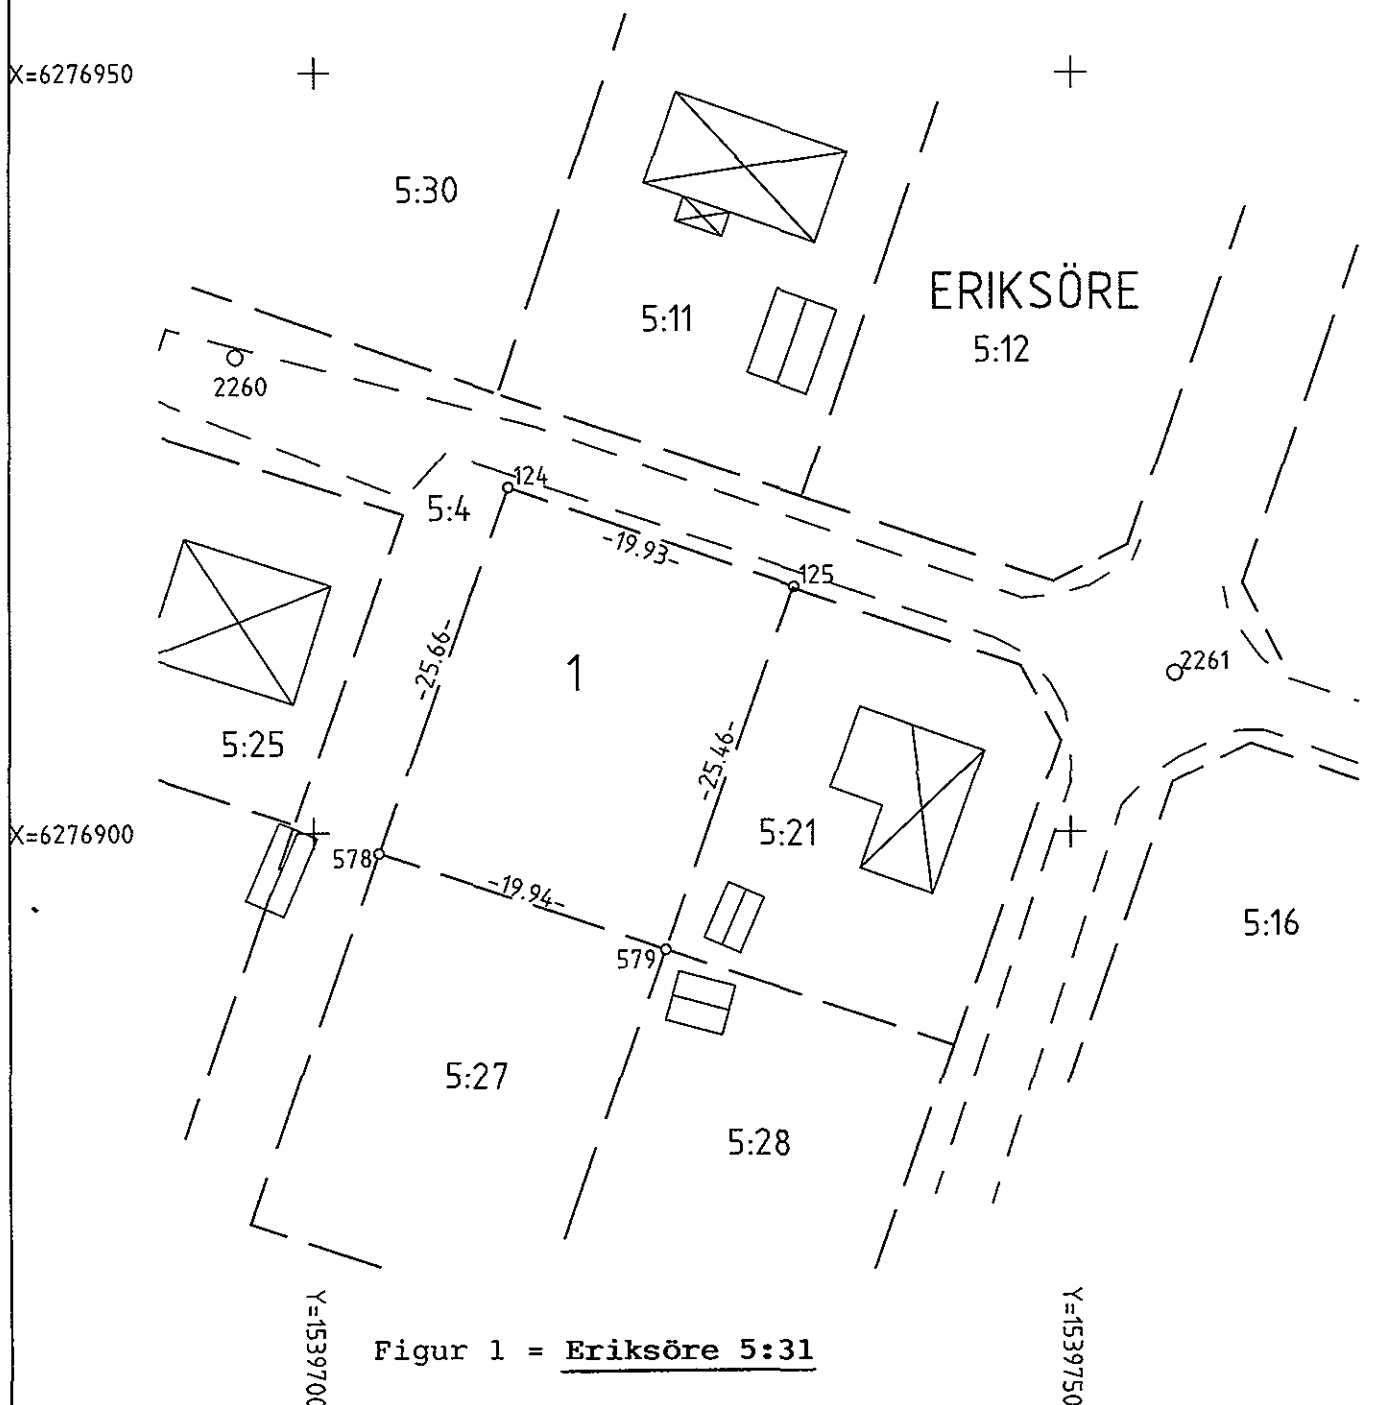

Figur 1 = Eriksöre 5:31

Ny gräns: 578-124-125

Framställd genom Nymätning	Koordinatsystem 2,5 gon v reg 6	Skala 1:500	
Tekniskt innehåll: <i>[Signature]</i>	Redigering: <i>Urmilla Sundin</i>	Reg karta, lägesangivning 04657:39	Beteckningsstandard