

K A R T A

rörande avstyckning från

NÄSBY 7¹

i Ås socken, Ottenby kommun, Kalmar län.

Dnr 71/62

H 5

Upprättad år 1962 av:

Per Tornée
/Per Tornée/

~~Överlänsmätare~~ Länsmätare.

10 0 10 50 100 meter, Skala 1: 1 000

BESKRIVNING.

	Beteckning å kartan, fastighet, ägare, ägoslag mm.	areal hektar
a	tomt, åker	0,3455

R. Nr. 7³


Nyttillkomna gränser: sträckan 1-2-3-4-
5-6-7.

g. 8/... år 1962, den 1...
blev å denna karta angivna avstyckning av
överlänsmätaren i Kalmar län fastställd,
betygar

i överlänsmätarens ställe

Anders Frostberg
Blfr. Överlänsmätare

STAMFASTIGHETEN

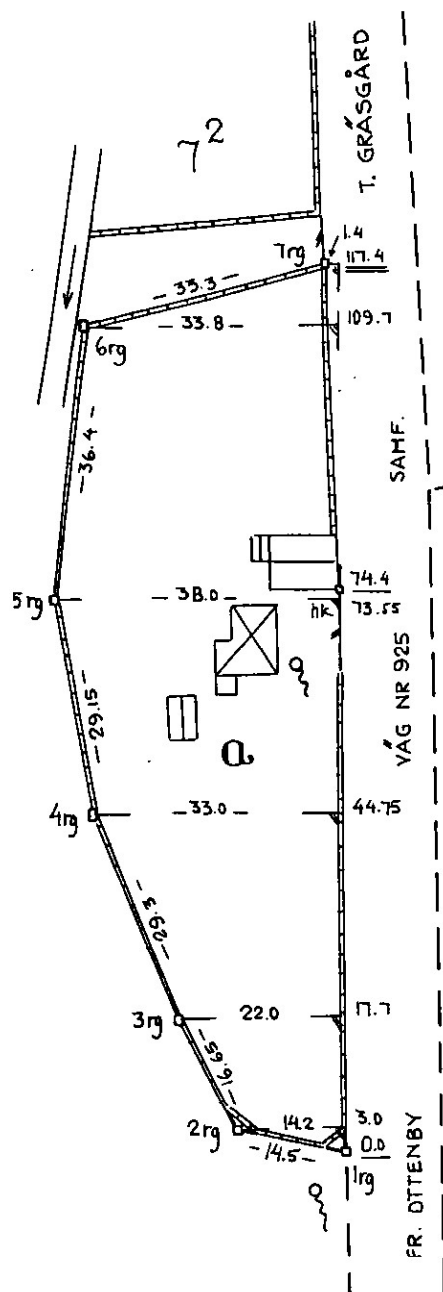

fl. 604/s.