

LANTMÄTERIMYNDIGHETEN

Kalmar

Förrättningskarta

2006-05-15

Ärende

Avstyckning från Folkeslunda 15:1

Borgholms kommun



Kenneth Danielsson

Förrättningslantmätare

Aktbilaga KA

Ärendenr: H06132

Teknisk beskrivning:

Koordinatförteckning

Pkt	X	Y
36	6289246.60	1556234.44
37	6289084.93	1556187.63
38	6289237.35	1556164.17
39	6289245.28	1556198.73
40	6289208.71	1556221.39
41	6289095.36	1556117.44
42	6289090.50	1556152.97
43	6289247.29	1556224.36
100 Pike	6289183.68	1556204.18
103 Pike	6289099.73	1556166.09
104 Pike	6289190.97	1556157.75

Markering

Rör i gjutning

Rör i gjutning

Rör i mark

Rör i gjutning

Murhorn

Rör i mark

Rör i mark

Rör i mark

Rör i mark

Rör i mark

Framställd genom: Nymätning

Koordinatkvalitet: Inre 25 mm, Ytre 25 mm

Koordinatsystem: RT R06 2.5 GON V


Registerkarta: 04771

Nya gränser: 39-42.

FOLKESLUNDA

Teckenförklaring:

-----	Fastighetsgräns
.....	Rättighet
(A)	Ägofigur
o	Gränspunkt
41	Gränspunktsnummer
- 12.34 -	Måttangivelse
	Bostadshus
	Uthus
----	Väg
----	Staket
=====	Stenmur

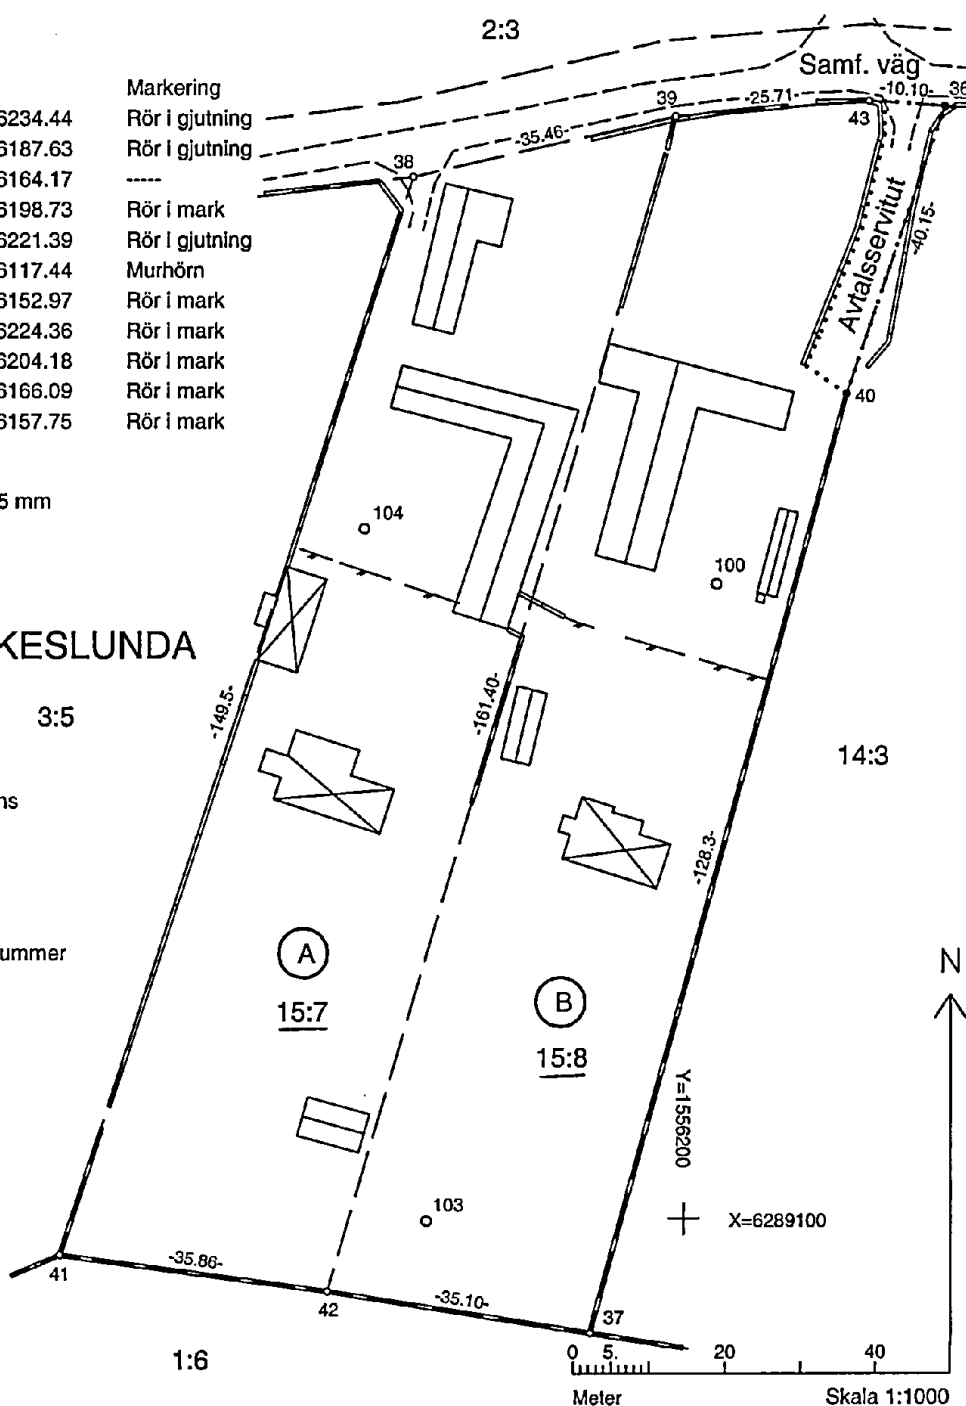

Akt 0885-3327