


662620

NORRTÄLJE KOMMUN
MILJÖ- OCH HÄLSOSKYDDSNÄMNDEN

2003-03-21

Dnr 03-713

Dpb

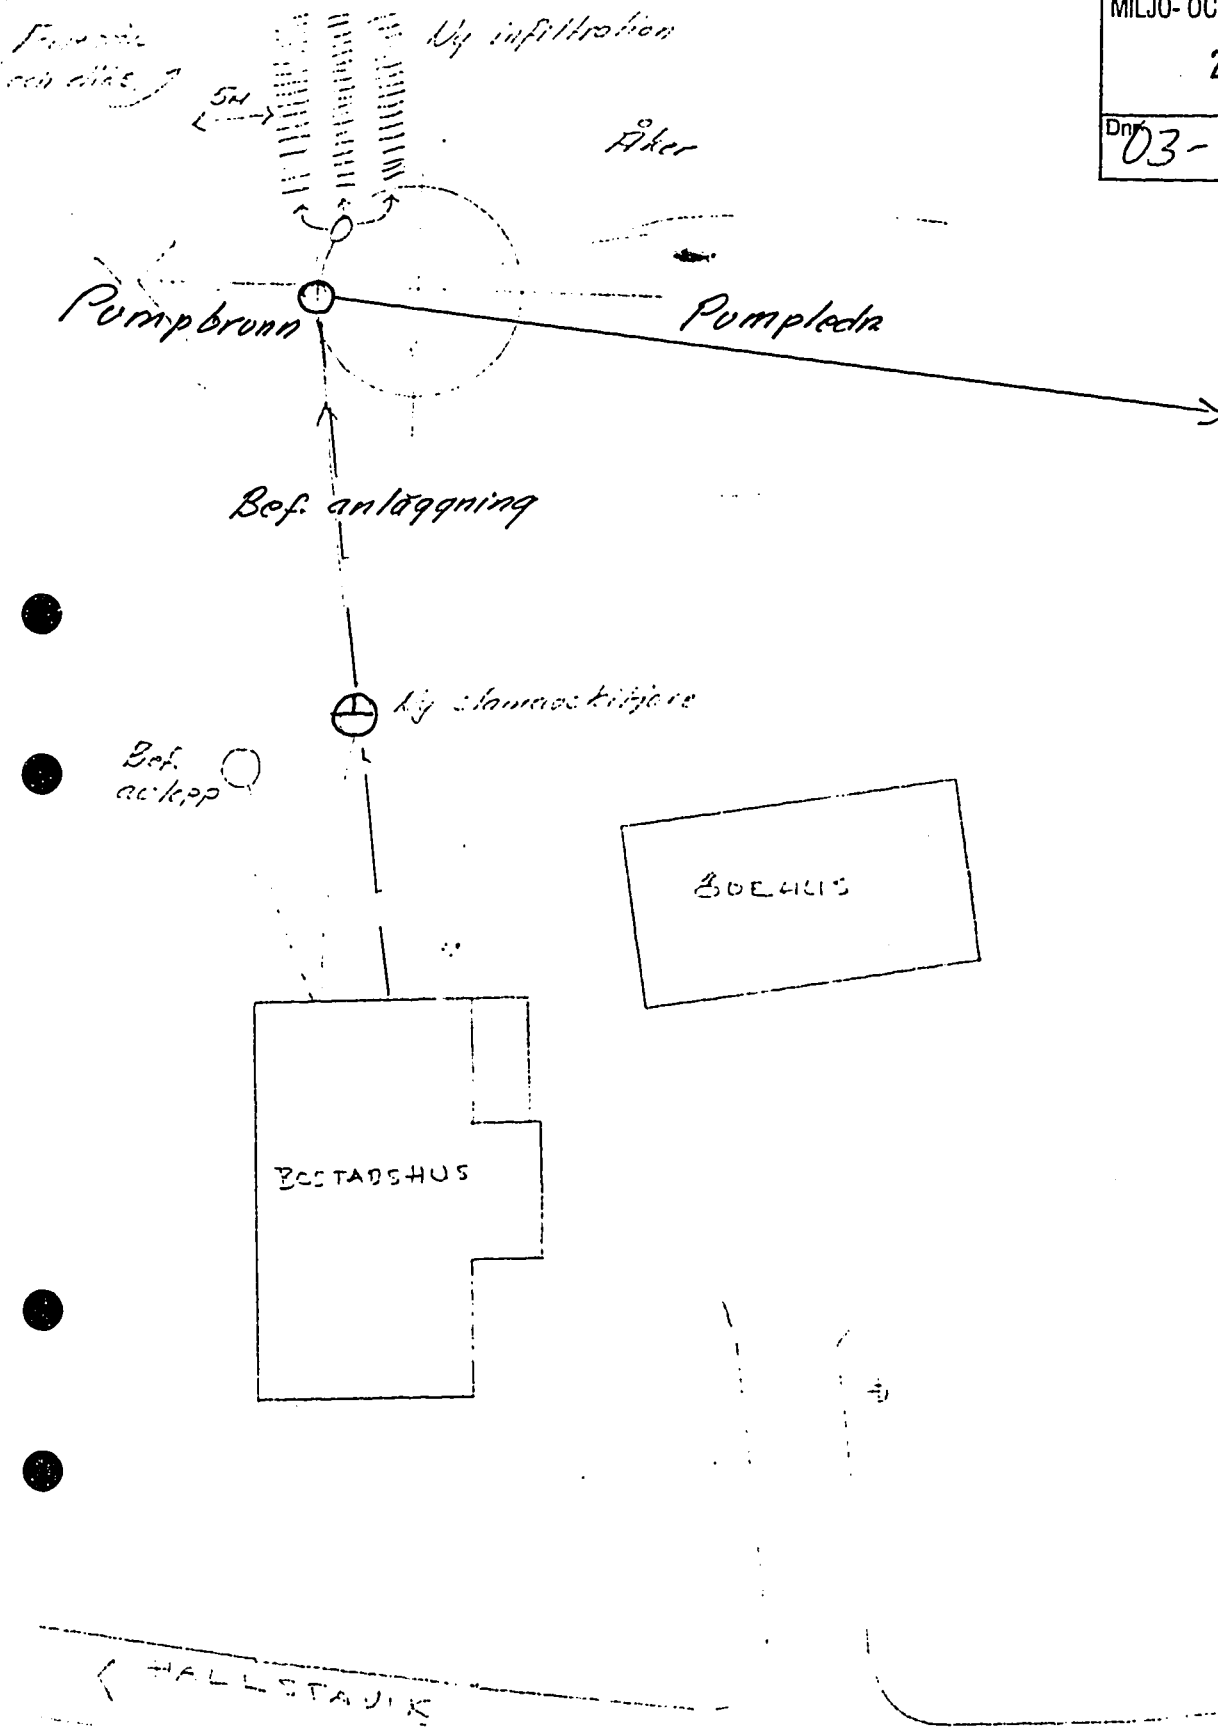

Kontroll
av-färd

OBS!

Dålig förlaga

0 1 2 3 4 5 6 7 8 9 10