

NORRTÄLJE KOMMUN
MILJÖ- OCH HÄLSOSKYDDSNÄMNDEN

2003-03-21

Dnr 03-713

Dpb

TRÄSTA 8:1
SITUATIONSPLAN



82-05-08

FL

Pumpledning

Ny infiltration 3x15 met

Åker kant

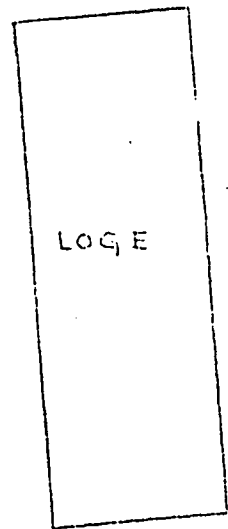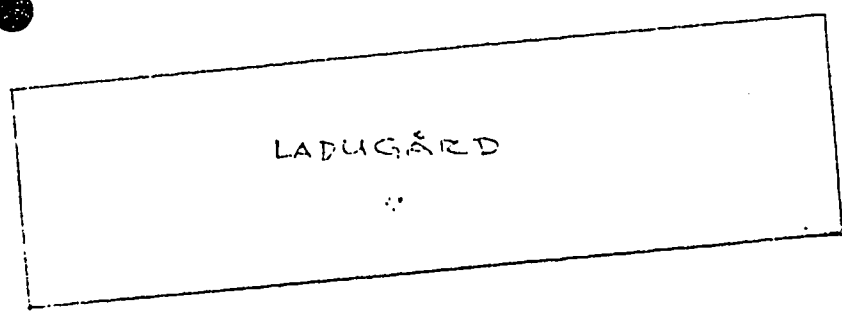

JNFILTR. 3x15m.

JORDLÄGER
GRUSIGT MATR
Tätare MATR. LER

BERG

Pumplada

JNFILTR. 3x15m.

BORPAD RÖR 50 mm

OBS!
Dålig förlaga

