

88/92

Nordingrö nr 822




Karta

Över gränserna mellan mark till
storskifteslotter, Litt B och samfällad mark till
Häggviks by

i Nordingrö socken av Västernorrlands län;
gränsbestämning
upprättad vid ~~avstyckning~~ **avstyckning** år 1941 av

W. Jaurig
Distriktslantmätare.

Skala 1:2000

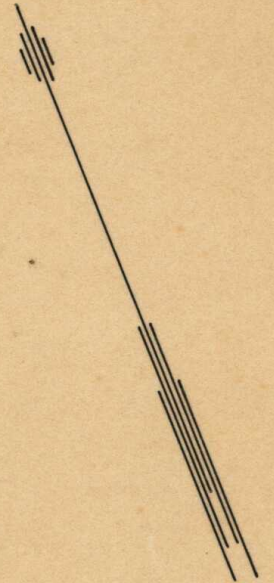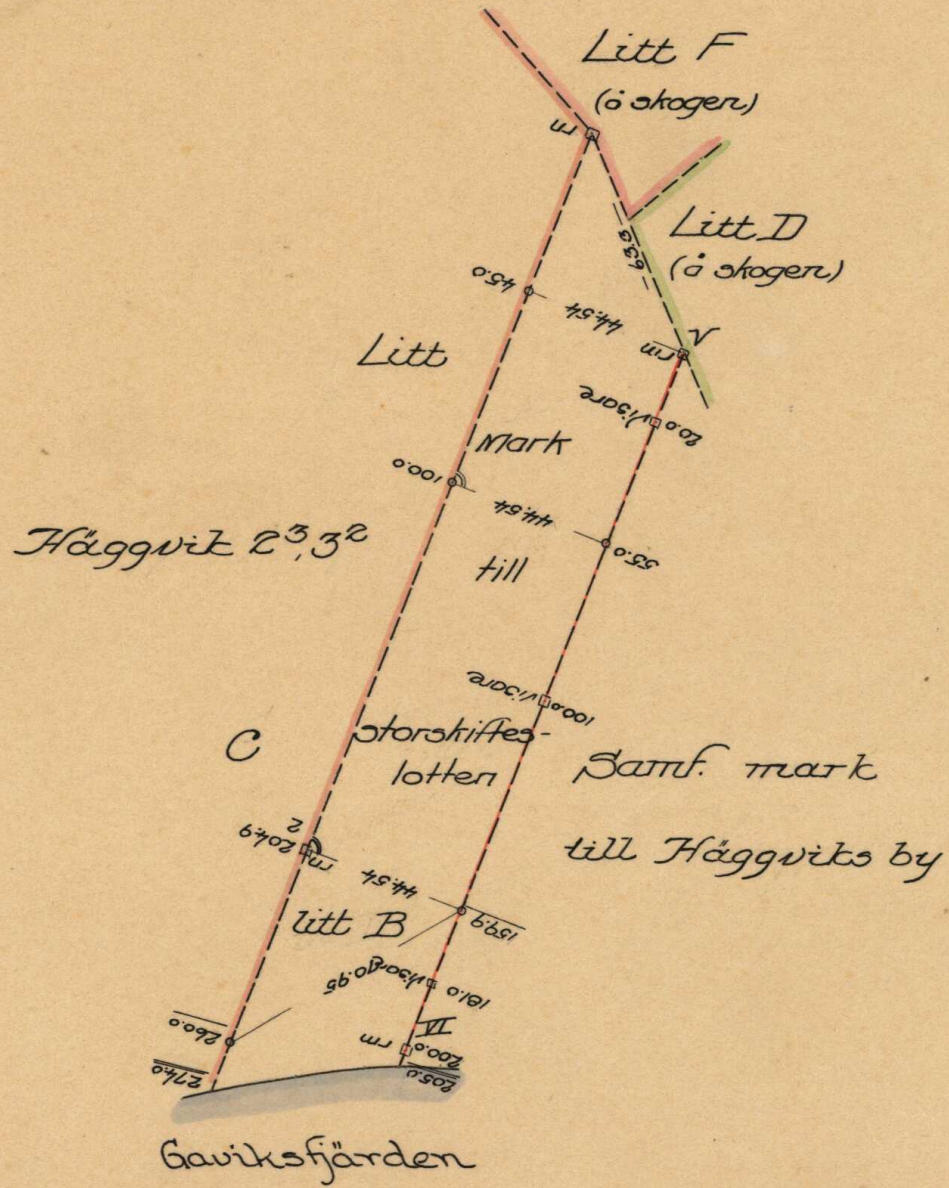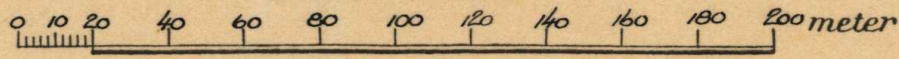

Nr 32. År 1942 den 22 augusti blev den å denna
karta avfattade gränsbestämning av Ägodelnings-
domaren i Ångermanlands södra domsaga fastställd;
betygar

Lösen p.f. l.p.

Ex officio:

Gudis Lindkvist

