

Kalmar lantmäteridistrikt

1989

H2 314898 KA


Ärende Avstyckning från S K O G S B Y 25:1			Kommun Mörbylånga	Län Kalmar
Förrättningslantmätare Thomas Johnsson			Registerområde Mörbylånga	
			Registreringsbevis Förrättningen är registrerad den 1989-12-01 För fastighetsregistermyndigheten	
Fastighet, område m m	Fig	Area heller , m ² delarea	± ändring/ summa	

Lotten A = Skogsby 25:2 1198

Anna Stenberg-Holm
Roger Holm
Hasselstigen 10 D
386 00 FÄRJESTADEN

TEKNISK BESKRIVNING: se aktbilaga BE.

07-210

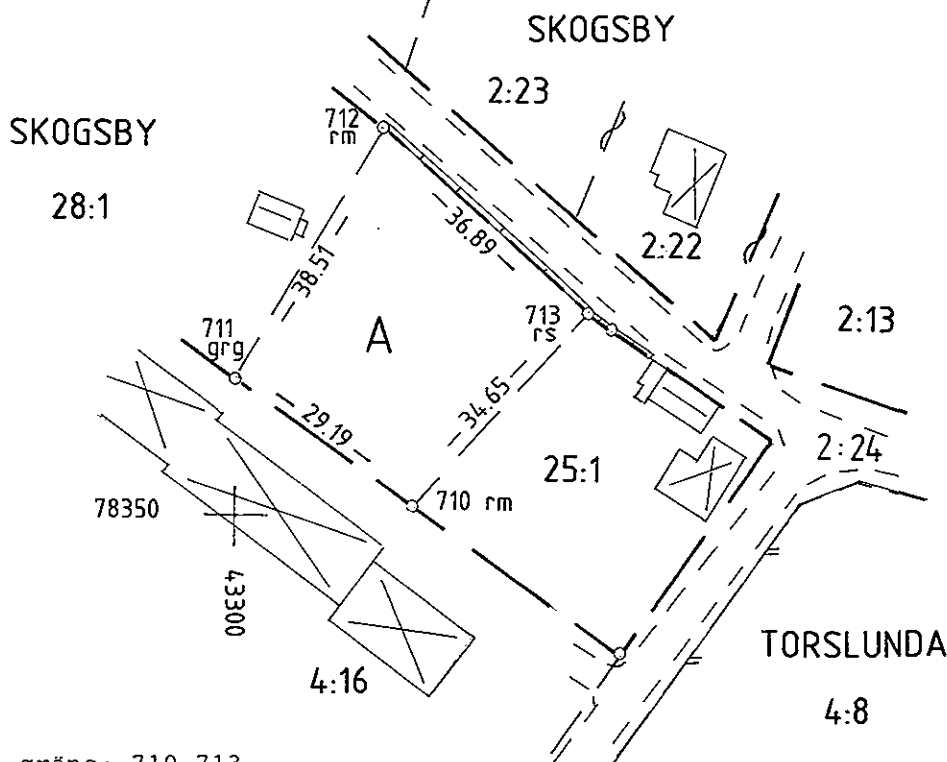

Nyttillkommen gräns: 710-713.

Framställd genom Nymätning		Skala 1:1000	Mätklass III	Koordinatsystem 2,5 gon V reg 6
För det tekniska innehållet svarar		Reg karta, lägesangivning 5465866		Beteckningsstandard TFA 4.6B:5

Mätning	Beräkning	Kartering	Ritn redigering	Ind HO
---------	-----------	-----------	-----------------	--------

AA/NGJ

AA

AA

JBT

0840-316