


0 1 2 3 4 5 CM

NORR

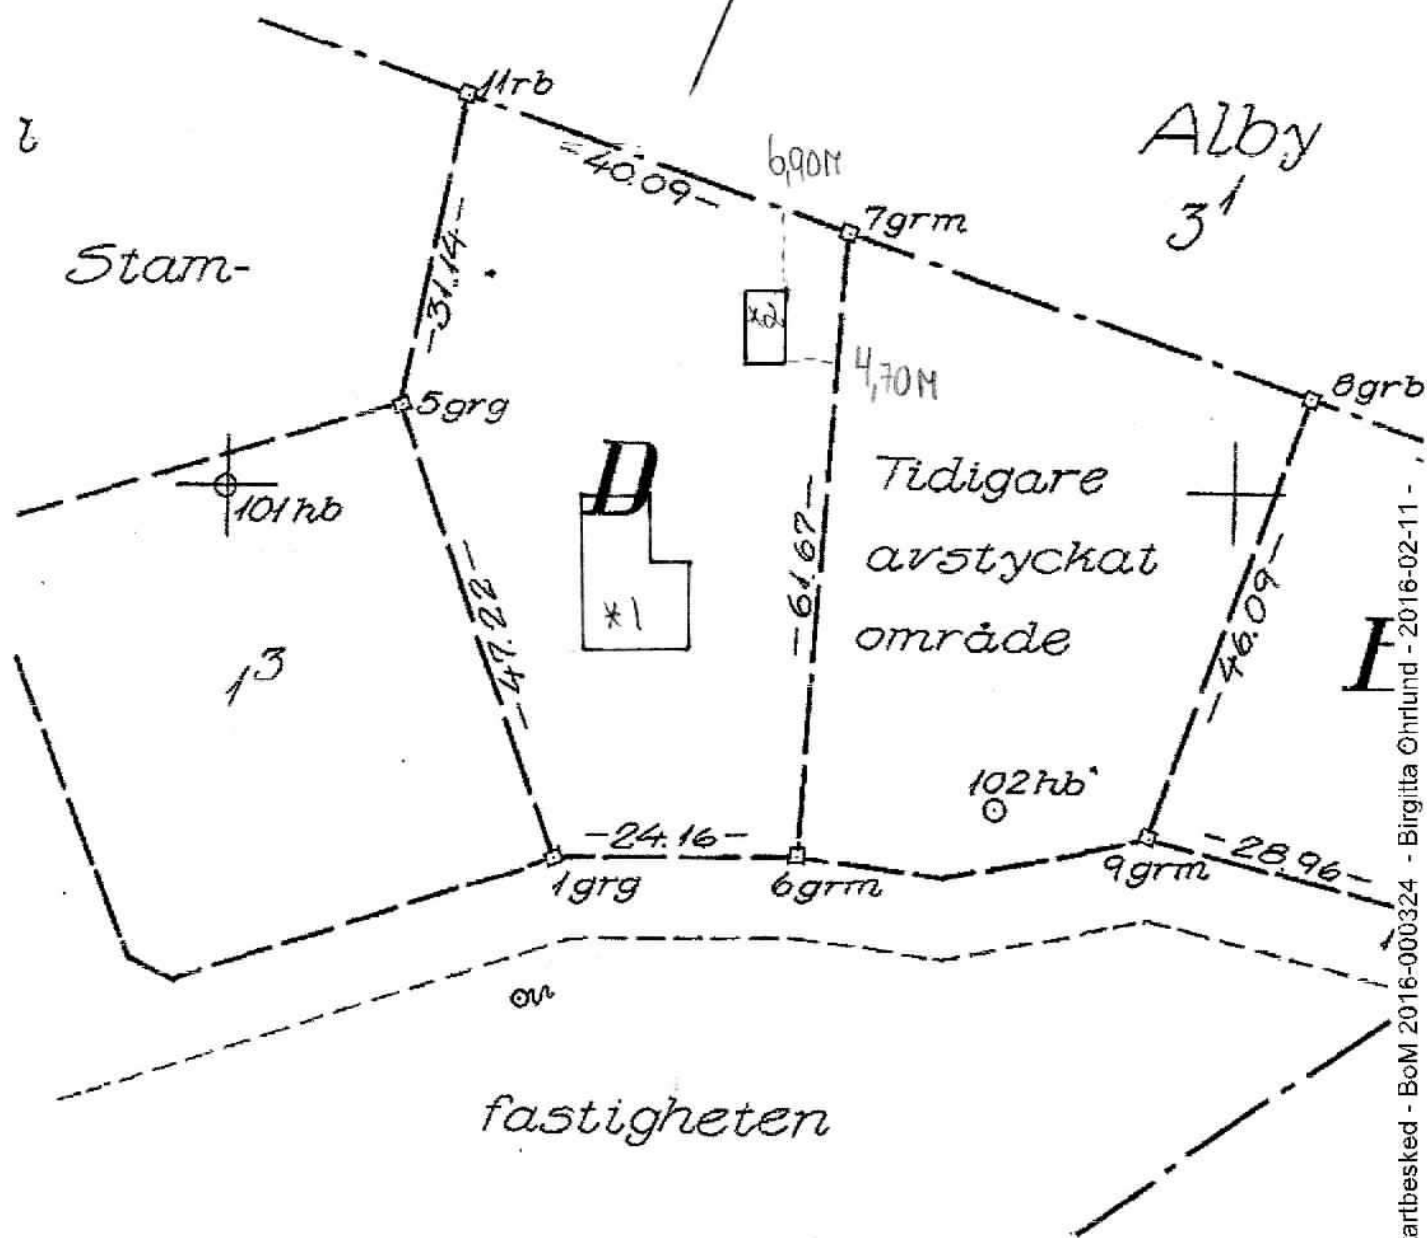

*1 BEFINTLIG BYGGNAD
*2 NYTT ATTEFALLHUS

NORRTÄLJE
DHSTA 1:5

Skala 1:1000