


# Sommarvatten Stentorp

Upprättad, 2000

Rev. dnr: 2019-05-10

Stentorp

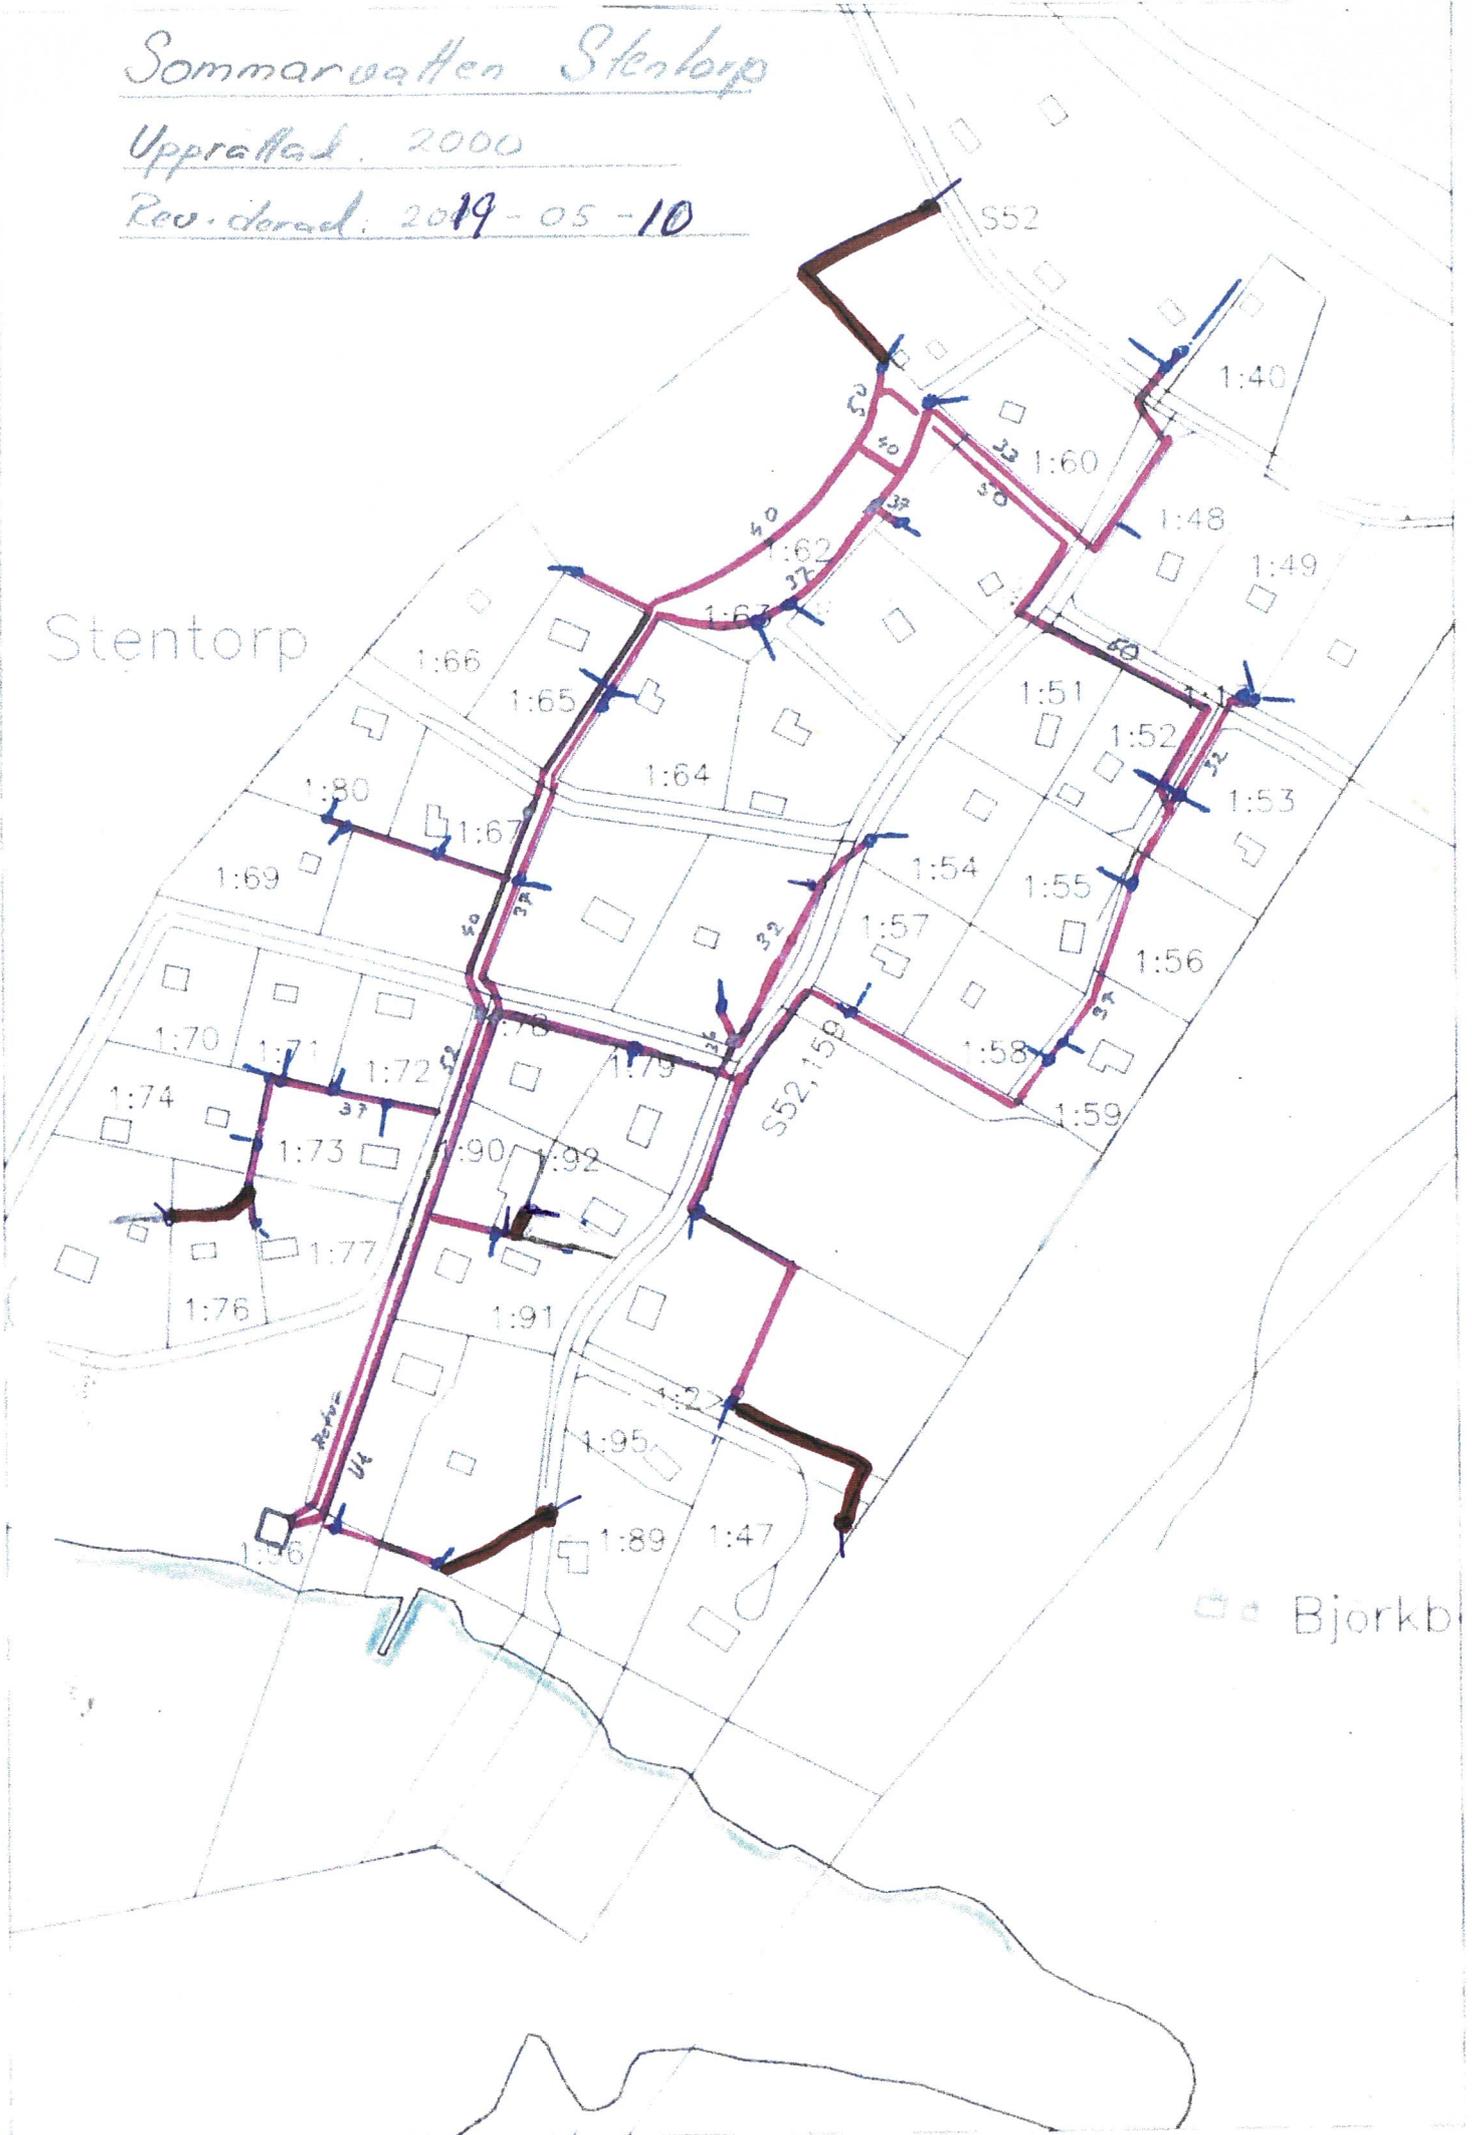

Björkb