

Karta

2008-11-21

Ärende

Avstyckning från Norra Lekvattnet 1:10
Torsby kommun

Sven Engström

Sven Engström

Förrättningslantmätare

Aktbilaga KA

Ärendenr: S08727

Teknisk beskrivning:

Koordinatförteckning


Pkt	N	E	Markering
10925	6675463.84	103193.06	Rör i mark, ny
10926	6675483.04	103136.28	Rör i mark, ny
10927	6675512.27	103105.54	Rör i mark, ny
10928	6675525.33	103118.86	Rör i mark, ny
10929	6675549.02	103097.71	Rör i mark, ny
10930	6675621.31	103096.62	Rör i mark, ny
10931	6675614.42	103115.84	Omarkerad, ny
10932	6675600.05	103135.66	Omarkerad, ny
10933	6675584.00	103150.97	Omarkerad, ny
10934	6675568.49	103163.33	Rör i mark, ny
10935	6675530.26	103194.91	Omarkerad, ny
10936	6675510.49	103213.83	Omarkerad, ny
10937	6675493.08	103233.96	Omarkerad, ny

Framställd genom: Nymätning och kopiering från registerkarta

Koordinatkvalitet: Inre 25 mm, Ytre 50 mm

Koordinatsystem: SWEREF 99 13 30

Mätmetod: Satellitmätning NRTK-tjänst

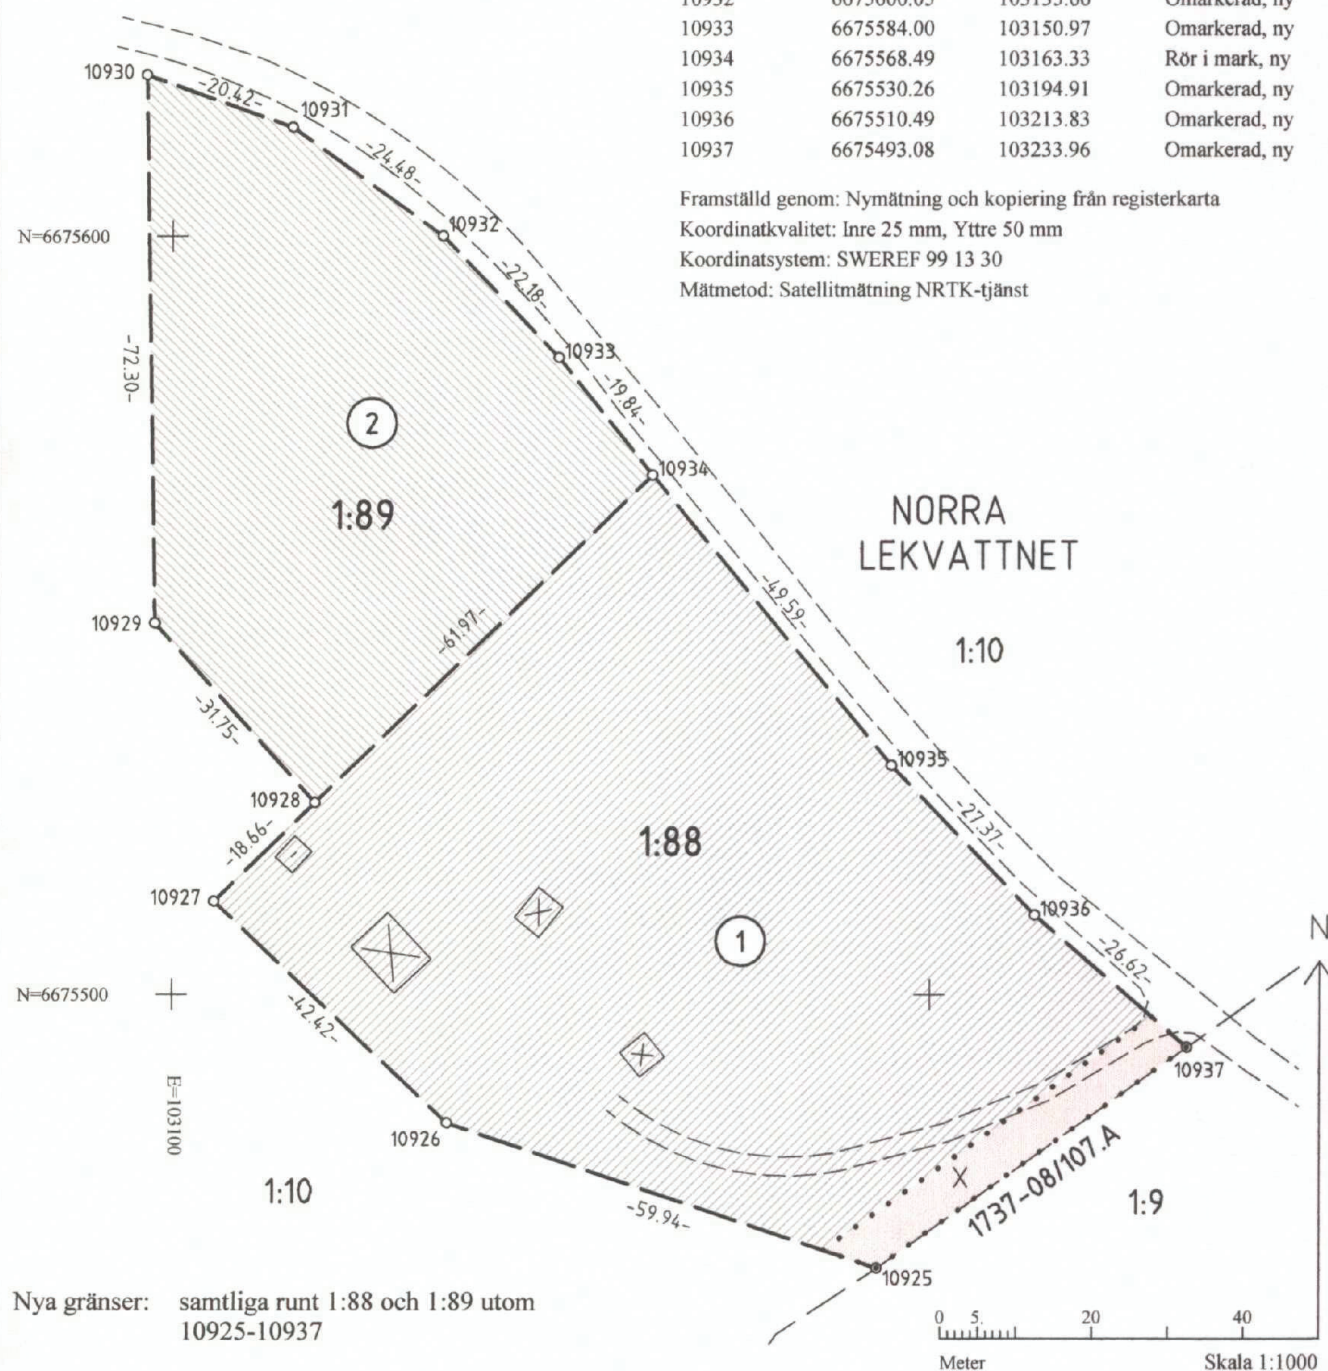

Sida 1 (2)
 Aktbilaga BE
 Akt 1737-08/107

Beskrivning

2008-11-21

Ärendenummer
 S08727

Förrättningslantmätare
 Sven Engström

Förrättningen är registrerad
 Registreringsdatum

2009-01-05

Sven Engström

Ärende

Avstyckning från Norra Lekvattnet 1:10

Kommun: Torsby

Län: Värmland

Ägo-
 figur

Areal m²/
 andelar

Fastighet

Norra Lekvattnet 1:10

Avstyckning

Avstår till Norra Lekvattnet 1:88

1

6779

Avstår till Norra Lekvattnet 1:89

2

3777

Nytt servitut 1737-08/107.A

Ändamål

Väg

Rätt att använda området x för skogstransporter

Till förmån för

Norra Lekvattnet 1:10

Belastar

Norra Lekvattnet 1:88

Ny fastighet

Blivande Norra Lekvattnet 1:88

(Beteckningen för den nybildade fastigheten är
 preliminär och gäller först sedan förrättningen
 registrerats i fastighetsregistret.)

Avstyckning

Erhåller från Norra Lekvattnet 1:10

1

6779

Nytt servitut

1737-08/107.A

Ändamål

Väg

Rätt att använda området x för skogstransporter

Till förmån för

Norra Lekvattnet 1:10

Belastar

Norra Lekvattnet 1:88

Ny fastighet

Blivande Norra Lekvattnet 1:89


(Beteckningen för den nybildade fastigheten är
preliminär och gäller först sedan förrättningen
registrerats i fastighetsregistret.)

Avstyckning

Erhåller från Norra Lekvattnet 1:10

2

3777

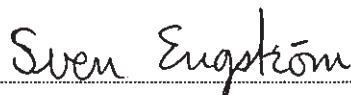

Sven Engström