

Dm 2k * 54/70

Karta över avstykning och fastighetsreglering berörande
ÖSTERSEM 1:187 och 7:1

i Östersund, Östersunds kommun
Jämtlands län



Östersem

Fig 1 - RnR Östersem 7:1

Lotten A = RnR Östersem 7:2

- B + + + 7:3
- C + + + 7:4
- D + + + 7:5
- E + + + 7:6
- F + + + 7:7
- G + + + 7:8
- H + + + 7:9
- I + + + 7:10
- K + + + 7:11
- L + + + 7:12
- M + + + 7:13
- N + + + 7:14
- O + + + 7:15
- P + + + 7:16
- Q + + + 7:17
- R + + + 7:18
- S + + + 7:19
- T + + + 7:20
- U + + + 7:21
- V + + + 7:22
- X + + + 7:23
- Y + + + 7:24
- Z + + + 7:25




Lagstiftning, ex karta 19423 LUGNVIK

MÅNLÄTT II



Fastighetsreglering
Del 1 1:2000


RnR 7:7
ÖSTERSEM
7:1

Skala 1:2000

Årskarta Östersund 621



23-ÖSJ-621
(~FFlmkameran 57)
~BB

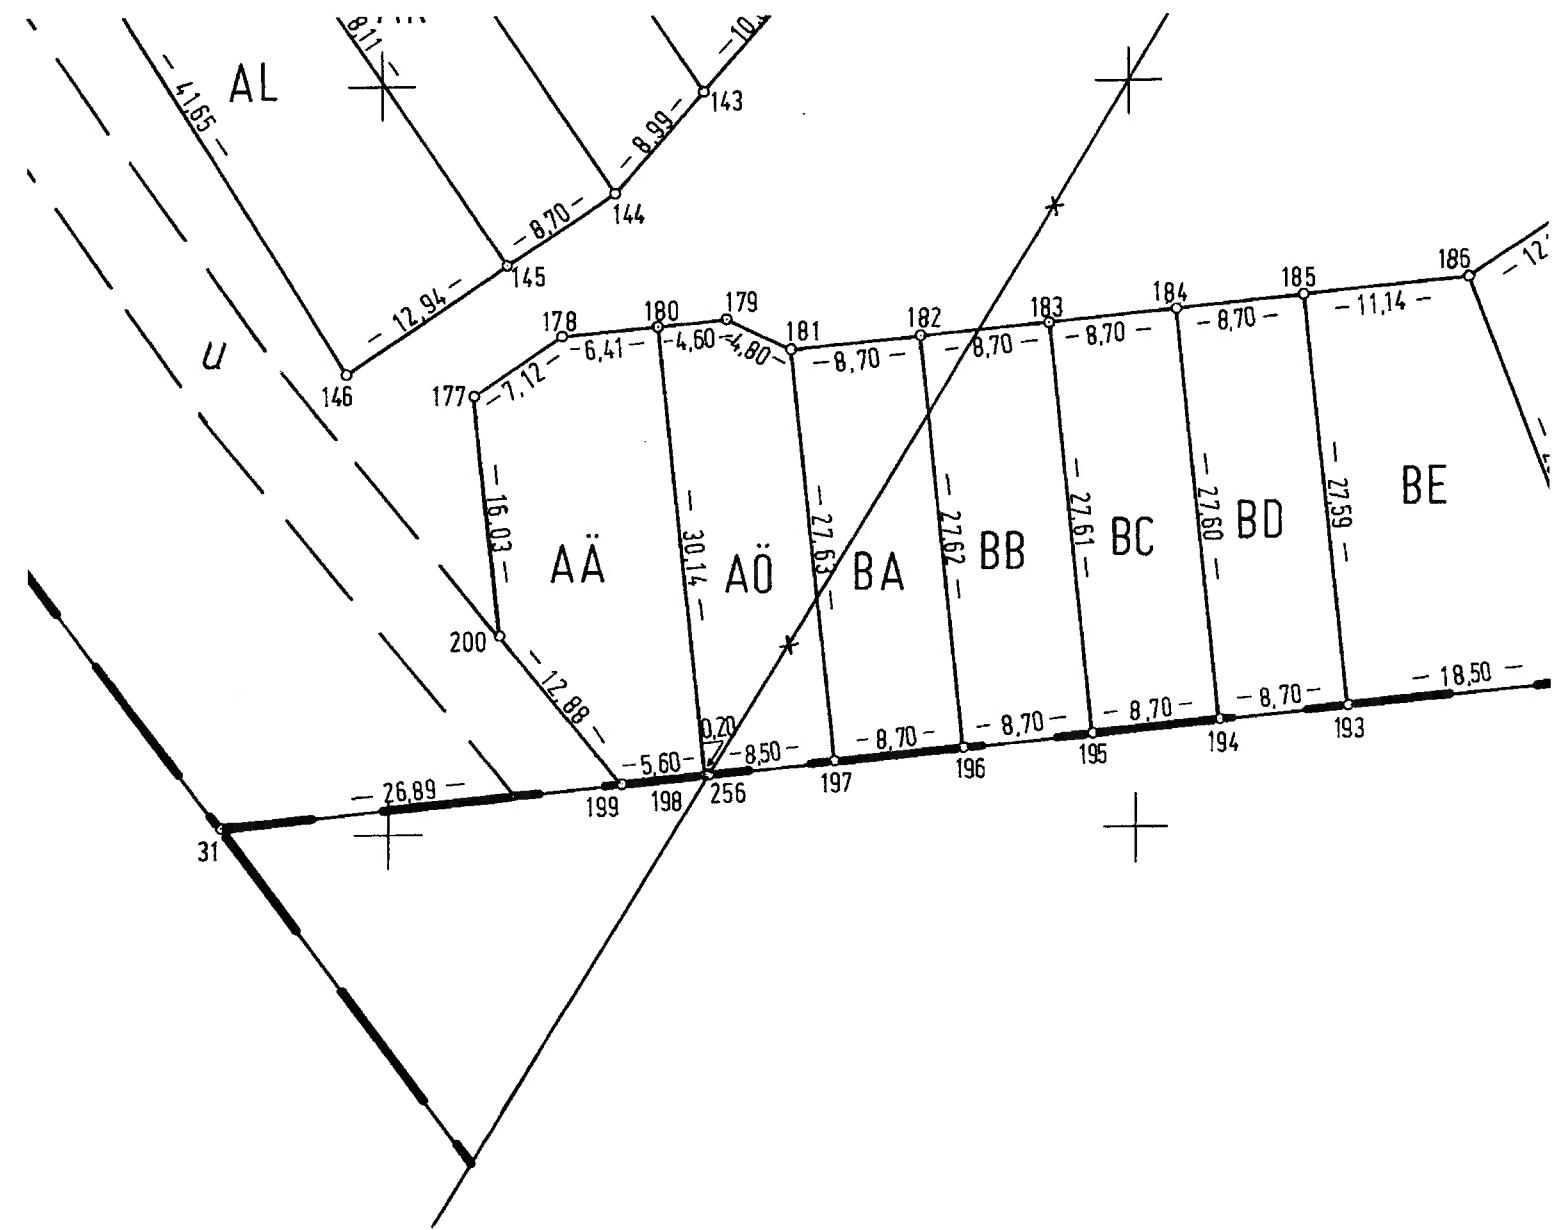

23-05J-621
~BB

Punkt	Markering	Koordinater	
		x	y
157	rör i mark	1974,81	0454,59
158	" -	1972,87	0447,97
159	" -	1972,24	0445,85
160	" -	1970,38	0439,50
161	" -	1969,68	0437,11
162	" -	1967,90	0431,04
163	" -	2032,95	0545,01
164	" -	2008,80	0561,08
165	" -	2002,88	0552,17
167	" -	1993,24	0537,68
168	" -	1986,21	0527,12
169	" -	2003,31	0515,74
170	" -	2013,95	0516,46
171	" -	2017,38	0521,62
172	" -	2022,20	0528,86
173	" -	2027,02	0536,10
174	" -	2029,90	0379,34
175	" -	2030,58	0413,80
176	" -	2066,26	0443,03
177	" -	1929,22	0455,92
178	" -	1933,17	0461,85
179	" -	1934,22	0472,81
180	" -	1933,78	0468,23
181	" -	1932,13	0477,13
182	" -	1932,96	0485,79
183	" -	1933,79	0494,45
184	" -	1934,62	0503,11
185	" -	1935,46	0511,77
186	" -	1936,52	0522,86
187	" -	1943,24	0532,96
188	" -	1949,17	0541,86
189	" -	1925,86	0557,38
190	" -	1919,93	0548,47
191	" -	1911,83	0553,86
192	" -	1909,78	0532,83
193	" -	1907,99	0514,42
194	" -	1907,15	0505,76
195	" -	1906,30	0497,10
196	" -	1905,46	0488,44
197	" -	1904,62	0479,78
198	" -	1903,78	0471,12
199	" -	1903,23	0465,54
200	" -	1913,26	0457,46
201	" -	1923,64	0554,05
202	" -	1913,27	0560,96
203	" -	1965,31	0573,73
204	" -	1959,92	0577,32
205	" -	1952,67	0582,14
206	" -	1945,43	0586,96
207	" -	1938,19	0591,78
208	" -	1928,04	0598,53
209	" -	1914,48	0578,16
210	" -	1914,00	0572,48
211	" -	1921,86	0567,25
212	" -	1929,10	0562,43

23-ÖSJ-621
~BB