

KA


Län
Södermanland

Registreringsbevis
Förrättningen är registrerad

För fastighetsregistermyndigheten

Ruth Arvidsson

Teknisk beskrivning, aktbilaga BE2

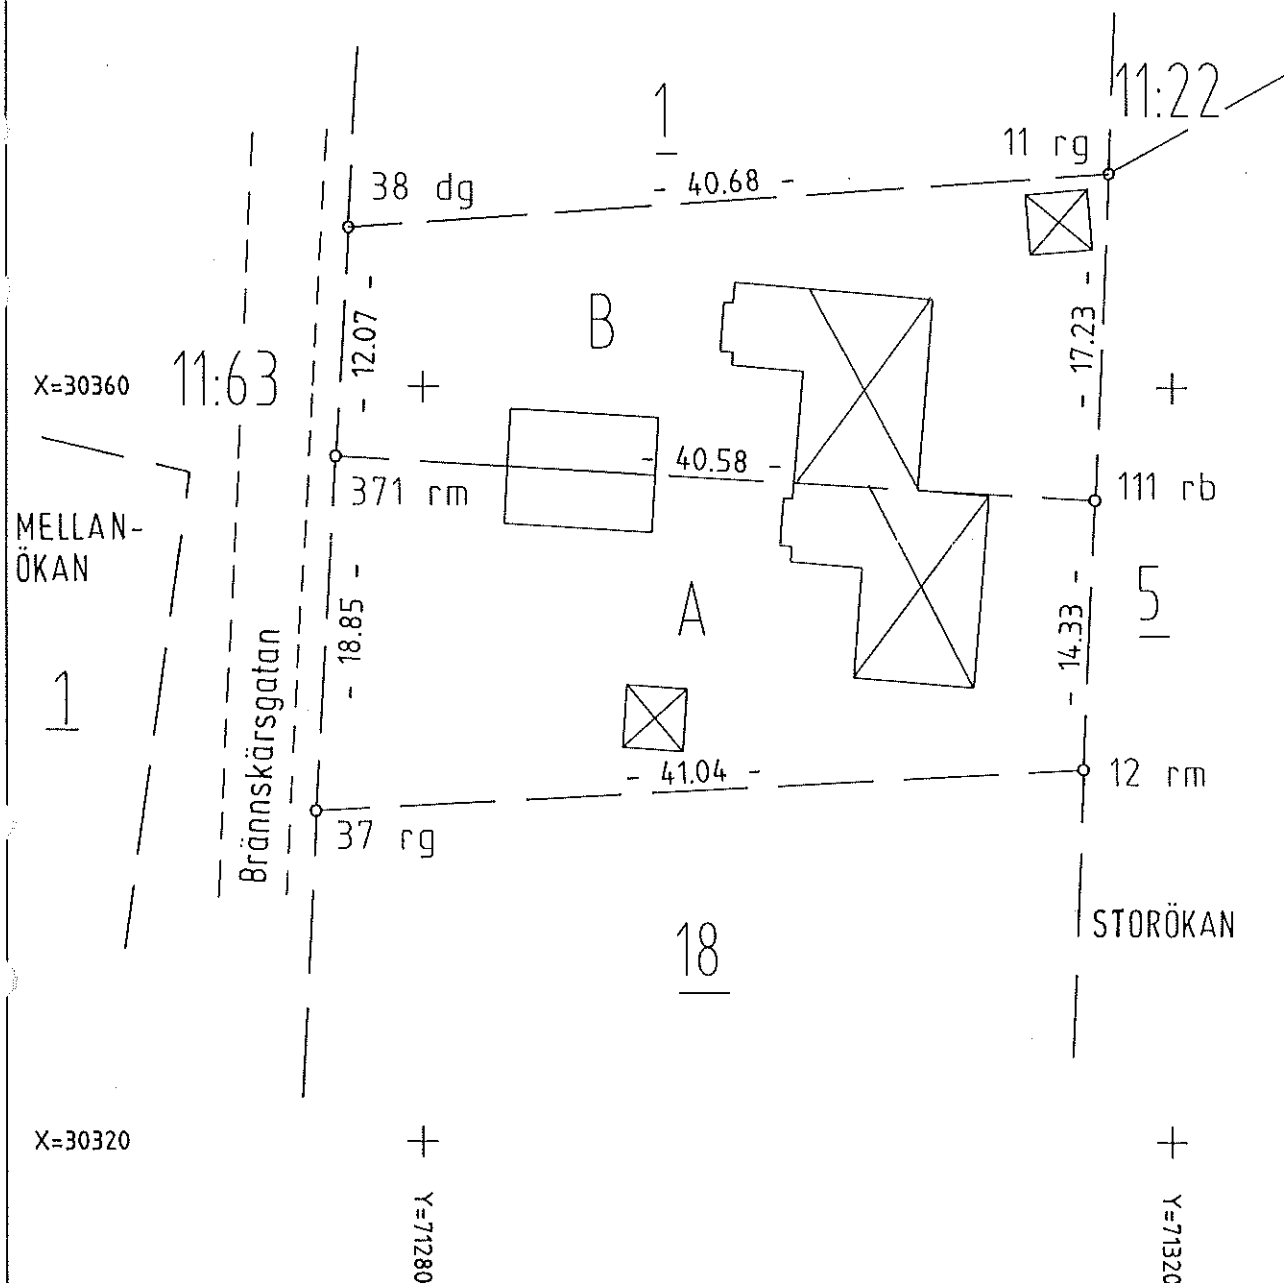

Nyttillkomna gränser : 111-371

Skala 1 : 400

För det tekniska innehållet svarar

Reg karta, lägesangivning
TROSA BLAD 8

Beteckningsstandard	TFA 4.6 B:4
---------------------	-------------