

FASTIGHETSBILDNINGSMYNDIGHETEN

Nybro lantmäteridistrikt

KARTA

Upprättad år

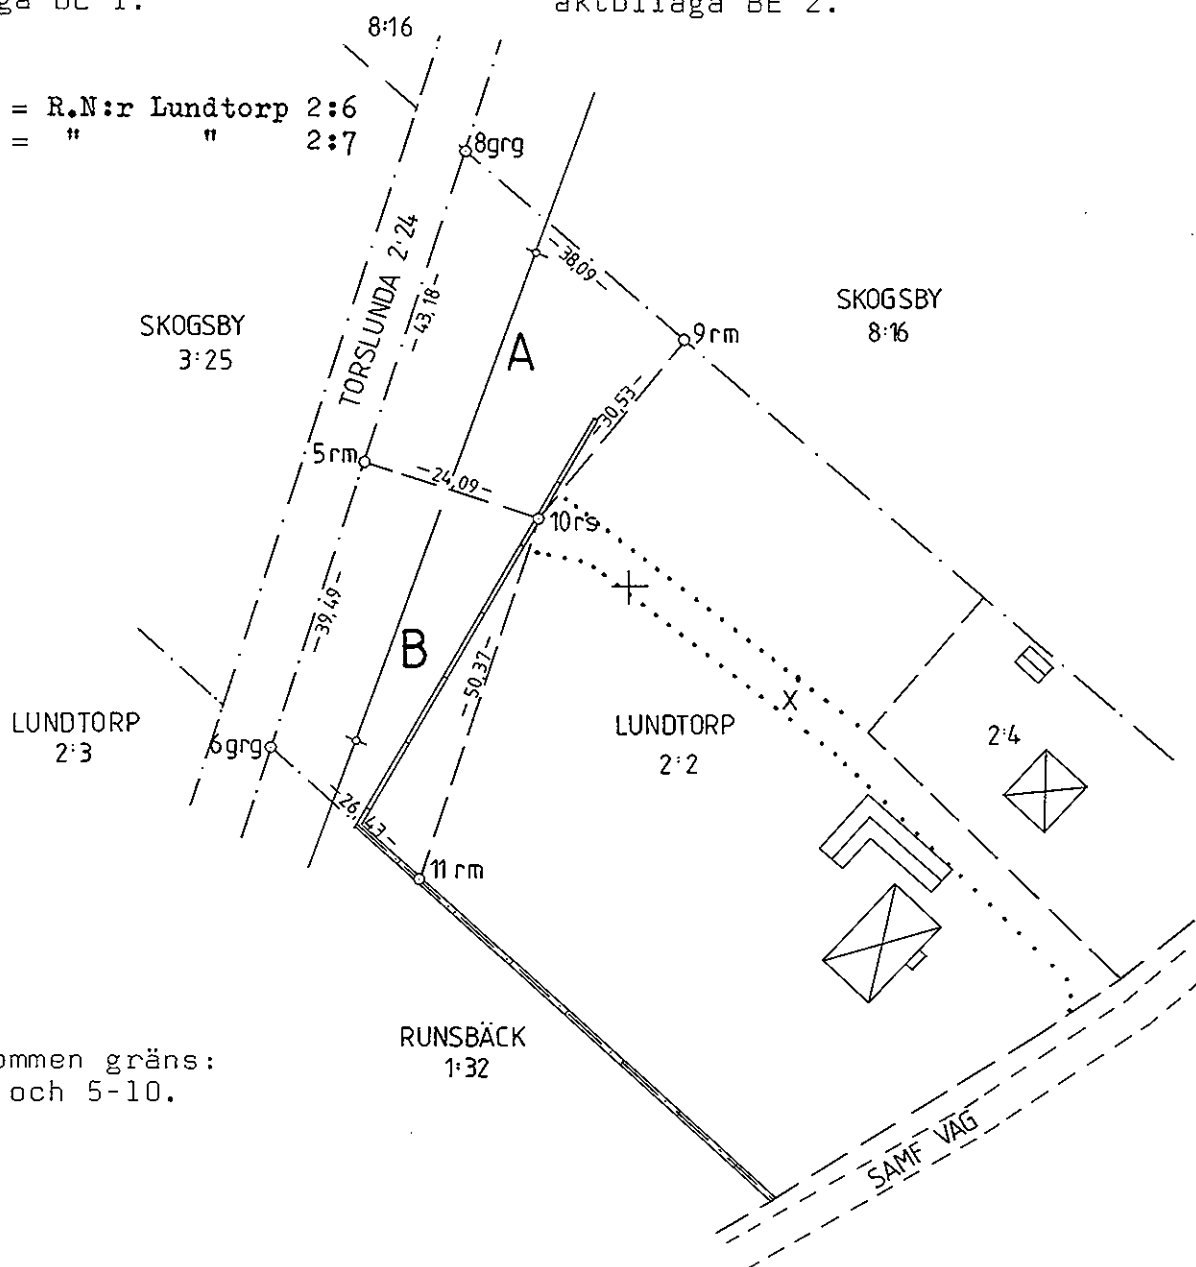
1983

Dnr

Aktbilaga

192 823 KA

Ärende		Kommun	Län
Avstyckning från Lundtorp 2:2		Mörbylånga	Kalmar
Förrättningslantmätare		Registerområde	
Inger Edlund		Torslunda	
Inger Edlund		Registreringsbevis	
		Registreringsdatum	
		1983-04-28	
		För fastighetsregistermyndigheten	
		Hans Eriksson	
Fastighet, område m m	Fig	Area hektar, m ²	Ägare, uppgifter till lokal skattemyndighet och andra anmärkningar
		delarea	± ändring/ summa

FASTIGHETSRÄTTSLIG BESKRIVNING
aktbilaga BE 1.TEKNISK BESKRIVNING
aktbilaga BE 2.Lotten A = R.N:r Lundtorp 2:6
" B = " " 2:7Nyttillkommen gräns:
9-10-11 och 5-10.000
+ X 900

Framställd genom	Skala	Mätklass	Koordinatsystem
Nymätning	1:1000	III	Lokalt frist.
För det tekniska innehållet svarar	Reg karta, lägesangivning	Beteckningsstandard	
Nils-Göran Johansson	Fk 046 58:64	-	
Mätning	Beräkning	Kartering	Ritn redigering