

Nybro lantmäteridistrikt

1977

52/76


KA

Ärenden Avstyckning från ARBELUNDA 4:16		Kommun Borgholm	Län Kalmar
Registerområde Löt		Nybildade fastigheter Arbelunda 4:18 och 4:19	
Förärrningslantmätare <i>Inger Edlund</i> Inger Edlund		Registreringsdatum 1977-08-25	
		☒ Uppgift om åtgärd förrättningen avsett har införts i fastighetsregistret <i>Blissert Lomtzorn</i> För fastighetsregistermyndigheten	
Fastighet, område m m	Fig	Areal hektar, m ² delareal	± ändring/ summa
Ägare, uppgifter till lokal skattemyndighet och andra anmärkningar			

FASTIGHETSÄTTSLIG BESKRIVNING: se aktbil BE

Lotten A = R N:r Arbelunda 4:18

" B = " " 4:19

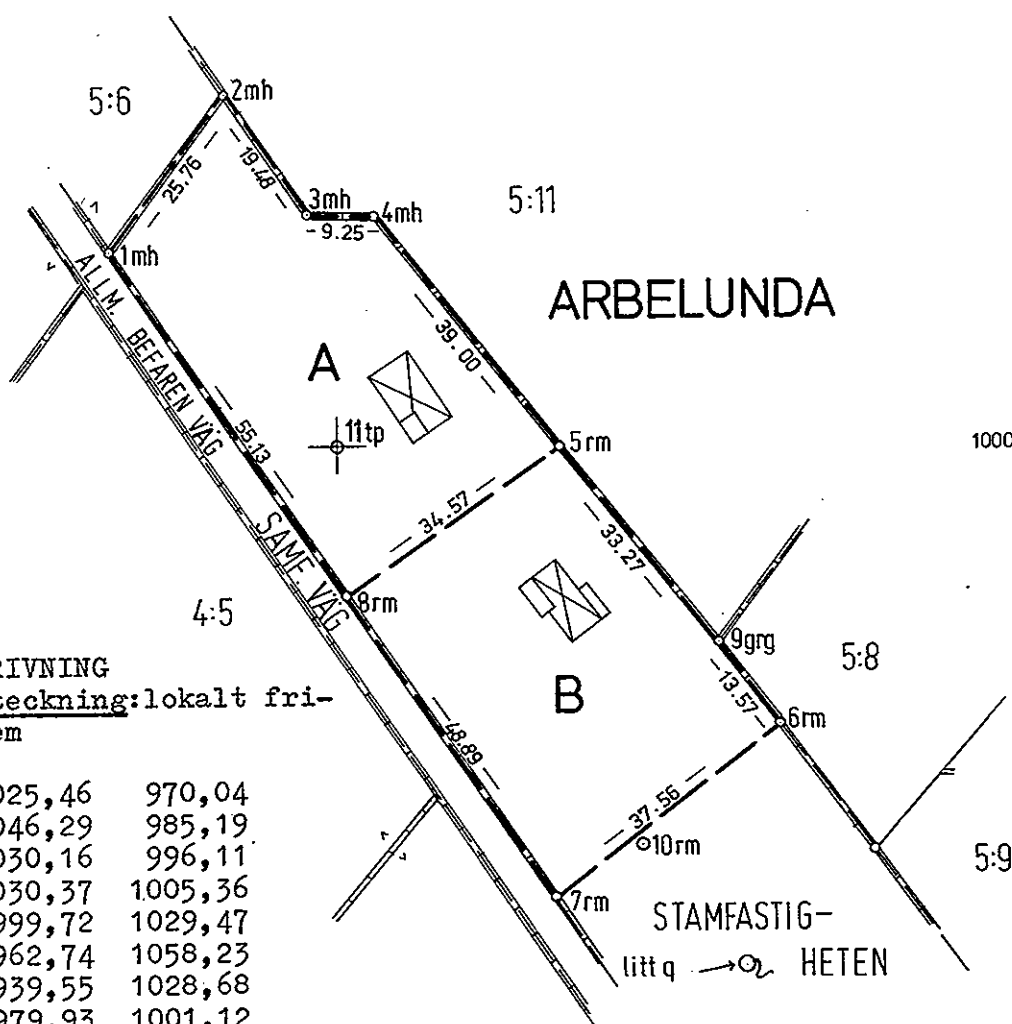

TEKNISK BESKRIVNING

Koordinatförteckning: lokalt fristående system

Punkt Mark

1	mh	1025,46	970,04
2	mh	1046,29	985,19
3	mh	1030,16	996,11
4	mh	1030,37	1005,36
5	rm	999,72	1029,47
6	rm	962,74	1058,23
7	rm	939,55	1028,68
8	rm	979,93	1001,12
9	grg	973,55	1050,02
10	rm	946,50	1039,88
11	tp	1000,00	1000,00

Nyttillkomna gränser 5 - 8 och 6 - 7.

Skala
1:1000Reg karta, lägesangivning
Fk 05722:48Framställd genom
Nymätning, mätclass III

Mätning	Beräkning	Kartering	Ritm redigering
<i>AS</i>	<i>BK</i>	<i>BK</i>	<i>BK</i>

305