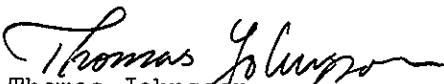


Nybro lantmäteridistrikt

1979

180/79

KA

Ärendet		Kommun		Län
Avstyckning från		Borgholm		Kalmar
Ä P P L E R U M 5:25		Registerområde		
		Räpnlinge		
Förrättningslantmätare		Registreringsbevis		
 Thomas Johnsson		Registreringsdatum		
		1979-11-08		
		För fastighetsregistermyndigheten		
				
Fastighet, område m m	Fig	Area hektar, m ²		
		delarea	± ändring/ summa	Ägare, uppgifter till lokal skattemyndighet och andra anmärkningar


FASTIGHETSÄTTSLIG BESKRIVNING
aktbilaga BE 1

Lotterna T - Å =
R.N:r Äpplerum 5:46 - 5:52

TEKNISK BESKRIVNING

aktbilaga BE 2

Samtliga gränspunkter har 5-siffriga nummer och börjar på 60000 men av utrymmes- skäl har de första siffrorna utelämnats

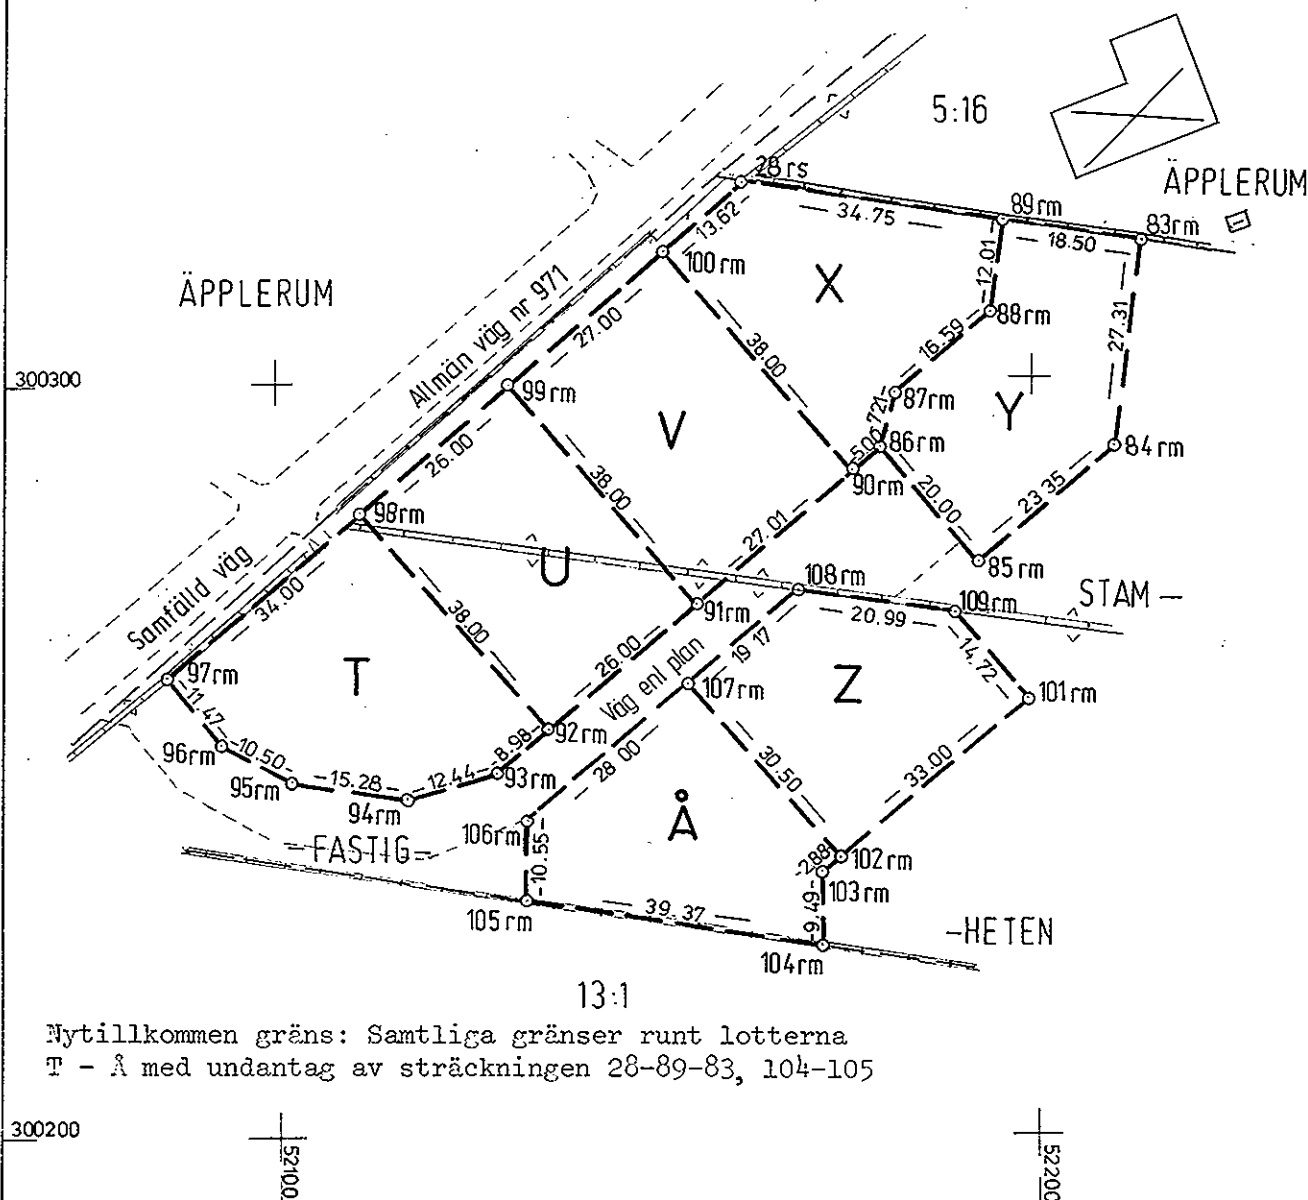

Nyttillkommen gräns: Samtliga gränser runt lotterna
T - Å med undantag av sträckningen 28-89-83, 104-105

Framställd genom	Skala	Mätklass	Koordinatsystem
Nymätning	1:1000	III	2,5 gon V, reg 6, ber omr 6
För det tekniska innehållet svarar	Reg karta, lägesangivning		Beteckningsstandard
	Fk 5570004		