

Karta

över ett område å

Albrunna 3³

i Södra Möckleby socken, Kalmar län;

upprättad vid avstyckning år 1949 av

Anders Boström

Avstyckningsbeskrivning

Distriktslantmätare.


Bet. å kartan	Ägoslag m. m.	Areal					
		Iarösningsj.			Avrösningsj.		
		Hektar	Ar	Kvm	Hektar	Ar	Kvm
a	Torrt (åker)		10	75			

1951 den 18 juni fastställde Ölands domsagas ägodelningsrätt denna karta tecknade avstyckning ävensom gränsbestämningen avseende sträckan 3-4 mot Albrunna 5³ i Södra Möckleby socken, betygar

På ägodelningsrättens vägnar:

G. Lindencrona

stpl. 2:-
deb å exp.

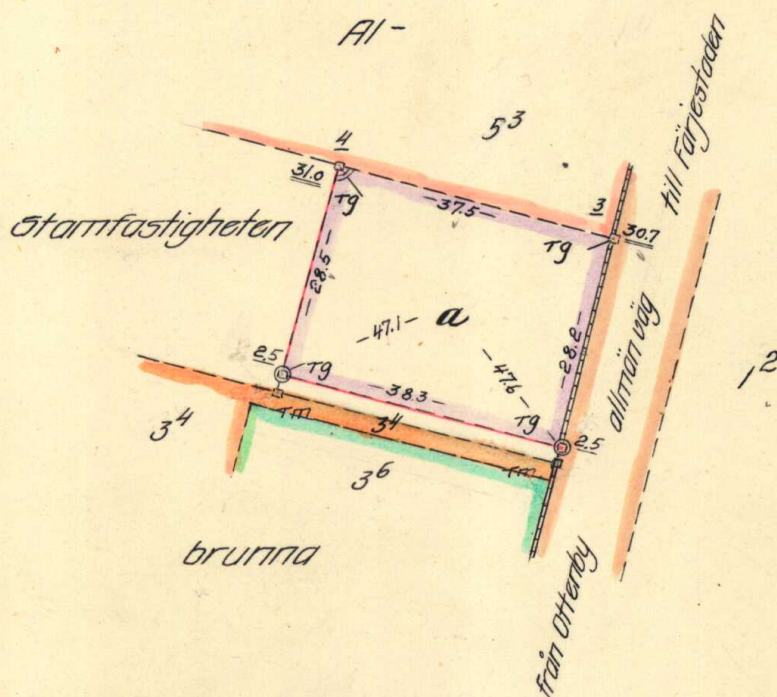

Gränsbestämning: Sträckan 3-4.

10 5 0 10 20 30 40 50 60 70 80 90 100 meter

BL 0331 — SRA III — 30000.
(52)

Skala 1: 1000

STATENS REPRODUKTIONSANSTALT
70549 L

Dnr (533) 11/48. 600 Ind.

08-Smō-322