


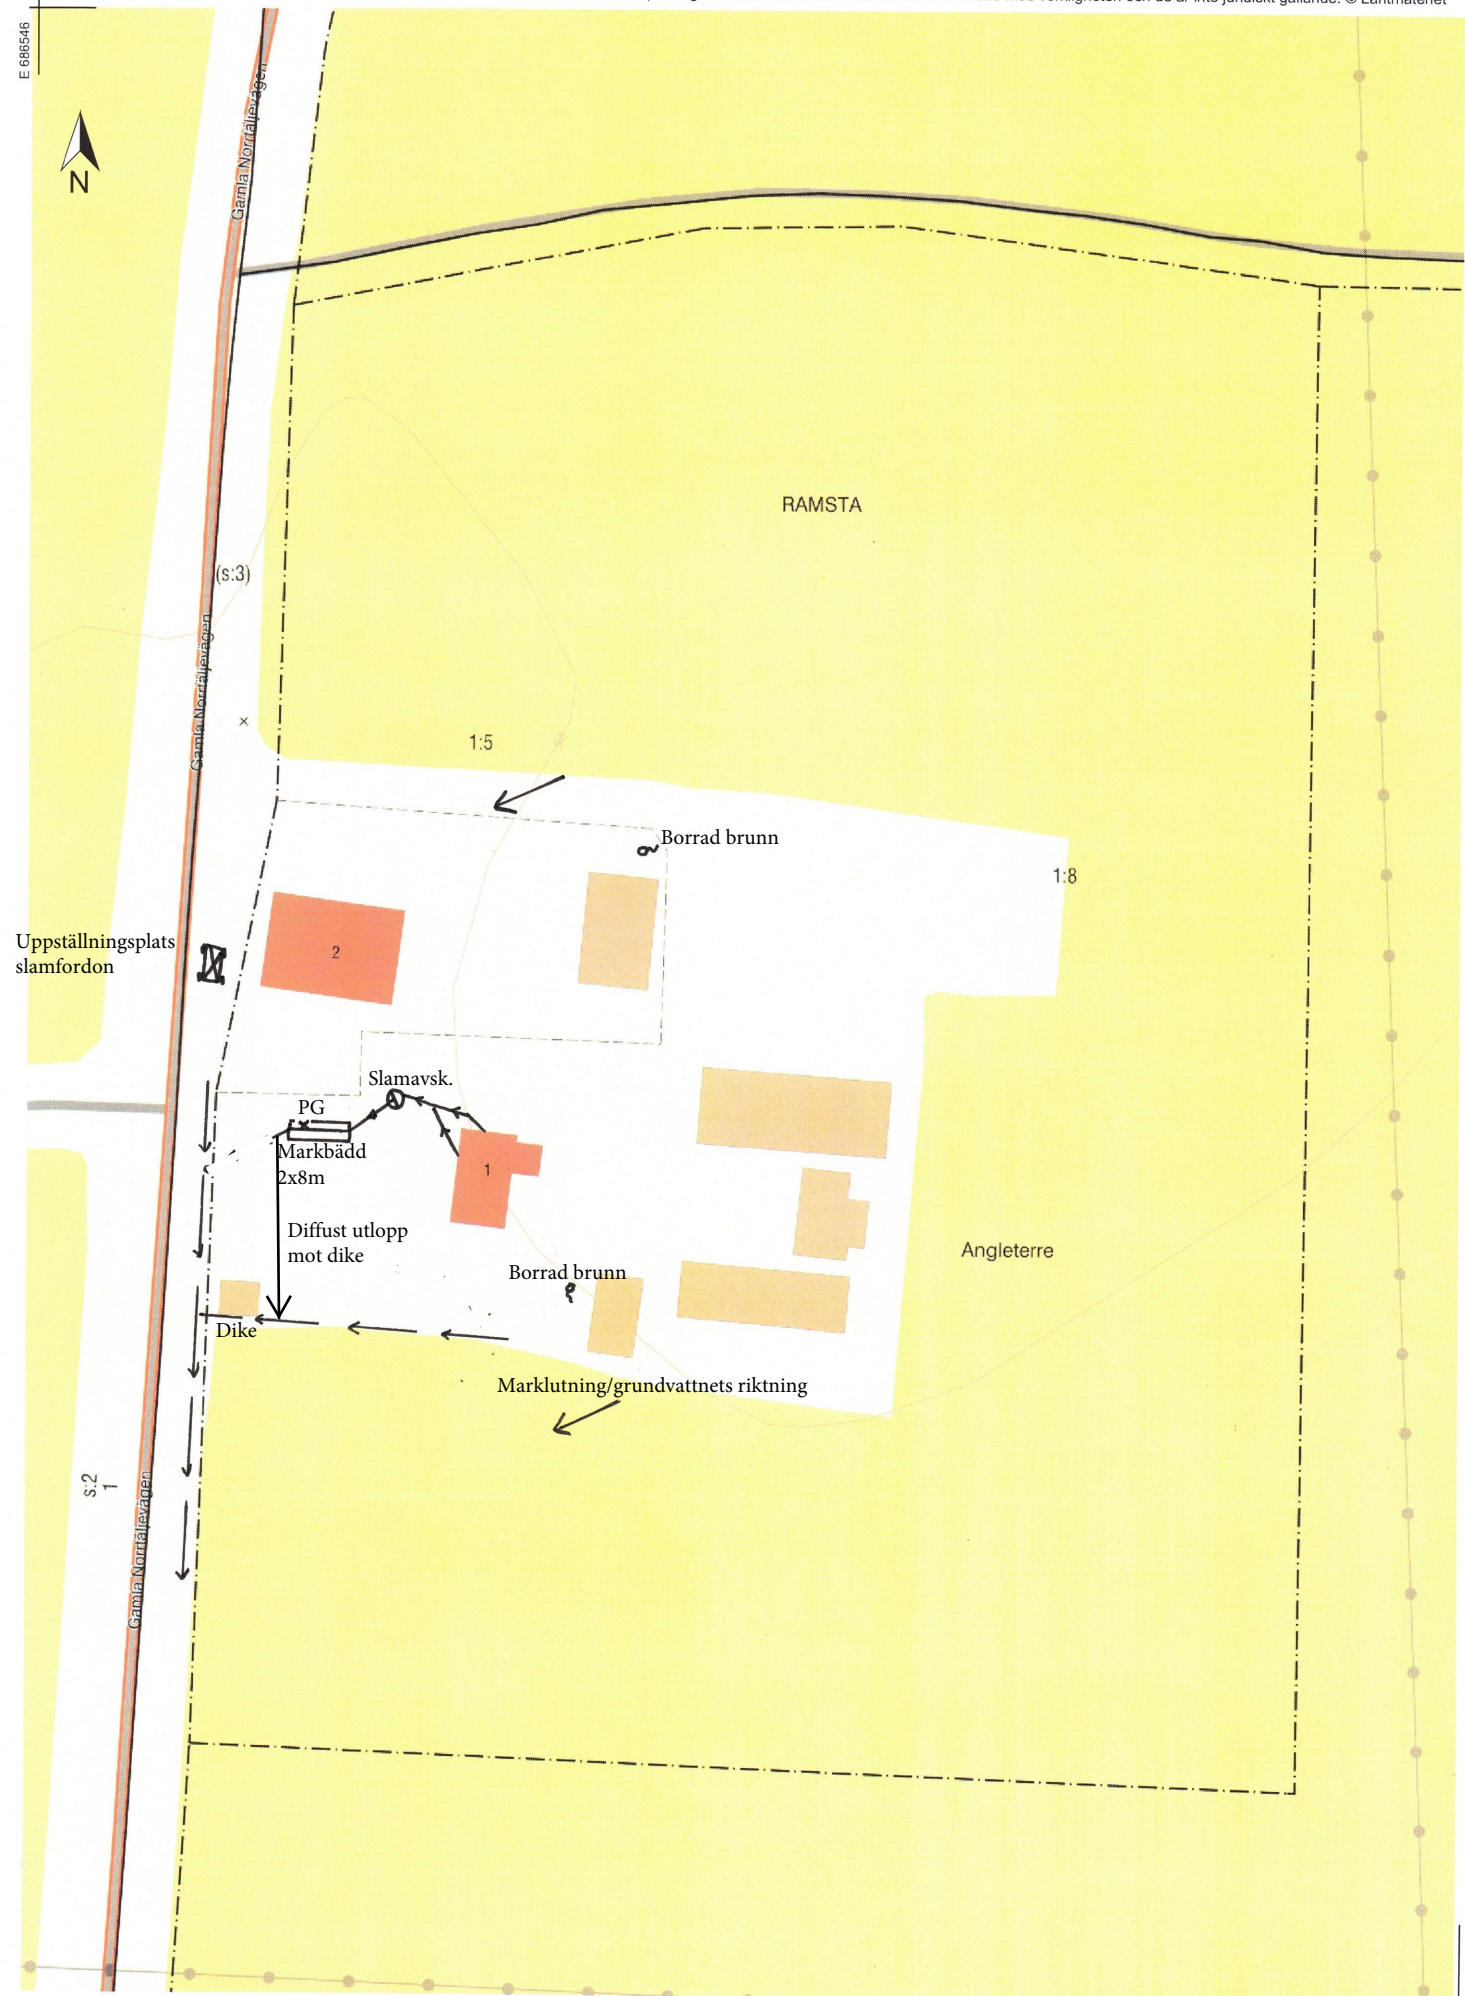

Uppställningsplats
slamfordon

RAMSTA

Borrad brunn

1:8

2

Slamavsk.

PG

Markbädd
2x8m

Diffust utlopp
mot dike

Dike

Borrad brunn

Angleterre

Marklutning/grundvattnets riktning

s.2

1

0 20 40 60 m

Skala 1:1 000. SWEREF 99 TM. RH 2000.

LANTMÄTERIET

N 6611654