

Karta i två blad
över områden å
BJÖRNHOVDA 2²⁰

Org. enhet H 5 Dnr 323/67

Upprättad vid ägomätning av
KOMMUNERNAS KONSULTBYRÅ-LBF
Kalmar den 7 juni 1967
Nils Jansen
/Ungve Hultqvist/
Lantmätare; Mättningsman Mättn.ingenjör

Socken **Torslunda** Kommun **Torslunda**
Län **Kalmar** Skala **1:1000**

Beskrivning 10 5 0 10 20 30 40 50 60 70 meter

Beteckning å kartan ägoslag m m	Areal	R N:z
1 åker	1793 m ²	2:95
2 "	1648 "	2:96
3 "	1319 "	2:97
4 "	1468 "	2:98
5 "	1490 "	2:99
6 "	1507 "	2:100

§. 163. År 19.67 den 31. mars
blev å denna karta angivna avstyckning av
överlantmätern i Kalmar län fastställd,
betygar

På ämbets vägnar

Nils Jansen

Vid mätningen nyutstakad gräns:
8-14-15-16-17-18-19-20-4, 3-21-
22-23-24, 2-22, 5-19, 6-17 och
7-16 = nytillkomna gränser.

Använd vid avstyckning år 1968 av:


Asa Eneros
Lantmätare.

Koordinatförteckning:

Pkt nr	Mark.	x	Koordinater y
1	grg	81023.34	41521.30
2	rg	81029.33	41556.08
3	"	81035.35	41591.00
4	"	81037.45	41603.20
5	"	81041.88	41628.92
6	"	81046.70	41656.88
7	rs	81051.53	41684.97
8	rg	81056.47	41713.63
14	"	81010.50	41721.21
15	"	81003.60	41716.24
16	"	80999.87	41693.55
17	"	80995.24	41665.40
18	"	80991.42	41642.21
19	"	80995.58	41636.46
20	"	80990.66	41606.58
21	"	80989.34	41598.51
22	"	80983.58	41563.53
23	"	80977.83	41559.40
24	grg	80972.92	41529.62

Markeringstyper:

rg = rör i gjutning
rs = rör i sten
grg = gammalt rör i gjutning

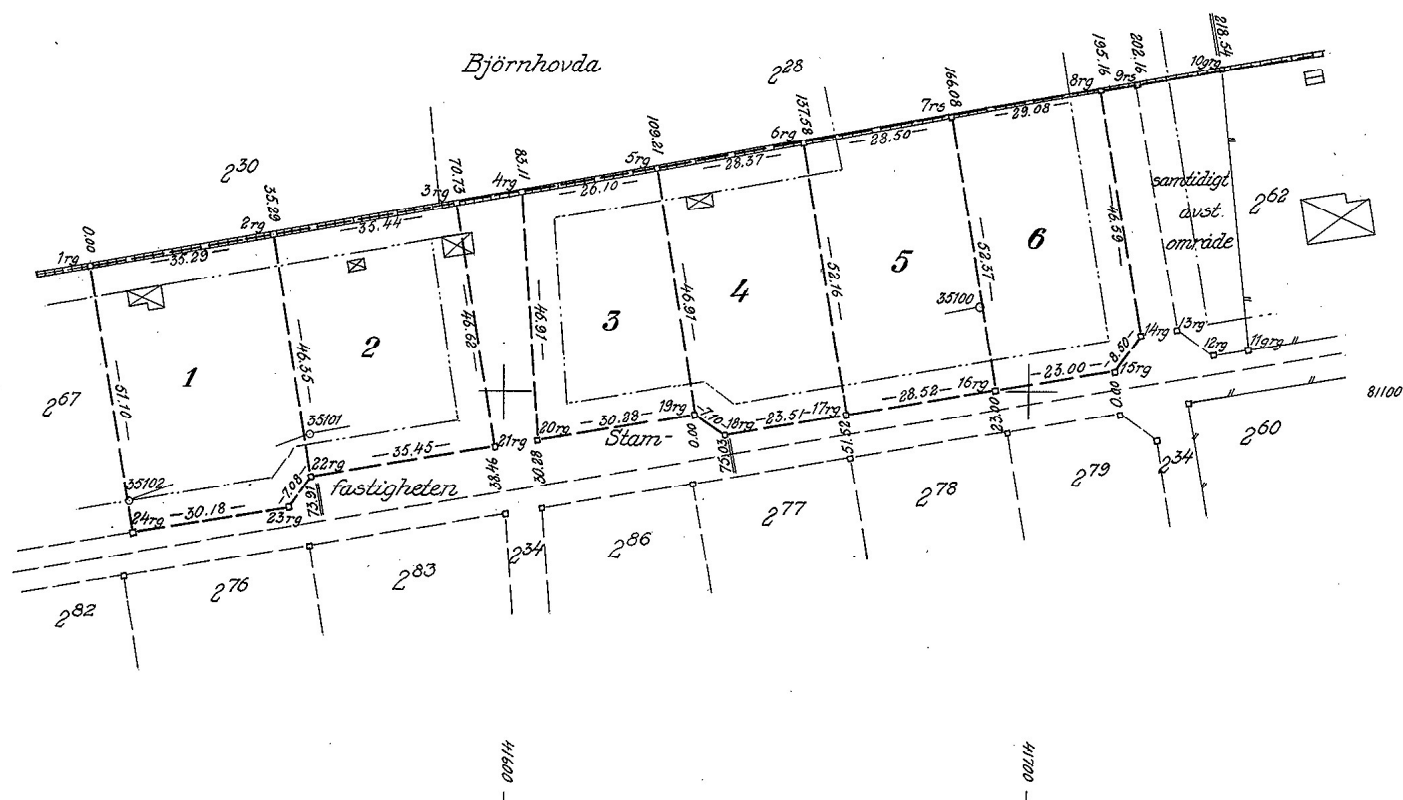

Arkivnummer m m

1:570:1 och 3. Karta i 2 blad.

Signum: Mätning N.J. Koord ber N.J. Areal ber N.J. Kartering N.J. Ritning S