

KARTA

rörande avstyckning från
TOLLSÄTTER 3:4 samt i samband därmed
gränsbestämning mot TOLLSÄTTER 3:8

Org. enhet Y 5

Dnr 12/71

Upprättad år 1971 av:



Hans Hedman
distriktslantmätare

Söcken Nordingrå

Kommun Nordingrå

Län Västernorrlands

Skala 1: 1000

10 0

10

20

30

40

50

60

70

meter

Gränsbestämningen omfattar
sträckorna 1-1a och 1b-1c.

Avstyckningsbeskrivning:

Från Tollsätter 3:4 avstyckas

A tomt 0,6210 hektar.

3:10

Servitut: Med det avstyckade området
följer rätt att använda inom området
belägen samfälld väg.

Med styckningsfastigheten följer rätt
att för vägändamål använda området
litt. a, fem meter brett, inom styck-
ningslotten.

Nyttillkomna gränser: 1c-5-4-3-1.

FASTSTÄLLELSEBEVIS

Datum

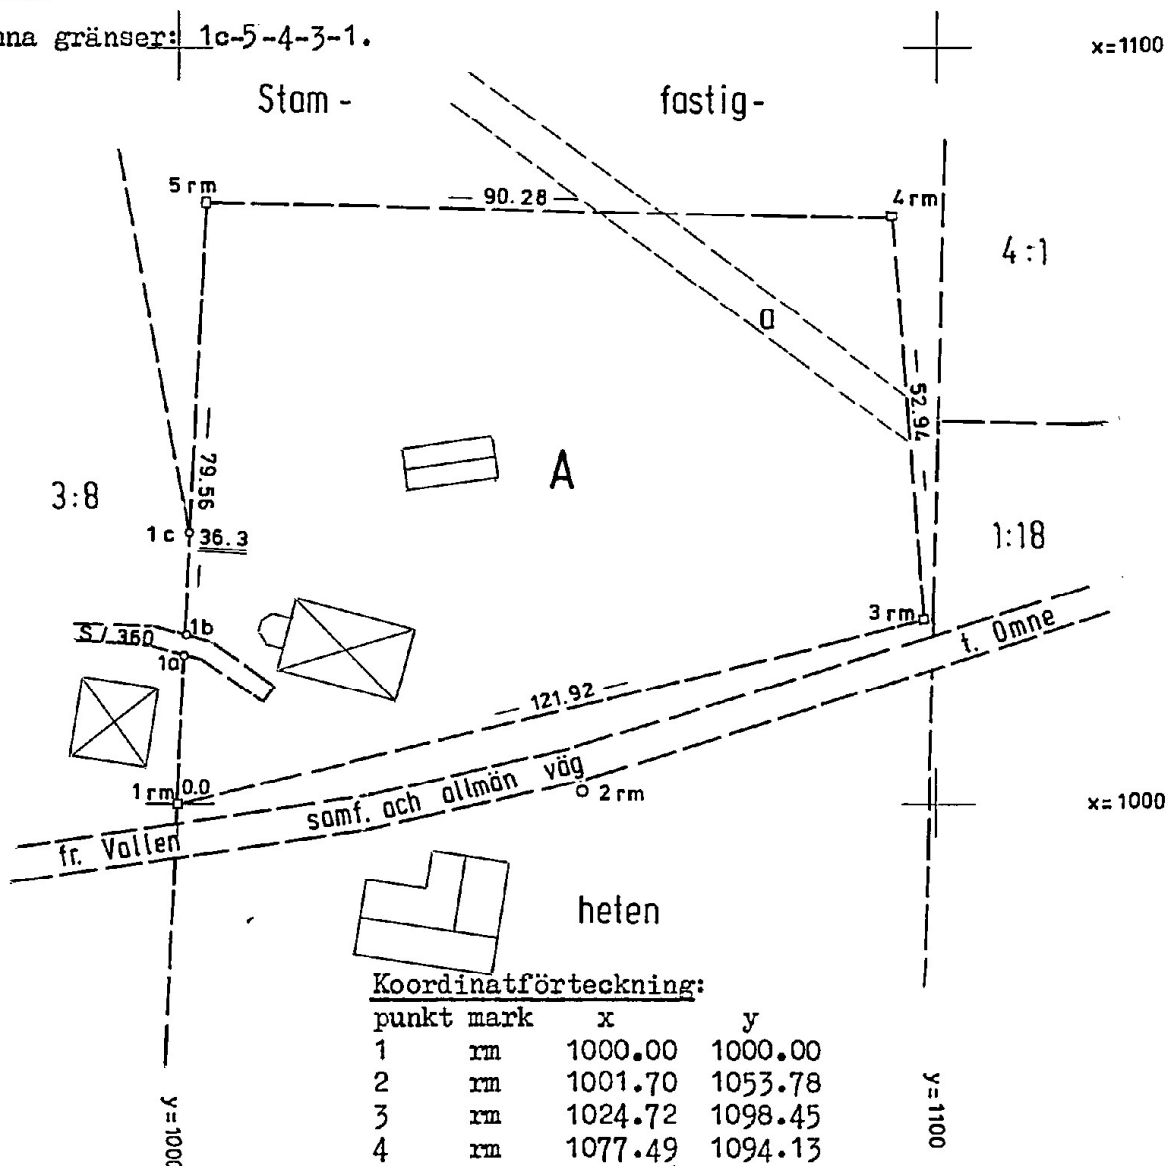
Paragraf

26.11.1971

1141

Överlantmätaren i länet fastställde i dag
denna förrättning.

I överlantmätarens ställe


Koordinatförteckning:

punkt	mark	x	y
1	rm	1000.00	1000.00
2	rm	1001.70	1053.78
3	rm	1024.72	1098.45
4	rm	1077.49	1094.13
5	rm	1079.46	1003.89

Ek blad nr 750

Arkivnr m m

Mätning

Koordber

Arealber

Kartering

Ritning

Signum.

31

22-NOÅ-1886