


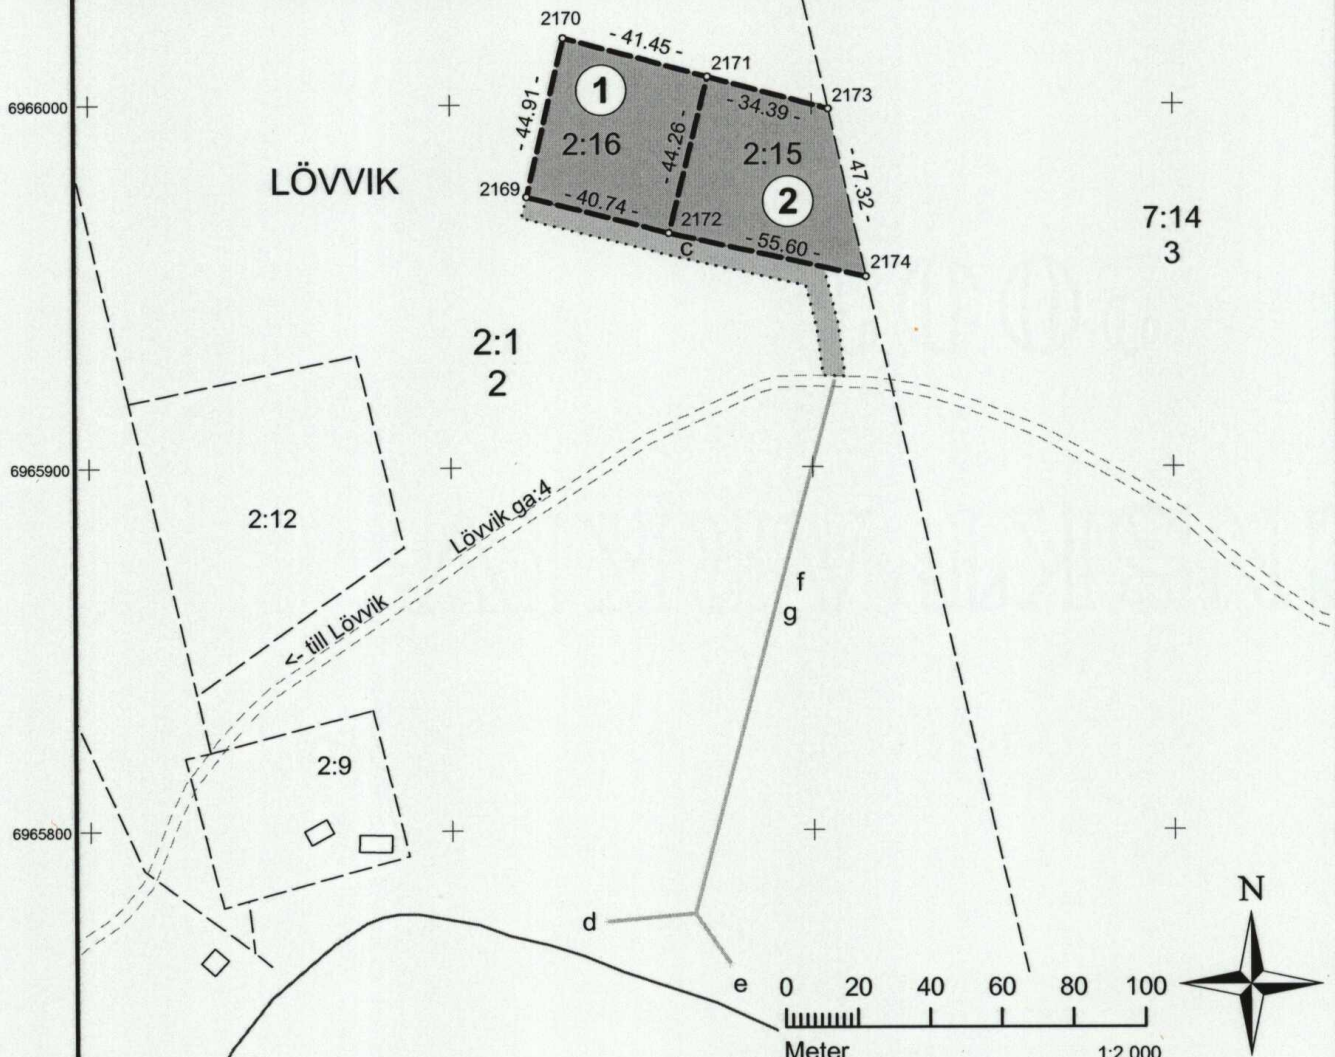

Fastighetsrättslig beskrivning, se aktbilaga BE.

Nya gränser: 2174-2172-2169-2170-2171-2173 samt 2171-2172



Teckenförklaring

- Fastighetsgräns, gällande
- Fastighetsgräns, blivande
- 1:2 Befintlig fastighetsbeteckning
- 3 Blivande fastighetsbeteckning
- 1:2 Blivande fastighetsbeteckning
- 3 Blivande fastighetsbeteckning
- Servitut, blivande
- Servitut, blivande
- * Servitut, blivande
- Ägofigur
- ① Figurnummer
- Strand
- Gränspunkt

Teknisk beskrivning

Koordinatlista			
Pkt	Norr	Öst	Markering
2169	6 965 974,60	660 221,30	Rör i mark, ny
2170	6 966 018,34	660 231,48	Rör i mark, ny
2171	6 966 007,53	660 271,49	Rör i mark, ny
2172	6 965 964,59	660 260,79	Rör i mark, ny
2173	6 965 998,58	660 304,70	Rör i mark, ny
2174	6 965 952,40	660 315,04	Råsten

Koordinatkvalitet: Inre 0,025 m yttre 0,025 m
 Koordinatsystem: SWEREF99_TM
 Framställd genom: Nymätning och kopiering från registerkarta

Karta Aktbilaga KA2
 2009-01-29 Ärendenummer: Y08111
 Avstyckning från Lövvik 2:1 och fastighetsreglering
 berörande Lövvik 2:1, 10:1 samt styckningslotterna
 Lövvik 2:17-19.

Kommun: Kramfors
 Län: Västernorrland
Ulf Engström
 Ulf Engström
 Förrättningslantmätare