


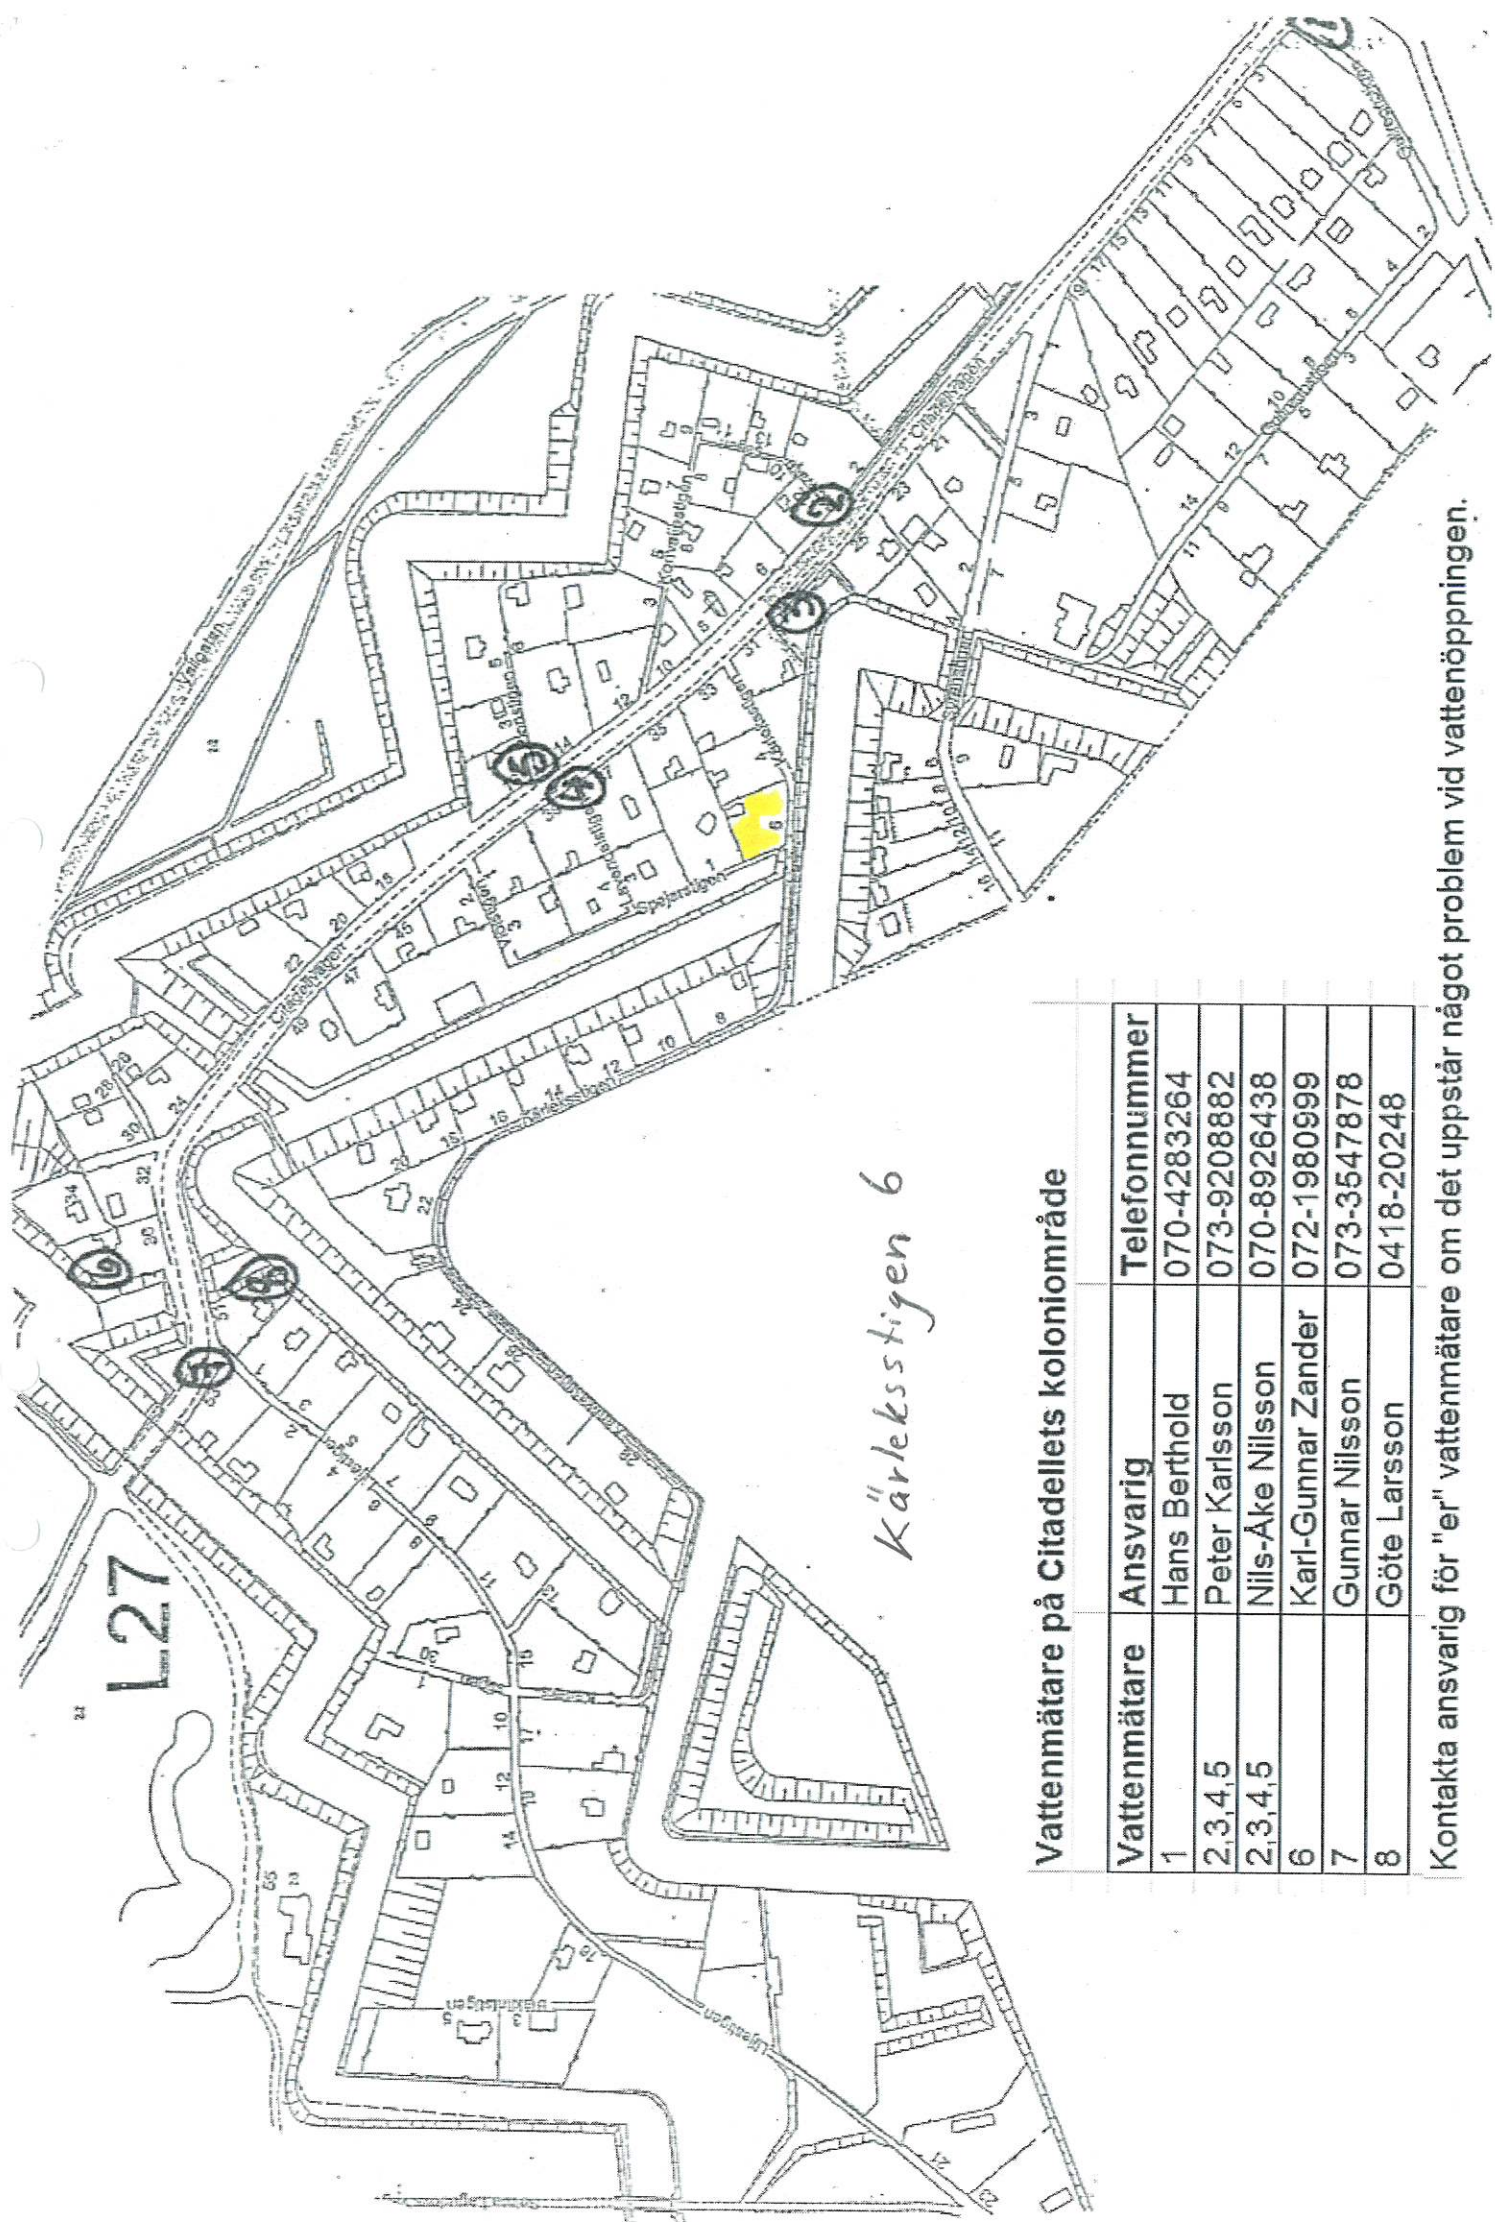

Vattenmätare på Citadellets koloniområde

Vattenmätare	Ansvarig	Telefonnummer
1	Hans Berthold	070-4283264
2,3,4,5	Peter Karlsson	073-9208882
2,3,4,5	Nils-Åke Nilsson	070-8926438
6	Karl-Gunnar Zander	072-1980999
7	Gunnar Nilsson	073-3547878
8	Göte Larsson	0418-20248

Kontakta ansvarig för "er" vattenmätare om det uppstår något problem vid vattenöppningen.