

MÄTBLANKETT

LANDSKRONA KOMMUN • STADSBYGGNADSKONTORET • MBK - och GIS avdelning


ANTECKNINGAR

Hus A = 26.20 kvm

Totalt 26.20 kvm

Landskrona stad
Stadsledningskontoret
261 80 Landskrona

Kalle Wiklund

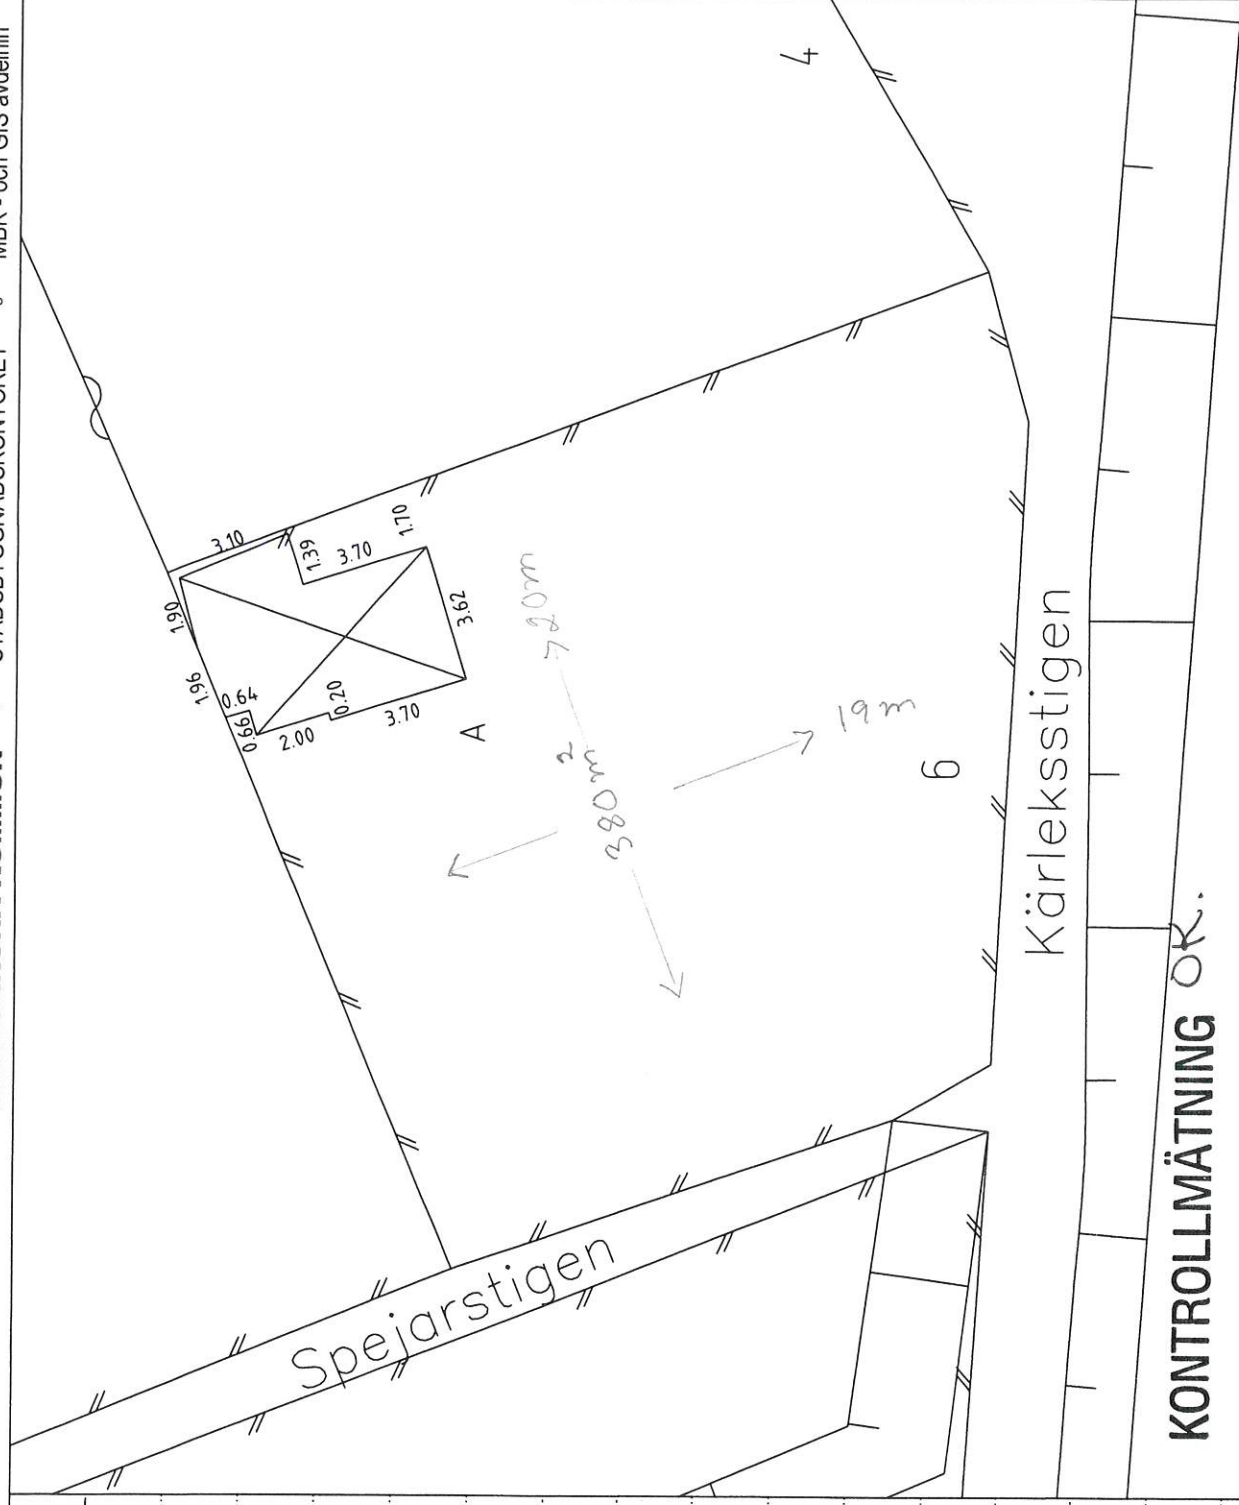

KONTROLLMÄTNING OK.

DATUM	OBSERVATÖR	PROTOKOLLF	INSTRUMENT NR	TEMPERATUR °C	VÄDERLEK	KONTROLL	MÄTNINGSOMRÅDE	KÄRLEKSSTIGEN 6
2010-05-10	LGJ	M0				LW	CITADELLOMRÅDET	