


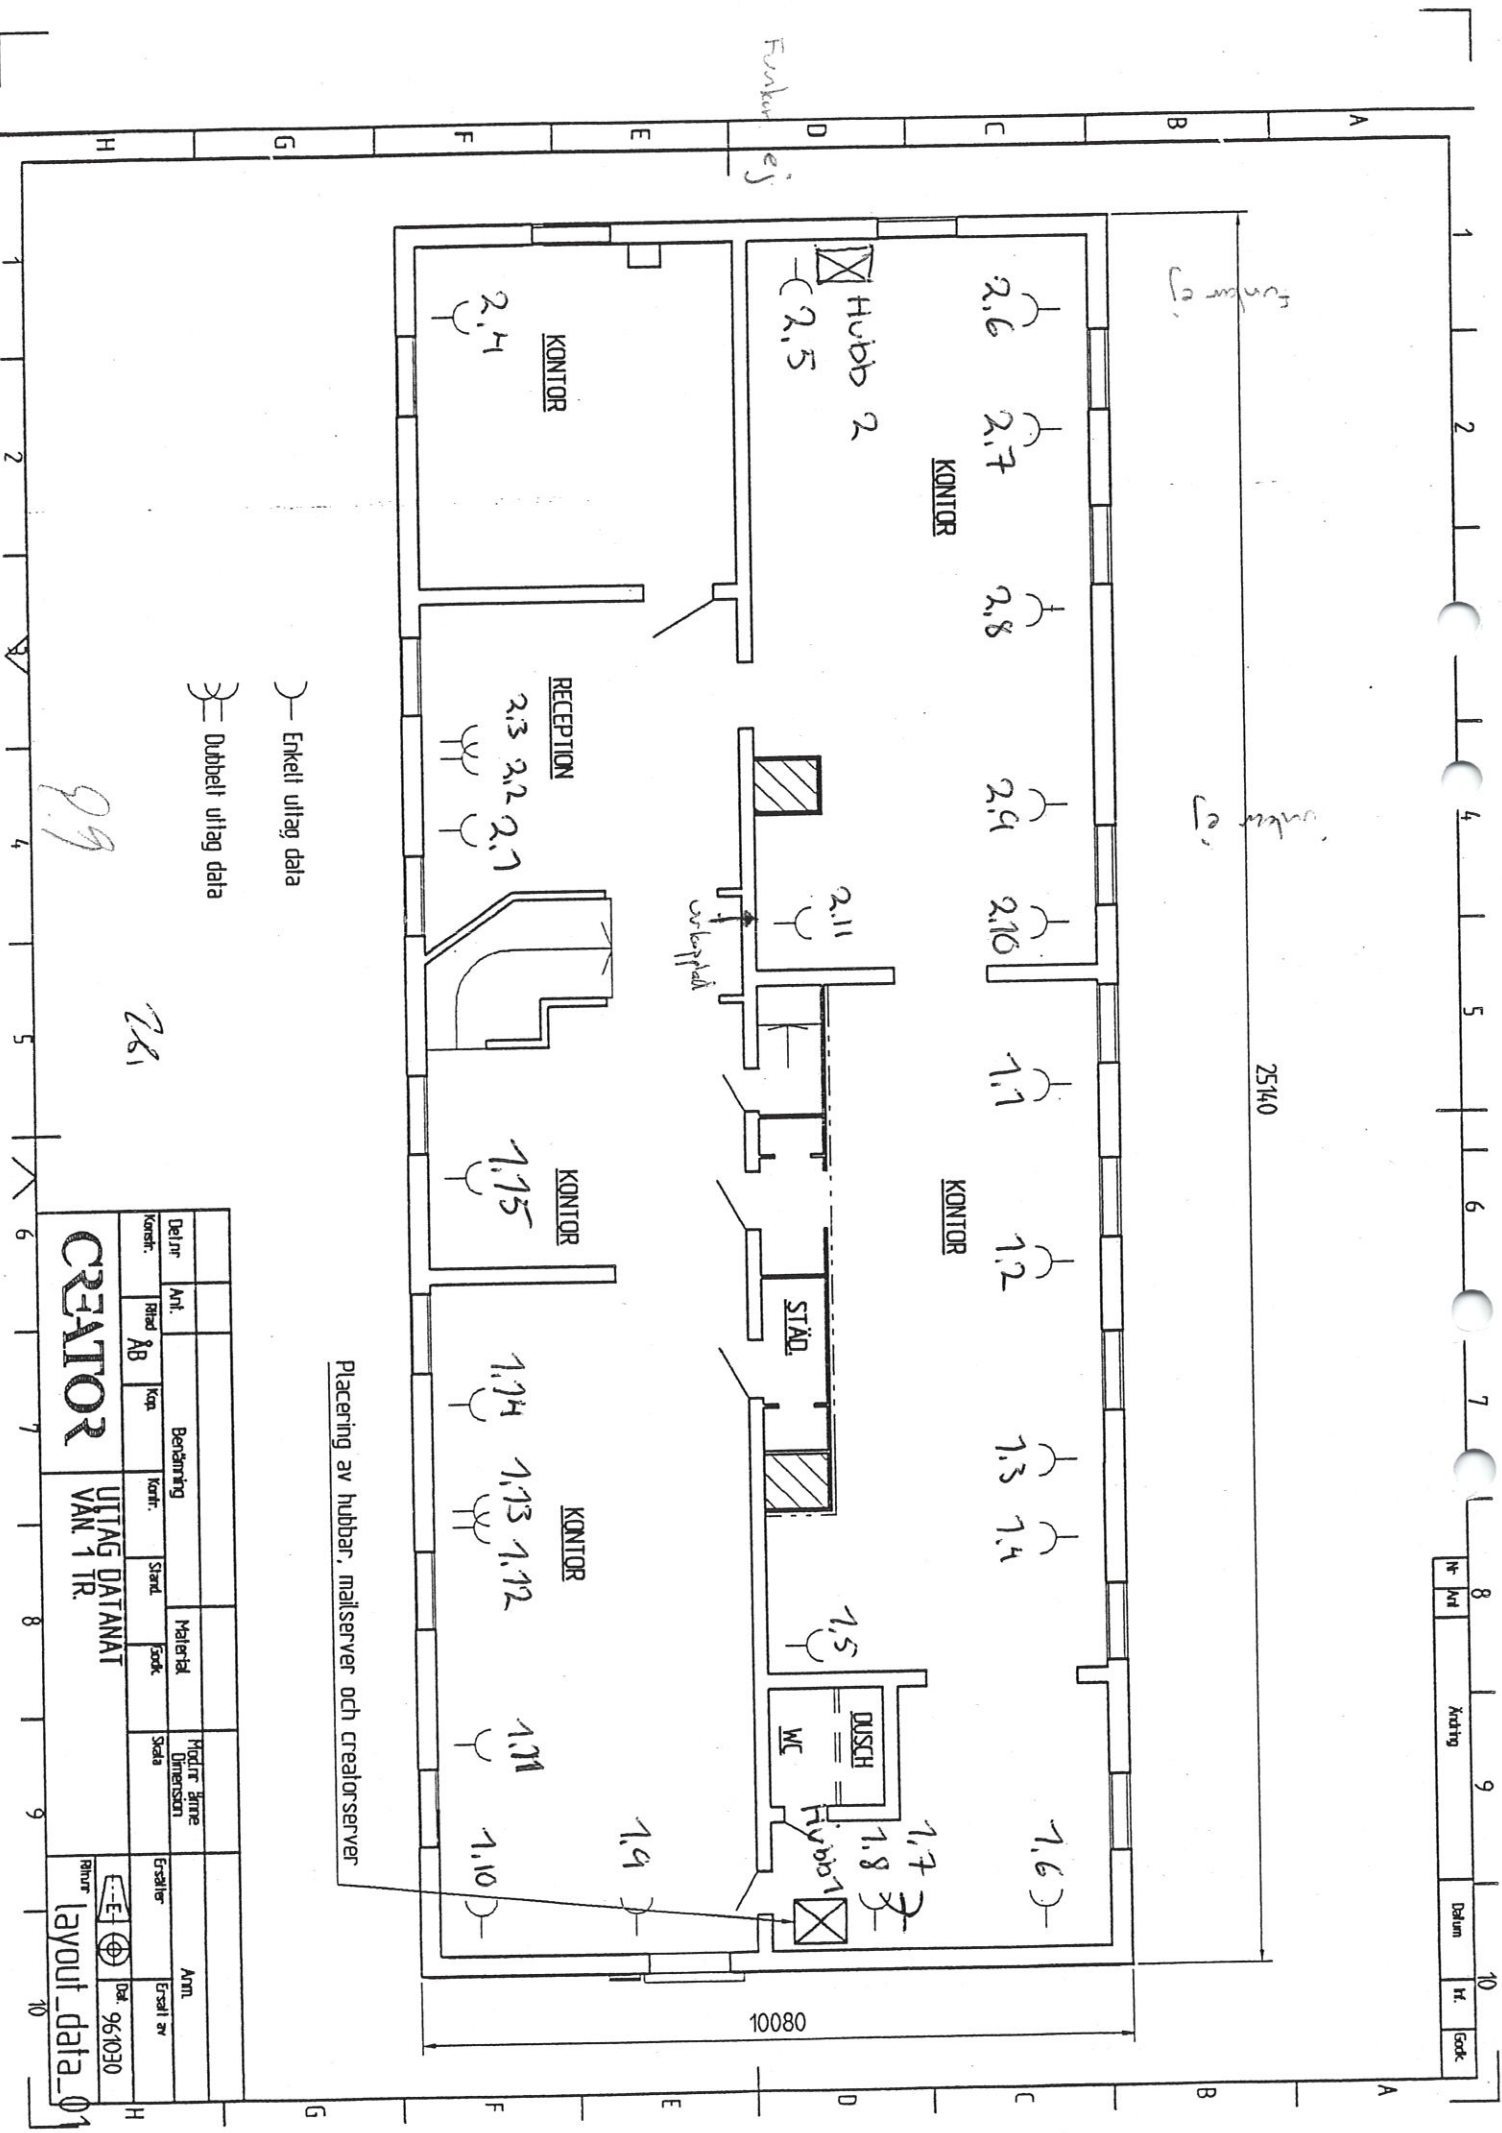


Delnr	Art.	Benämning	Material	Modnr	Ant
Kontnr	Rid	AB	Kor	Stand	Spok
CREATOR					
UTLAG DATANAT					
VAN 1 TR.					
Ritnr layout_data_01					



CETOR

BOTTENVÅNING

99-002a

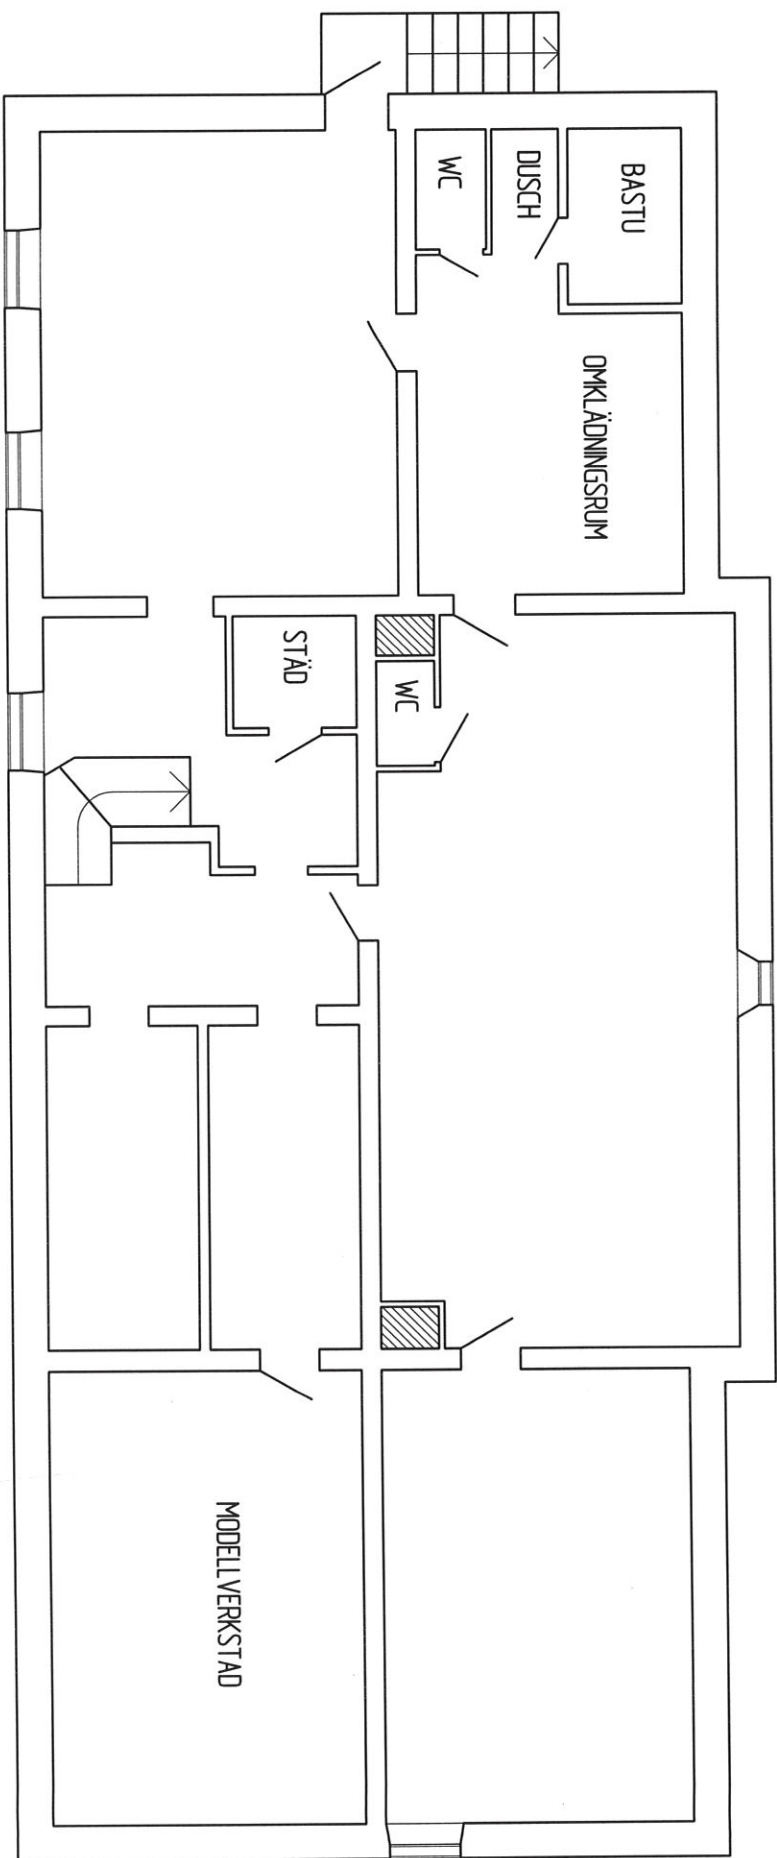

CREATOR KALLARPLAN					
99-004a					