


278226

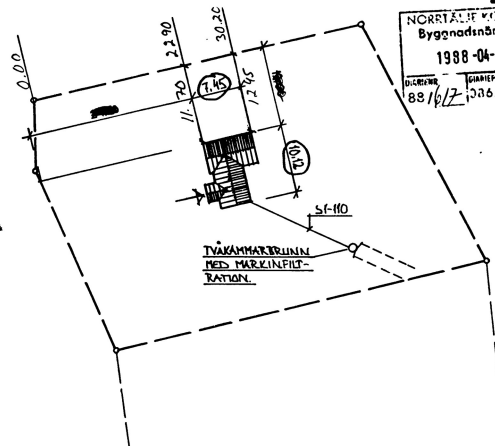

NORRTÄLJE KOMMUN
Byggnadsnämnden
1988-04-07 141
BESLUT 88/16/17
SAMRÄDETSBESLUT 206.334

NYBYGGNAD AV FRITTIDSHUS . ABRAHAMSV 2:52
NORRTÄLJE KOMMUN
SÖKANDE: ULLA SÖDRÉN
INGEBORGSVÄGEN 41
19452 UPPLANDS VÄSBY (F)

Granskad och godkänd
Byggnadslov beviljat 19880524
13440
Björn Cedorström
Björn Cedorström
Stadsarkitekt

TEL. 0760/31890
Inmätt cad. skiss 880601
Byggnadslov: 880524
Ek: 11866
CK. L.A.

REV	ANT	REVIDERINGEN AVSER	SIGN	DATUM

Jörnträhus
AB JÖRNTRÄ
Box 17, 930 55 JÖRN
0916-107 00

UTGÅV AV	KORREKT. AV	GRANSKAD AV
1. KÄRLLSSON		

JÖRN

SITUATIONSPÄN
HVBYP
TÄLLSUNDET 60

SKALA	DAT	RITNINGNUMMER
1:500	88 04 06	23.1454-1

ARKIVA

209