



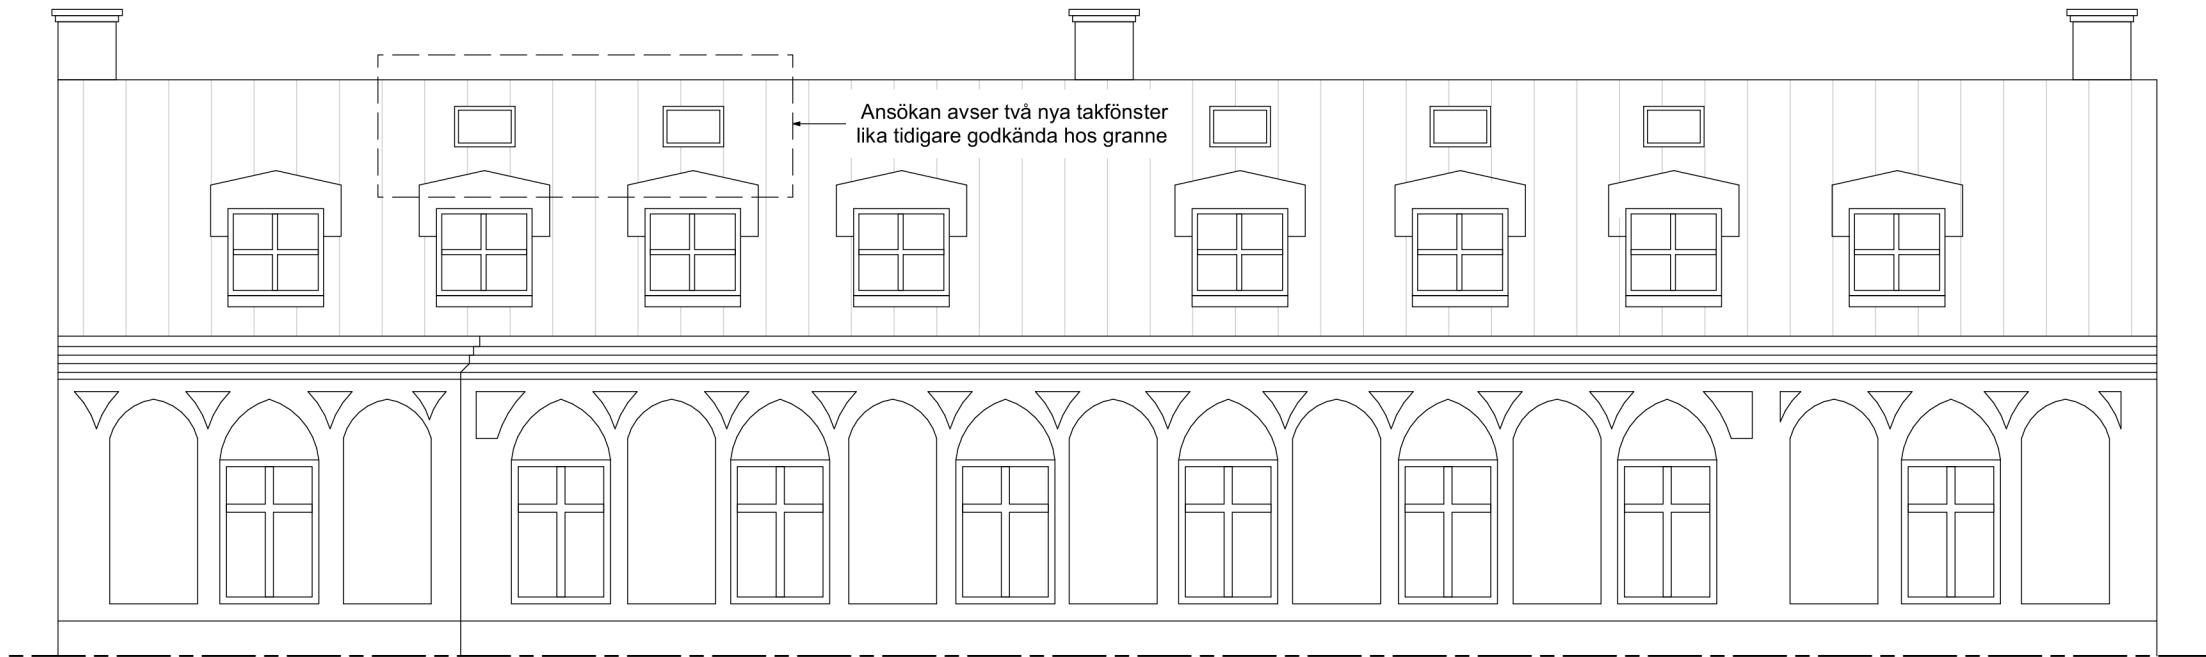


FASAD MOT NORDOST (MOT GATA)

Skala 1:100

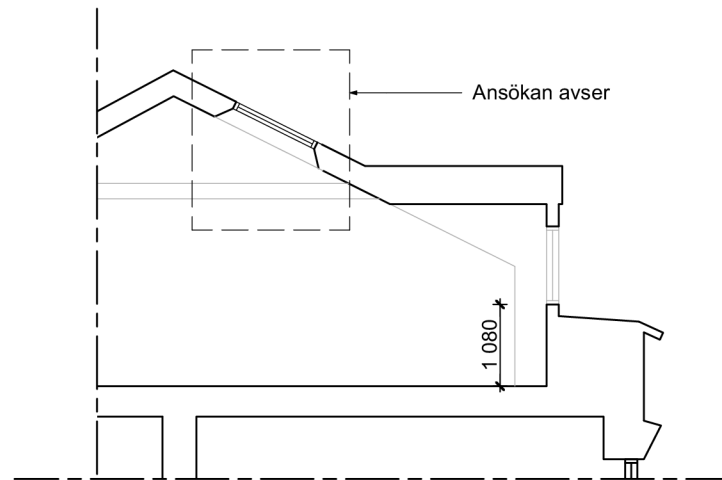

SEKTION A-A

Skala 1:100

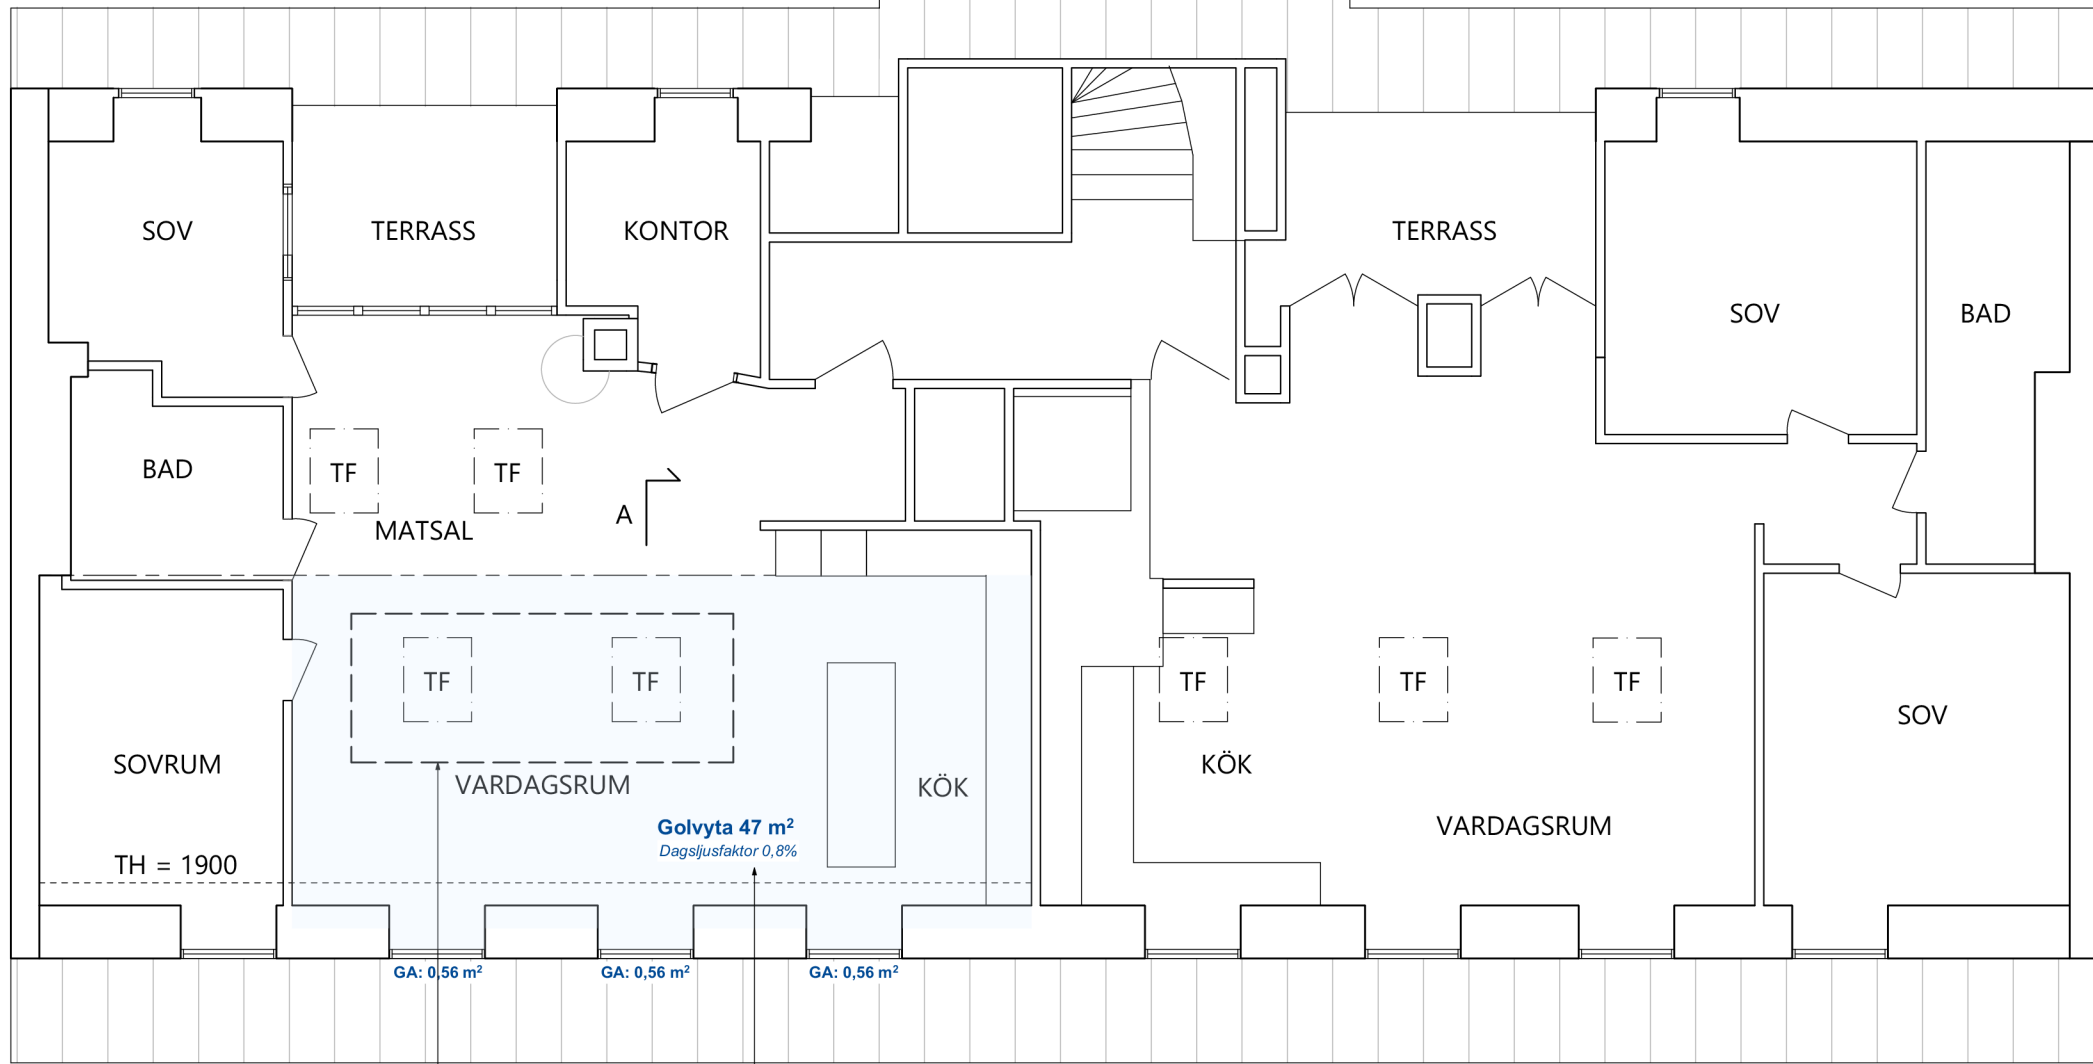


Ansökan avser
två nya takfönster lika befintliga.
Höjd 1200 mm
Bredd 800 mm

Beräkningsgrundande golvarea: 47 m²
Sammanlagd area fönsterglas: 3,68 m²
Dagsljusfaktor: 0,8% (Krav enligt BBR: 1,0%)

PLAN

Skala 1:100

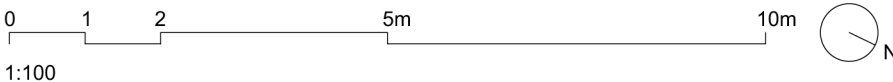

REV A 2024-10-14

BET ANDRING AVSER DATUM SIGN

Ateljé Nord

BYGGLOV

Plan, fasad, sektion

Yttre ändring, två nya takfönster
Kv Kikaren 9
Västmannagatan 27

Ritad av Mandus Lundmark
2024-04-25
Skala 1:100 (A3)

A2