KARTA
över ett område å

R U N S B Ä C K 3^{30}

uti Torslunda socken och kommun av Kalmar län.

Dnr 78/55 | H:6

Upprättad vid avstyckning år 1955 av:

/Mac P.Hamrin/
Distriktslantmätare

meter, Skala 1 : 1000

BESKRIVNING.

Beteckning å kartan, fastighet, ägare, ägoslag mm.		areal hektar
a	Tomt, avrösn.jord	0,1525

R.N:r 3^{31}

§ 110 Ar 19 55 den 22 april blev å denna karta angivna avstyckning av överlantmätaren i Kalmar län fastställd, betygar

I överlantmätarens ställe

Bitr. Överlantmätare

Med området följer samma rätt som styckningsfastigheten till utfart fram till allmän väg.

Nytillkommen gräns: Sträckan 1-2.

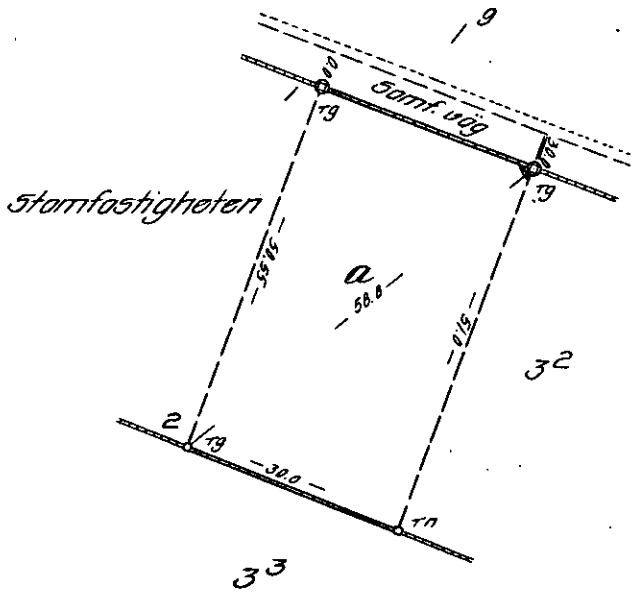

coll C.v.5