

Nybro lantmäteridistrikt

1973

222/72

KA 3(4)


Ärende Avstyckning från Solberga 2:3 jämte fastighetsreglering berörande Solberga 2:3, Solberga 2:42 och Tingsdal 1:12		Kommun Borgholm	Län Kalmar
Registerområde Köping		Nybildade fastigheter Solberga 2:51 - 2:56	
Förrättningslantmätare <i>Åsa Eneros</i>		Registreringsdatum 1973-08-09	Dnr H 3:238-73
		☒ Uppgift om åtgärd förrättningen avsett har införts i fastighetsregistret <i>H. Brummel</i> För fastighetsregistermyndigheten	
Fastighet, område m m	Fig	Areal hektar, m ² delareal	± ändring/summa
Ägare, uppgifter till lokala skattemyndighet och andra anmärkningar			

FASTIGHETSÄTTSLIG BESKRIVNING,
aktbilaga BE 1

TEKNISK BESKRIVNING, aktbilaga BE 2

Lotten H = R.N:r 2:51
 " I = " 2:52
 " J = " 2:53
 " K = " 2:54
 " L = " 2:55
 " M = " 2:56

Mark som ej får bebyggas.

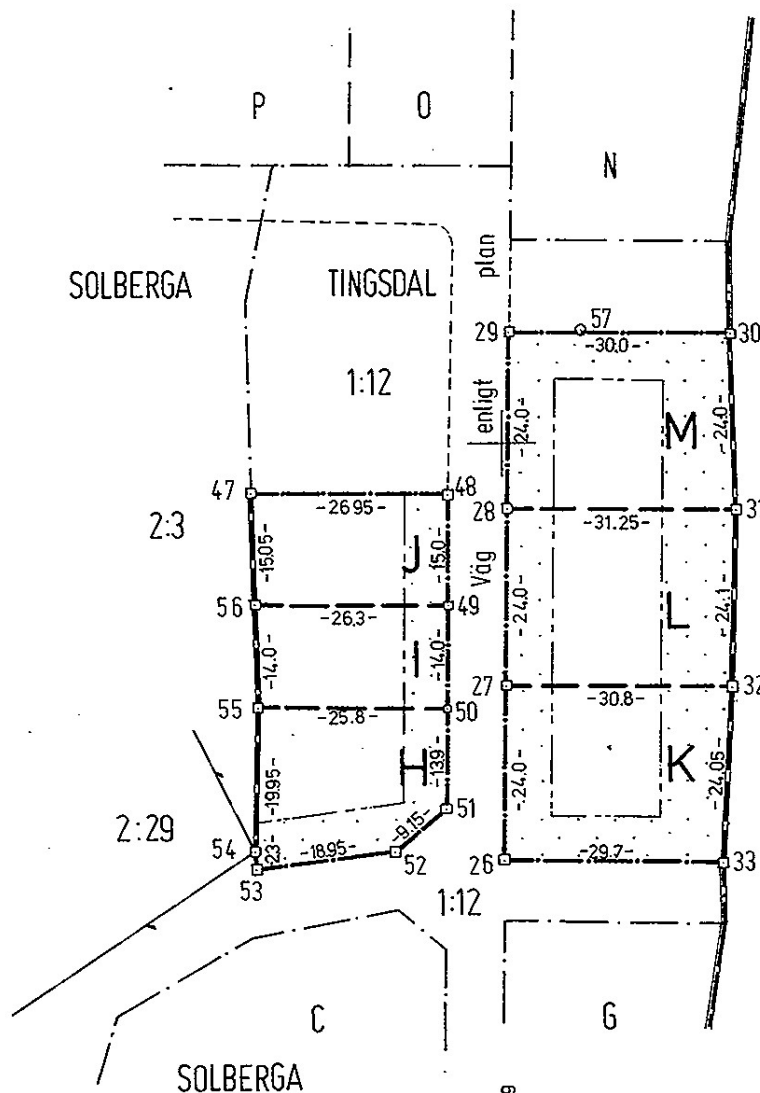

Nyttillkommen gräns: 49-56, 50-55, 28-31, 27-32.

Skala 1:1000	Reg karta, lägesangivning 551:17, 551:22	Framställd genom Nymätning
-----------------	---	-------------------------------