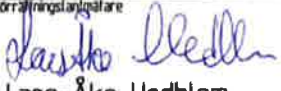


3.


KARTA

LANTMÄTERIMYNDIGHETEN
Östersunds kommunUpprättad år
2009Dnr
Z096085Aktebitaga
KA

Arende Avstyckning från Röda Lyktan 2	Kommun Östersund	Län Jämtland
Förrättningslantmätare  Lars-Åke Hedblom	Registreringsbevis Registreringsdatum 2009-10-23  För Lantmäterimyndigheten	

FASTIGHETSÄTTSLIG BESKRIVNING, aktebitaga BE

Lotten A = Röda Lyktan 7
 Lotten B = Röda Lyktan 8

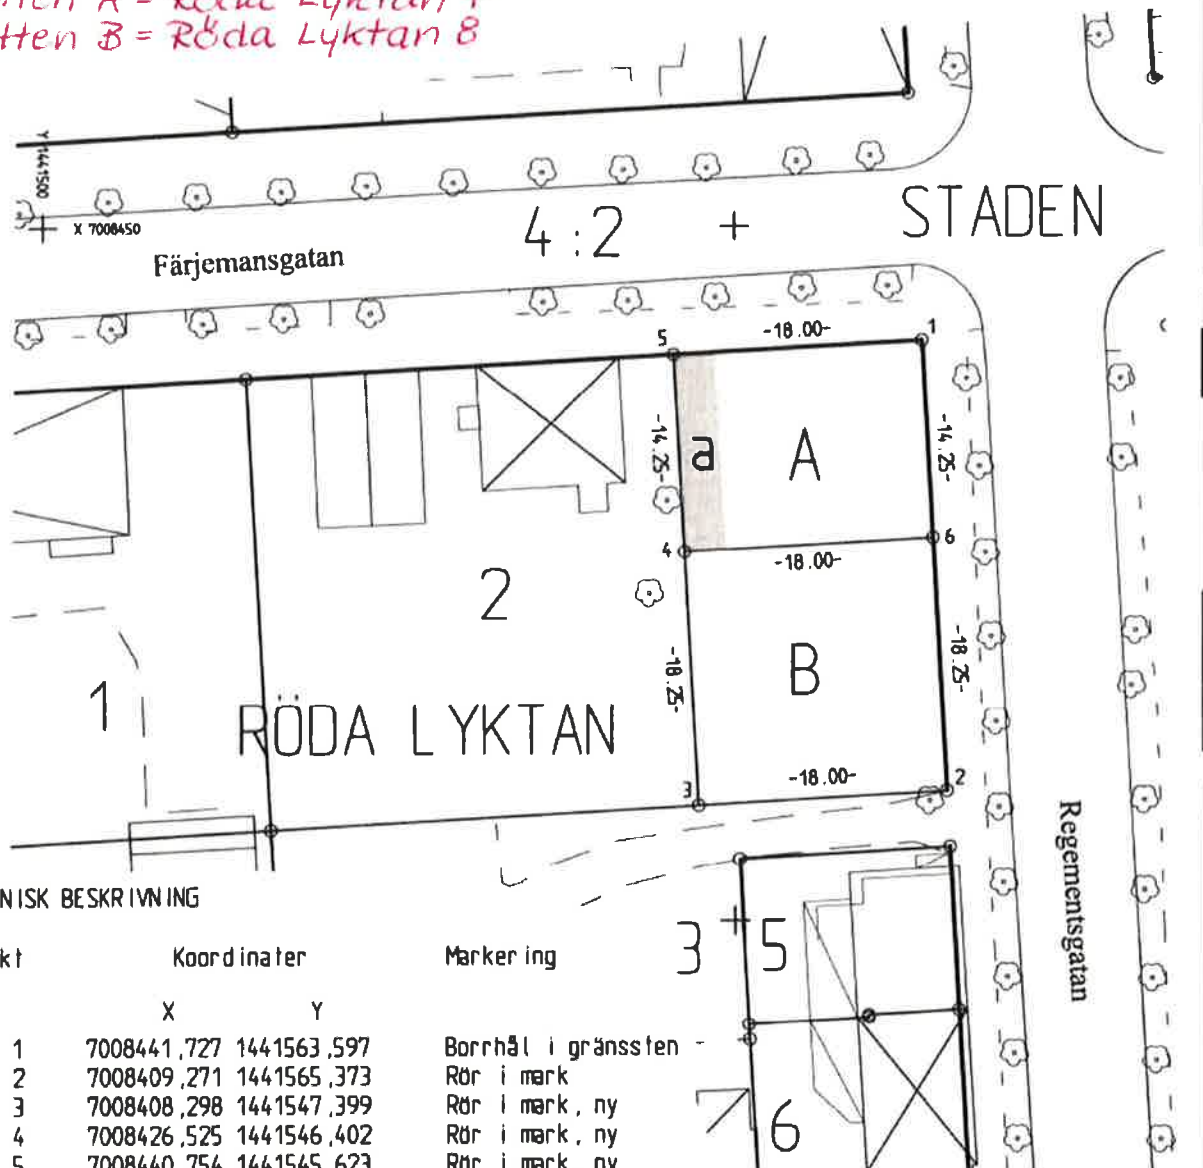


TEKNISK BESKRIVNING

Punkt	Koordinater		Markering
	X	Y	
1	7008441,727	1441563,597	Borrhål i gränsssten
2	7008409,271	1441565,373	Rör i mark
3	7008408,298	1441547,399	Rör i mark, ny
4	7008426,525	1441546,402	Rör i mark, ny
5	7008440,754	1441545,623	Rör i mark, ny
6	7008427,498	1441564,376	Träpål, ny

Nyttillkomna gränser: 3-4-5, 4-6

EJ SKALENLIG KARTA

2009-09-23

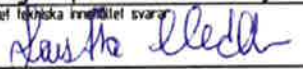Framställt genom Utdrag ur primärkartan och nymätning	Skala 1:500	Märklass II	Koordinatsystem RT90 2.5 gon V
För det tekniska innehållet svarar  / Lars-Åke Hedblom	Reg. karta, lägesangivning Östersund		Befestningsstandard HMK

2380K - 2009/97