



KARLSTADS KOMMUN

KARLSTAD MILJÖ- OCH HÄLSOSKYDDSNÄMNDEN
2006-09-04
Dnr: Dpt:

Intyg om utförd enskild avloppsanläggning

Fastighetsägare

Namn och adress

Folke Nordling
Skäl 510
65592 KARLSTAD

Fastighetsbeteckning

Skäl 1:28

☒ Årsbostad

☐ Fritidshus

Entreprenör

Namn och adress

Värmlandsborr AB, Linsby 2Y0 65593 K-d

Uppgifter om avloppsanläggningen

Avloppsanläggningen färdigställdes

2003-12-12

Avloppsanläggningen togs i bruk

2003-12-12

Avvikelser från erhållet tillstånd ☒ Nej ☐ Ja:

Anteckningar

För uppgifternas riktighet intygar

Ort och datum

Karlstad 2006-09-04

Namnteckning

Folke Nordling

Namnförtydligande

Folke Nordling

De personuppgifter som du har lämnat kommer att användas för miljö- och hälsoskyddsnämndens i Karlstads kommun administration och andra åtgärder som behövs för att handlägga ärendet samt för framtida tillsyn och sammanställning av statistik. Ytterligare nödvändiga personuppgifter kan komma att samlas in för dessa ändamål från annan källa än dig själv. Personuppgifterna kan komma att lämnas till annan myndighet eller till den som begär det enligt offentlighetsprincipen. Registrerad har rätt att en gång per år, efter skriftlig ansökan, få veta om personuppgifter behandlats eller ej. Efter begäran skall felaktiga eller ofullständiga uppgifter rättas, blockeras eller utplånas. Information om behandling lämnas av miljö- och hälsoskyddsnämnden, tfn 054-29 50 00. Ansökan sänds till miljö- och hälsoskyddsnämnden, 651 84 Karlstad.





KARLSTADS KOMMUN



Bilaga

Situationsplan över fastigheten

Rita in den ungefärliga placeringen av den enskilda avloppsanordningen och vattentäkter, (samt hus och byggnader om bara fastighetsgränserna är angivna).

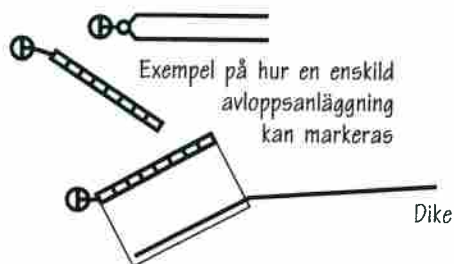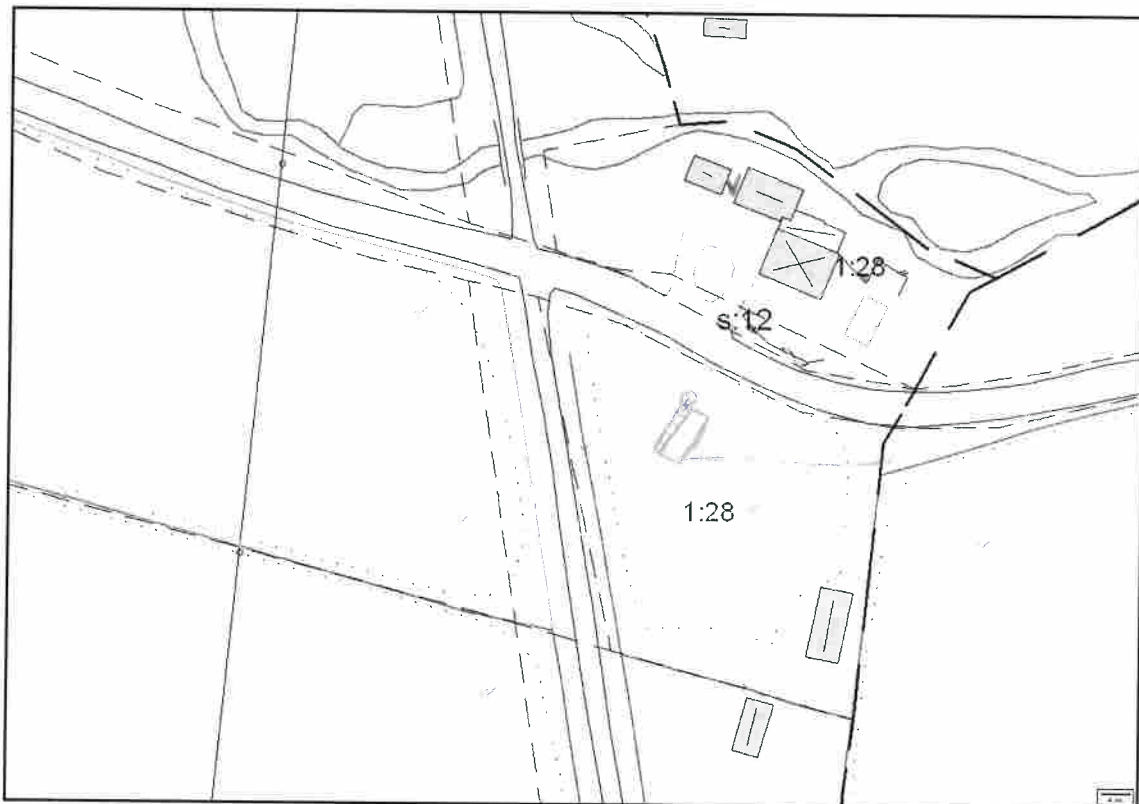

Fastighetsbeteckning

Skäl 1:28

- ⊗ En vattentäkt kan markeras med en symbol eller bara bokstaven V