

K a r t a

Avstyckning från RÅDMANBY 3:12 i
Rådmansö socken av Norrtälje kommun
och Stockholms län:

Upprättad genom nymätning år 1973 av:

Åke Halldin
Åke Halldin
förrättningslantmätare

Thord Nordwall
Thord Nordwall
ingenjör

Dnr 76/73 AB1

Skala 1:1000

FASTIGHETSRÄTTSLIG BESKRIVNING,
se aktbilaga BE 1

TEKNISK BESKRIVNING,
se aktbilaga BE 2

Lotten J = R.N:r Rådmansby	3:14
" K = "	3:15
" L = "	3:16
" M = "	3:17
" N = "	3:18
" O = "	3:19
" P = "	3:20
" Q = "	3:21
" R = "	3:22
" S = "	3:23
" T = "	3:24
" U = "	3:25
" V = "	3:26
" X = "	3:27
" Y = "	3:28
" Z = "	3:29
" Aa = "	3:30
" Ab = "	3:31
" Ac = "	3:32
" Ad = "	3:33
" Ae = "	3:34

REGISTRERING

Datum


1974-01-24

Införing i fastighetsregistret har
verkställt beträffande

Gunnar Westberg
För fastighetsregistermyndigheten

Stamfastigheten

Nyttillkomna gränser: Samtliga
mellan numererade gränspunkter

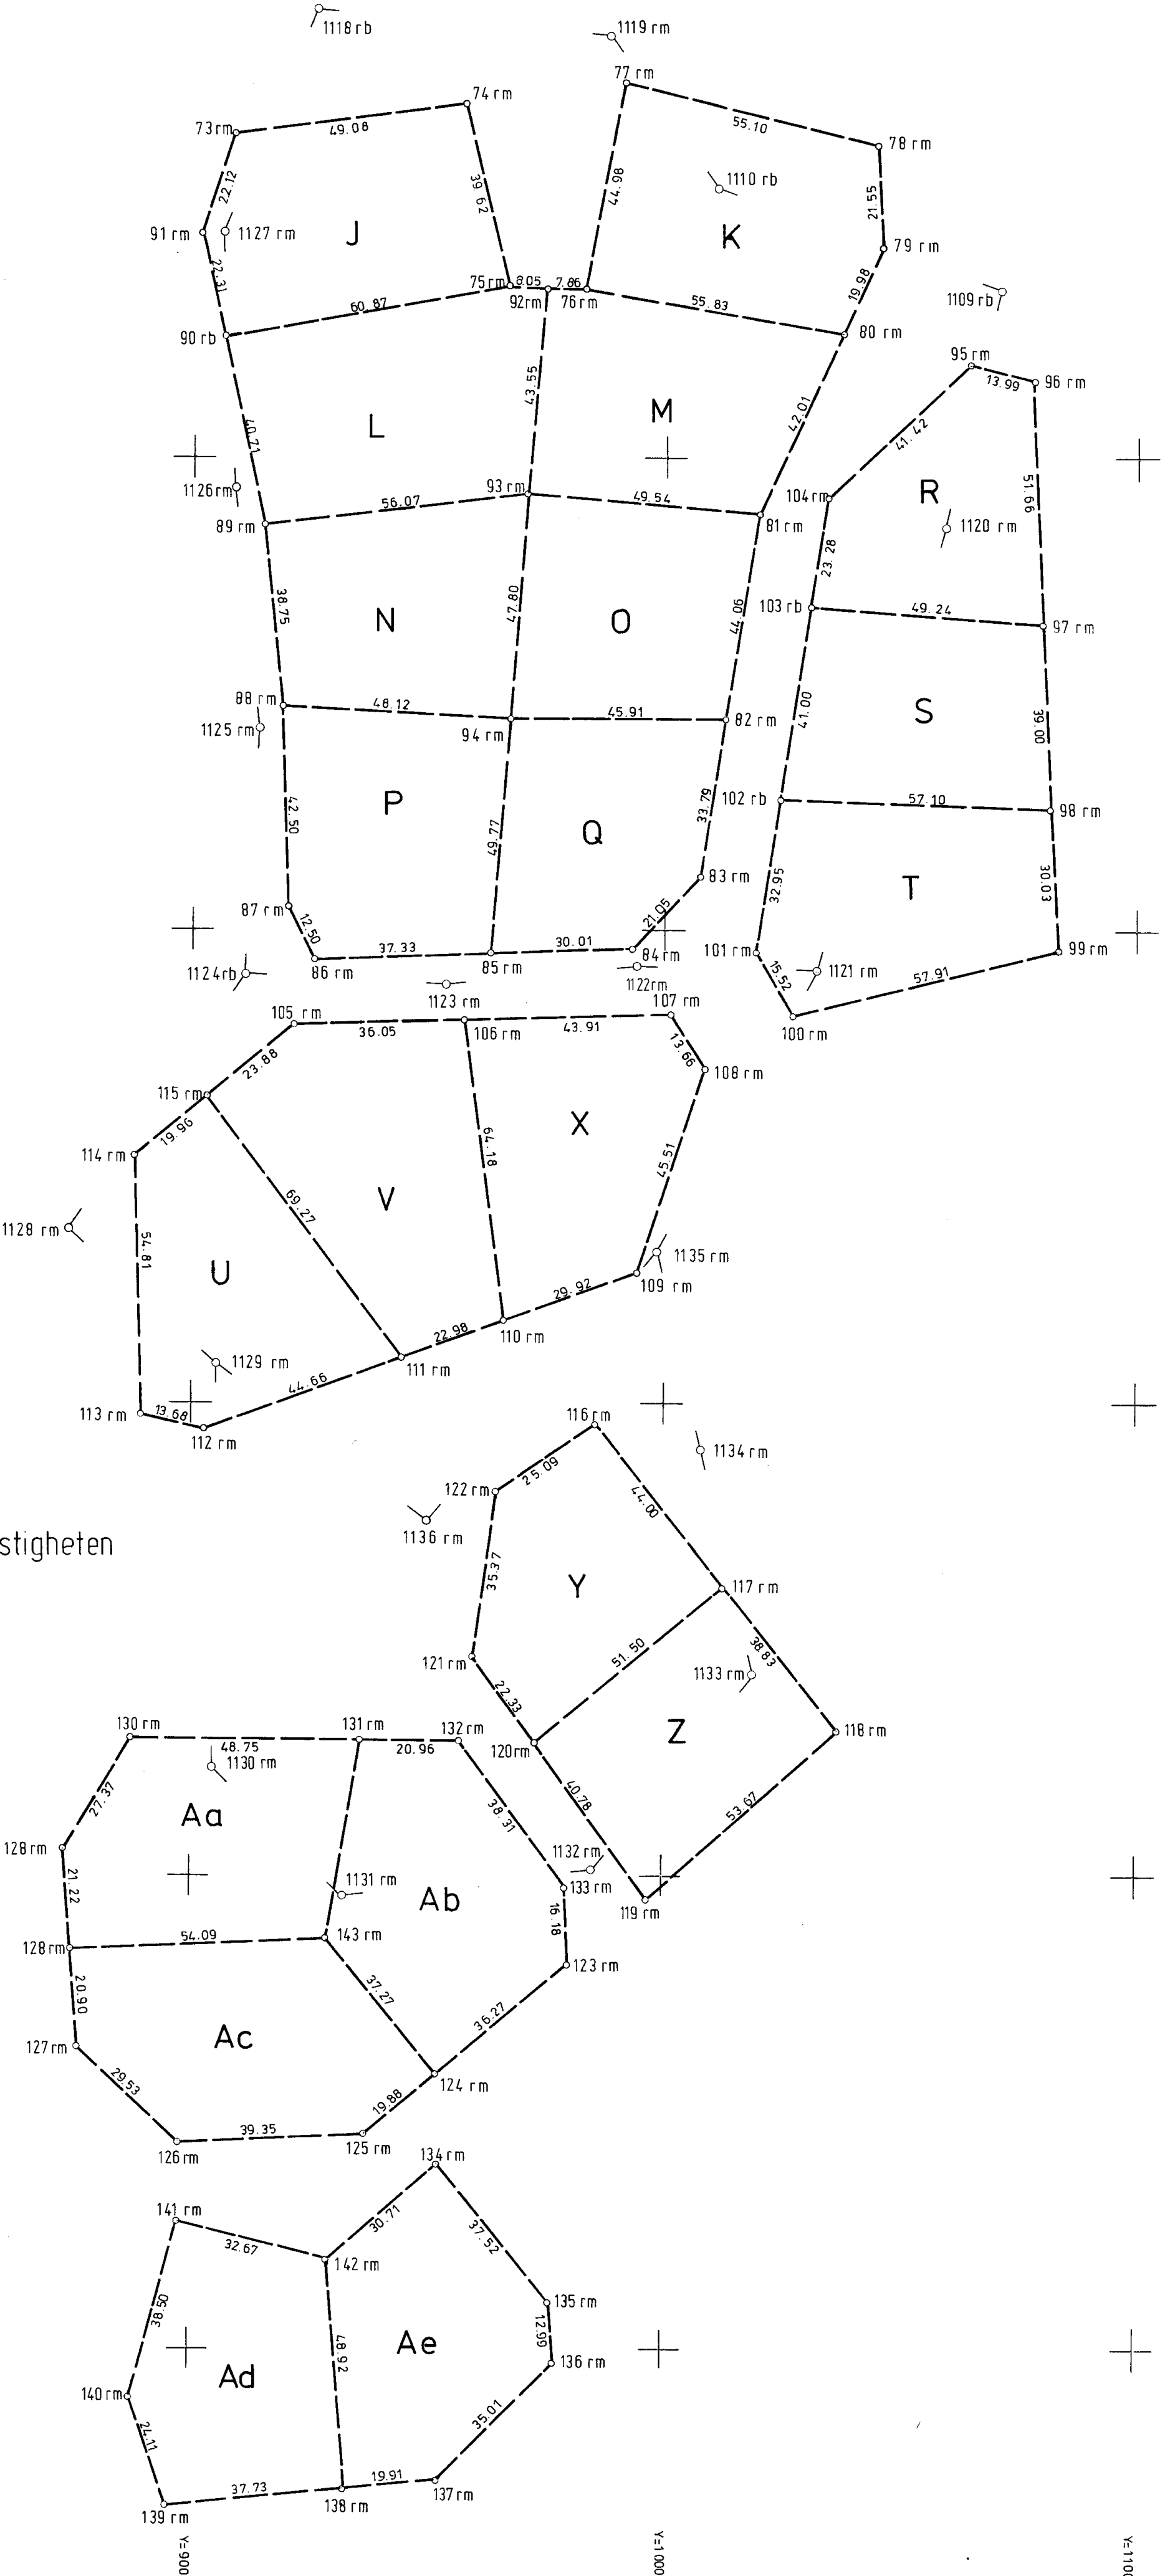

1973-11-09

Dnr 76/73 AB1

Avstyckning från Rådmanby 3:12 i Rådmansö socken
av Norrtälje kommun och Stockholms län.

Koordinatförteckning

Punkt nr	mark	koordinater	
		x	y
Polygonp.			
1109	rb	1635,75	1071,24
1110	rb	1657,01	1011,02
1118	rb	1694,99	926,16
1119	rm	1689,45	988,08
1120	rm	1585,59	1059,64
1121	rm	1491,63	1032,75
1122	rm	1492,44	994,55
1123	rm	1488,52	953,92
1124	rb	1490,70	911,39
1125	rm	1542,92	914,49
1126	rm	1593,62	909,17
1127	rm	1647,81	906,56
1128	rm	1436,95	874,71
1129	rm	1408,46	905,80
1130	rm	1322,80	905,23
1131	rm	1296,01	932,43
1132	rm	1300,99	985,25
1133	rm	1342,96	1019,80
1134	rm	1390,42	1008,58
1135	rm	1432,13	999,11
1136	rm	1375,22	950,66
Gränsp.			
73	rm	1668,57	908,77
74	rm	1674,93	957,44
75	rm	1636,41	966,72
76	rm	1635,45	982,61
77	rm	1679,58	991,33
78	rm	1666,25	1044,79
79	rm	1644,73	1045,90
80	rm	1626,50	1037,72
81	rm	1588,38	1020,06
82	rm	1544,90	1012,96
83	rm	1511,51	1007,75
84	rm	1496,14	993,36
85	rm	1495,27	963,36
86	rm	1493,95	926,05
87	rm	1505,06	920,32
88	rm	1547,54	919,00
89	rm	1586,08	915,01
90	rb	1625,95	906,76
91	rm	1647,65	901,57
92	rb	1635,92	974,76
93	rm	1592,56	970,70
94	rm	1544,90	967,05
95	rm	1620,07	1064,51
96	rm	1616,62	1078,07
97	rm	1564,99	1079,96

1973-11-09

Dnr 76/73 AB1

Koordinatförteckning

Punkt nr	mark	koordinater	
		x	y
Gräns.			
98	rm	1526,03	1081,63
99	rm	1496,06	1083,56
100	rm	1482,17	1027,34
101	rm	1495,52	1019,42
102	rb	1528,07	1024,57
103	rb	1568,59	1030,85
104	rm	1591,59	1034,44
105	rm	1480,22	921,50
106	rm	1481,13	957,54
107	rm	1482,35	1001,43
108	rm	1470,78	1008,70
109	rm	1427,58	994,39
110	rm	1417,54	966,20
111	rm	1409,65	944,62
112	rm	1394,44	902,63
113	rm	1397,51	889,30
114	rm	1452,30	887,70
115	rm	1465,06	903,05
116	rm	1395,39	985,58
117	rm	1360,91	1012,91
118	rm	1330,60	1037,18
119	rm	1295,01	997,01
120	rm	1328,12	973,20
121	rm	1346,22	960,12
122	rm	1381,28	964,83
123	rm	1281,24	980,49
124	rm	1258,05	952,60
125	rm	1245,22	937,42
126	rm	1243,39	898,11
127	rm	1263,49	876,48
128	rm	1284,33	874,88
129	rm	1305,49	873,23
130	rm	1328,90	887,41
131	rm	1328,68	936,16
132	rm	1328,43	957,12
133	rm	1297,39	979,58
134	rm	1238,83	952,72
135	rm	1209,74	976,41
136	rm	1196,79	977,47
137	rm	1171,80	952,95
138	rm	1170,01	933,12
139	rm	1166,68	895,54
140	rm	1189,47	887,68
141	rm	1226,63	897,73
142	rm	1218,79	929,45
143	rm	1286,82	928,91

rb = rör i berg

rm = rör i mark

I tjänsten

Thord Nordwall

ingenjör