

Inges i två exemplar. Se anvisningar nedan.

Sökande (namn) Anders Christensson	
Utdelningsadress (gata, box etc) Reslöv 836	
Postnummer och postort 240 30 MARIEHOLM	
Telefon: arbete [REDACTED]	bostad [REDACTED]

Nämnd för miljö- och hälsoskyddsfrågor

241 80 Eslöv

Fastighetsbeteckning Reslöv 836	
Typ av fastighet ☐ Permanentbostad ☐ Fritidsbostad	
Ansökan om /Anmälan av ☐ avloppsanläggning med ansluten vattentoalett ☐ ny anläggning av enskilt avlopp utan anslutning till WC ☒ ändring av avloppsanläggning	
Antal personer anläggningen avses att betjäna 4	
Reningsanläggning ☐ Slamavskiljare ☐ Reningsverk	
Från slamavskiljare/reningsverket avleds avloppsvattnet till ☐ infiltration ☒ markbädd ☐ sluten tank	
Avstånd från planerad anläggning till brunn för dricksvatten, meter	
Avstånd till ytvatten, dike, sjö etc, meter	
Entreprenör (namn, postadress och telefon) JOHANSSONS GRU KU 2206 17 MARIEHOLM	
Övriga uppgifter (t ex markbeskaffenhet)	

Sökandes underskrift

BESLUT

Utskrivningsdatum

20000606

Diarienummer

Beslutsdatum

Paragraf

Avgift kronor

Nämnden för miljö- och hälsoskyddsfrågor beviljar ovanstående ansökan

☐ utan erinringar	☒ med följande erinringar
☒ enligt bifogade bilaga 1998 B	
att avloppsvattnet avleds via trekammarbrunn 2 m ³	
☒ till filterbädd enligt typritning 01, 06 och 08	
☐ till infiltrationsanläggning enligt typritning 01, 02 (04) och 08	
☒ geomembranduk erfordras i markbädden	
☒ pump erfordras	
☐ enligt renhållningsordningen får lock till slamavskiljare inte väga mer än 30 kg	
☐ att avloppet åtgärdas senast	
☐	

FÖR MILJÖ OCH SAMHÄLLSBYGGNADSNÄMNDEN

Tillstånd erfordras enligt 7 § hälsoskyddslagen för att inrätta avlopps-
anläggning för vattentoalett. Om inte kommunen föreskriver annat
erfordras endast skriftlig anmälan för anordning av avloppsanläggning
från kök, bad, dusch och tvätt.
Med ansökan till nämnden bifogas ritning och beskrivning i två exemplar.
Ledningens sträckning, reningsanläggningens läge och avstånd till omgi-
vande vattentäkter skall anges. Anmälan erfordras även för avlopp från
mjölkrum och tvätttrum i jordbruk eller industri m m.

Skriftlig anmälan skall jämlikt 7 § hälsoskyddslagen och 6 § hälsoskydds-
förordningen göras innan sluten avloppsledning påbörjas eller ändras. Vid
anmälan bör fogas karta jämte beskrivning, om ej dessa handlingar finns
tillgängliga hos nämnden. För anslutning till allmän avloppsledning krävs
ingen anmälan. Kontakten skall tas med avloppsverket.



Enheten för miljö- och hälsoskydd

SLUTBESIKTNING AV AVLOPPSANLÄGGNING

Fastighetsbeteckning: Reslöv 8:36

Sökandes namn och adress: Anders Christensson, Reslöv 836, 240 30 Marieholm

Entreprenör: Johanssons Gräv, Kvarngatan 17, 240 30 Marieholm

Avloppsanläggningens utformning:

Kommentar:

☒	Trekammarbrunn/ tvåkammarbrunn	befintlig
☐	Filterbädd.....	
☒	Tät filterbädd.....	Material från Vieröd Spridningsledningar av slitsade PVC-rör
☐	Infiltrationsanläggning	
☒	Pumpbrunn Ø.....	Tågarps cementgjuteri
☒	Fördelningsbrunn Ø.....	Tågarps cementgjuteri
☒	Inspektionsbrunn Ø.....	Tågarps cementgjuteri
☒	Materialskiljande skikt	Material från Vieröd
☐		

Ändringar i förhållande till ansökan:

Slutbesiktning:


Maria Hedsund
Utförd av

2000-06-06
Datum



Övrigt: Besiktning gjordes i efterhand då hela anläggningen var färdigställd.

Efterbesiktning:

Utförd av

Datum

Skiss över avloppsanläggning

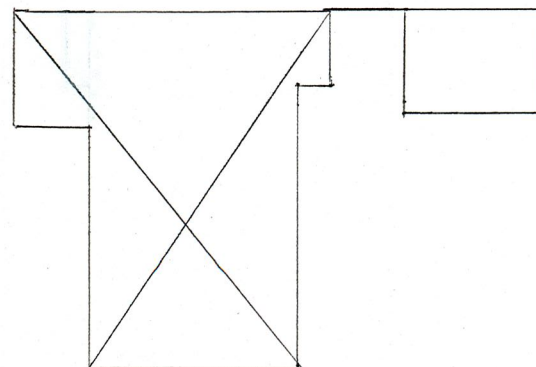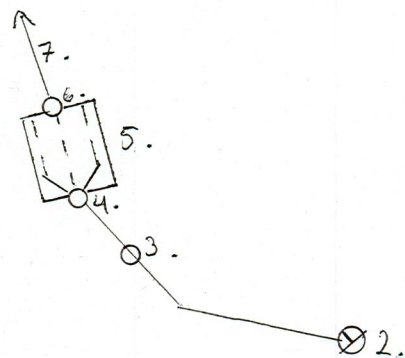

1.

Väg

1. Dricksvattentäkt
2. Trekammarbrunn (befintlig)
3. Pumpbrunn
4. Fördelningsbrunn
5. Tät markbädd
6. Inspektionsbrunn
7. Till befintlig ledning

- Allt spillvatten kopplas till trekammarbrunnen.
- Dränerings- och dagvatten får ej ledas till avloppsanläggningen.
- Skyddsavstånd mellan markbädd/infiltration och dricksvattentäkt bör ej understiga 50 m. I annat fall krävs tät markbädd.

Fastighetsbeteckning Reslör 8:36