

Karta

öfver ett område

beläget å fastigheten

Härnevi lilla 6¹, en utjord

eller

Lilla Härnevi lilla K i

Härnevi socken af Västmanlands län;

upprättad vid afstyckning år 1930 af

Oskar Nyström.

Distriktslandtmätare.

I anledning av Västmanlands östra domsagas ägodelningsrätts utslag den 16 mars 1931 använd vid förnyad avstyckning år 1931 av

Oskar Nyström.

Meterskala 1:2000

Distriktslandtmätare.

Servitut. Till förmån för stamfastigheten har å det avstyckade området lagts det servitut, att stamfastigheten skall hava rätt att begagna de med nr 3 och 5 å denna karta betecknade 3 meter breda vägar.

Till förmån för det avstyckade området har å stamfastigheten lagts det servitut, att det avstyckade området skall hava rätt att såsom utfartsväg till landsvägen begagna den å denna karta upptagna 3 meter breda väg, som i sydlig riktning utgör fortsättning å den med nr 3 betecknade väg. Det avstyckade området har tillagts ~~stamfastigheten~~ 10 % av den styckningsfastigheten tillkommande andel i fisket i Örsunda-ån.

Avstyckningsbeskrivning.

Bet. å kartan	Ägoslag	Areal		
		Hektar	Ar	Km
1	Ävrösn. jord	23	20	
2	"	59	75	
3	" väg	1	20	
4	"	16	70	
5	" väg		30	
6	"		140	
7	"	10	50	
	Summa	113	05	
8	Ävrösn. jord	53	70	
	Summa	168	75	


Oberäknat denna areal finnes inom gränserna del av landsvägen Torsluna - Enköpings, å kartan betecknad med a.

R.N.r 6³

Nr 23. År 1931 den 13 augusti blev den å denna karta tecknade bestämmning, dels av gränsen mellan del avstyckade område och Väsby byn samfälligt tillhörigt våttområde i Örsunda-ån, dels och av gränsen mellan samma område och avstyckade lägenheten Härnevi lilla 6² i den del denna gräns utgöres av Örsunda-åns strand av Ägodelningsdomaren i Västmanlands östra domsaga fastställd; be-tyggar

Ex officio:

Oskar Nyström

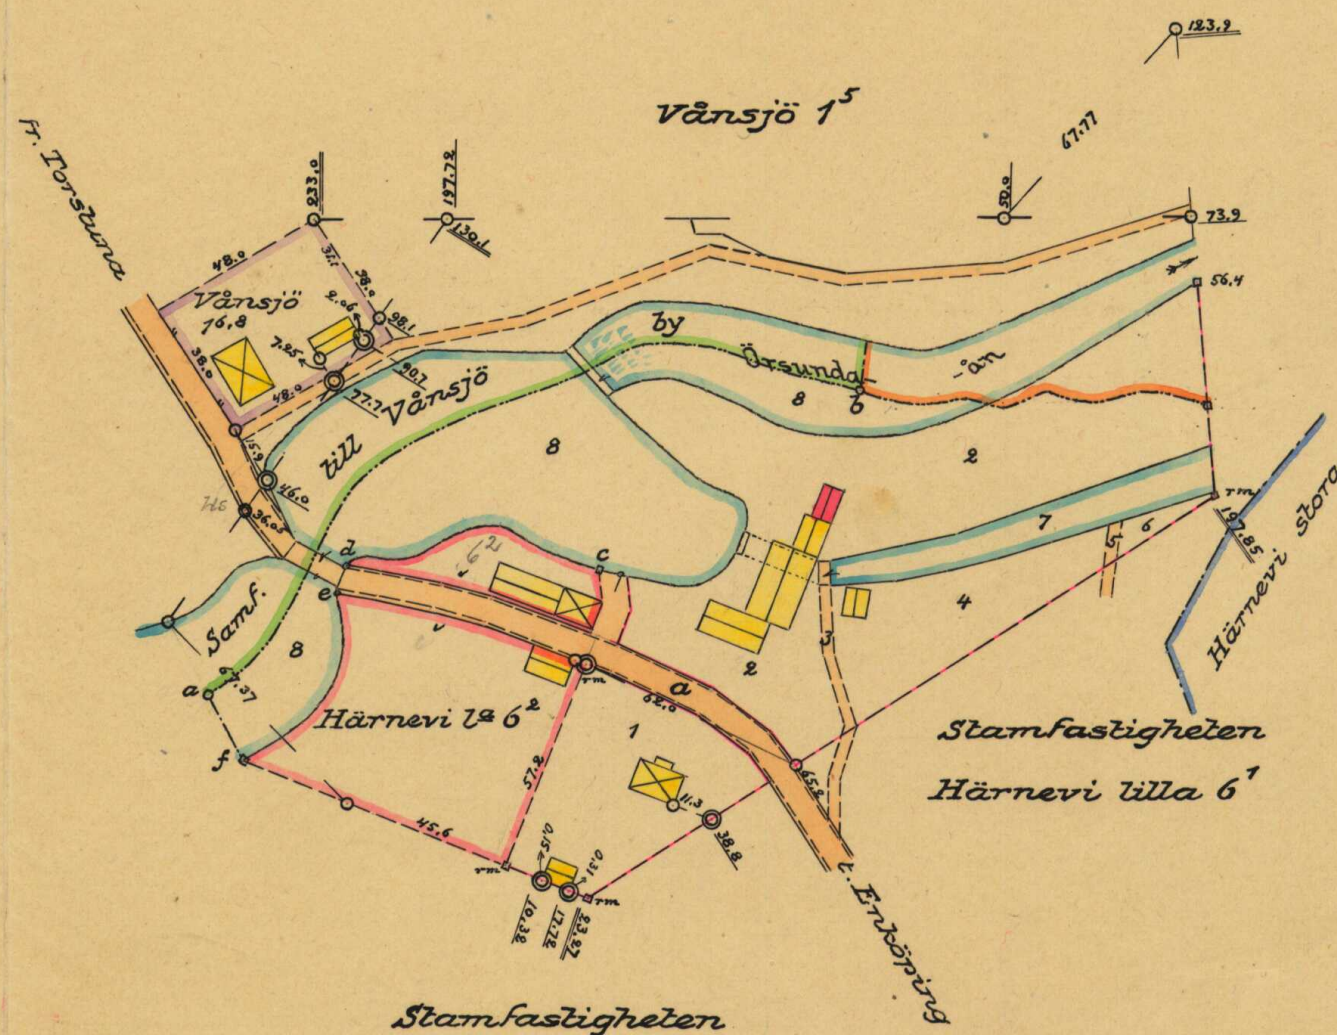

Nr 106. År 1931 den 22 augusti har den avstyckning, som utmärktes å denna karta, fastställt av överlandtmätaren i Västmanlands län; betyggar På ämbetets vägnar:

Werner Nordenstedt