

S E R V I T U T S A V T A L

= = = = =

Mellan å ena sidan
såsom ägare av fastigheten Torsby Svenneby 1:309 den tjänande
fastigheten, och såsom
ägare av fastigheten Torsby Svenneby 1:137 den härskande
fastigheten, är med omedelbar verkan nedanstående servitutsavtal
ingånget.


medgiver ägare till fastigheten
Torsby Svenneby 1:137 rätt att för all framtid ta vatten
från borrad brunn på fastigheten Svenneby 1:309 samt för all
framtid bibehålla vattenledningar jämte eventuellt erforderliga
tillbehör. Upplåtaren medgiver obehindrat tillträde till
fastigheten för anläggningens tillsyn, underhåll, och reparation.

För själva servitutsupplåtelsen skall ej någon ersättning utgå.

Servitutsinnehavaren äger inskriva genom detta avtal upplåtel
servitut i fastigheten Torsby Svenneby 1:309, till förmån för
fastigheten Torsby Svenneby 1:137.

Torsby 96.11.12.

1997
209

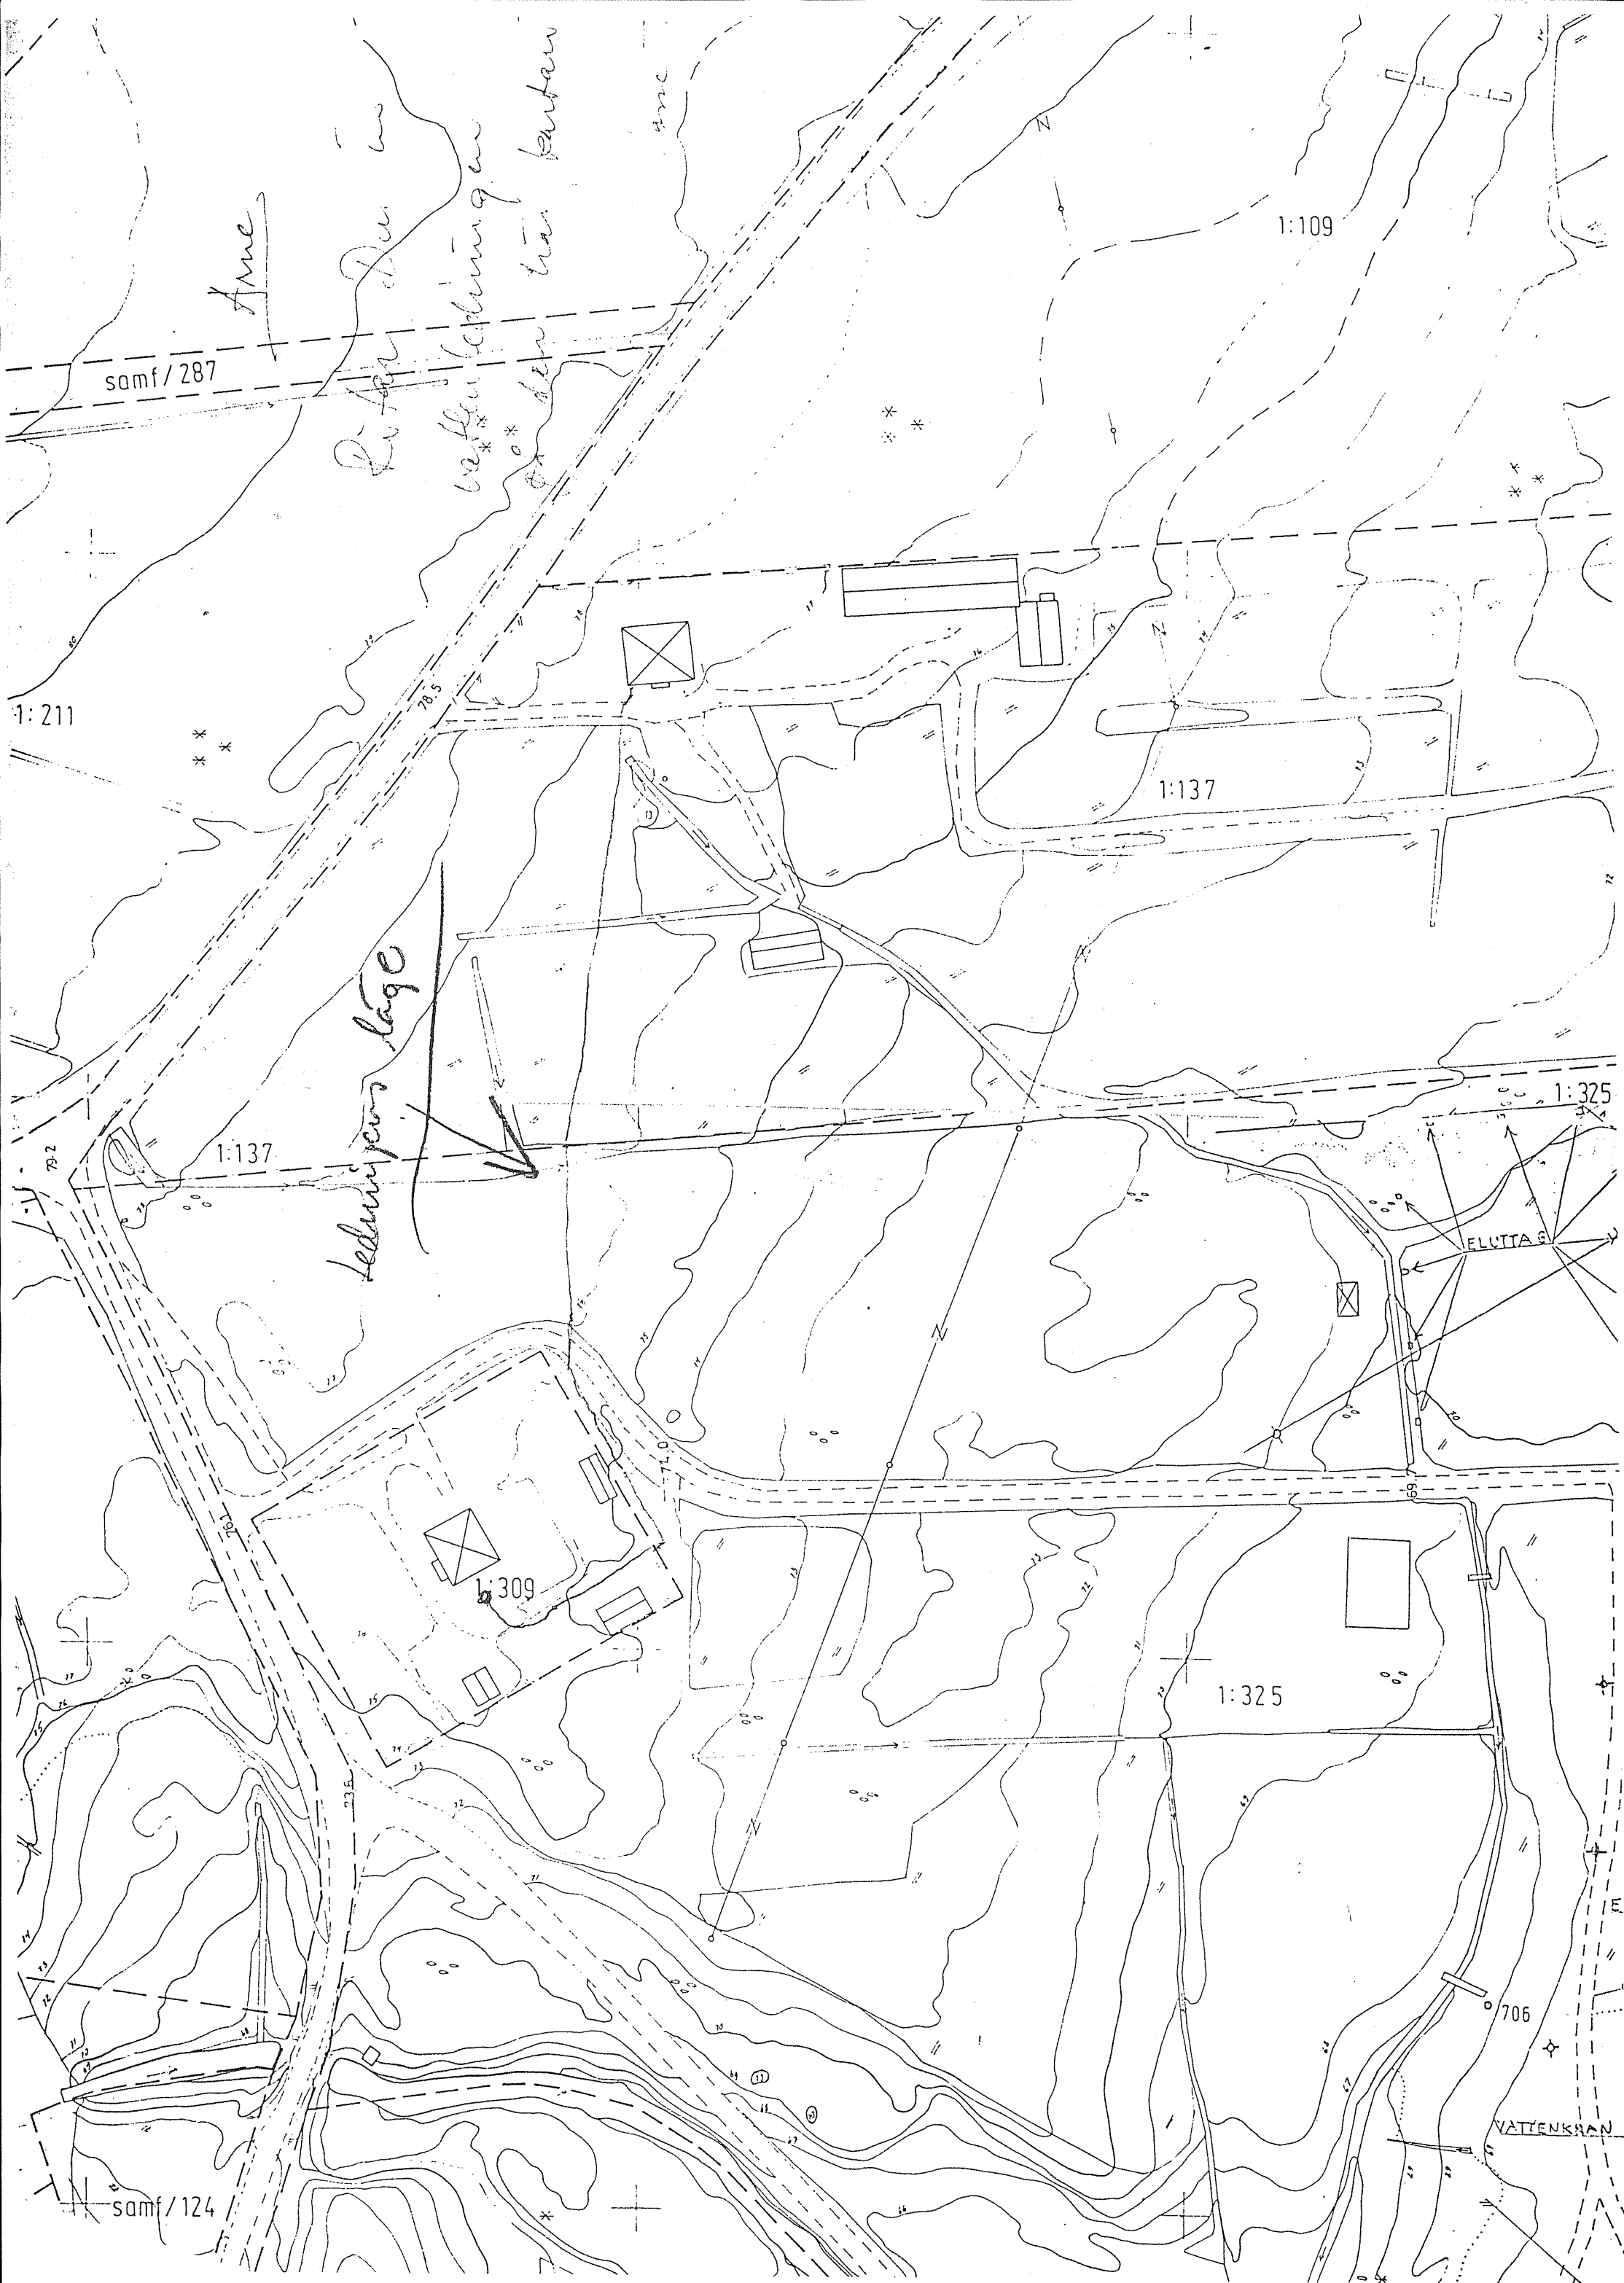

**BILAGA TILL
SERVITUTSAVTAL**

SKALA 1:1000

