


3 rum & kök, 76 m²

Tillvalsritning 2014-09-25

Lägenhetsblad Inredningsval

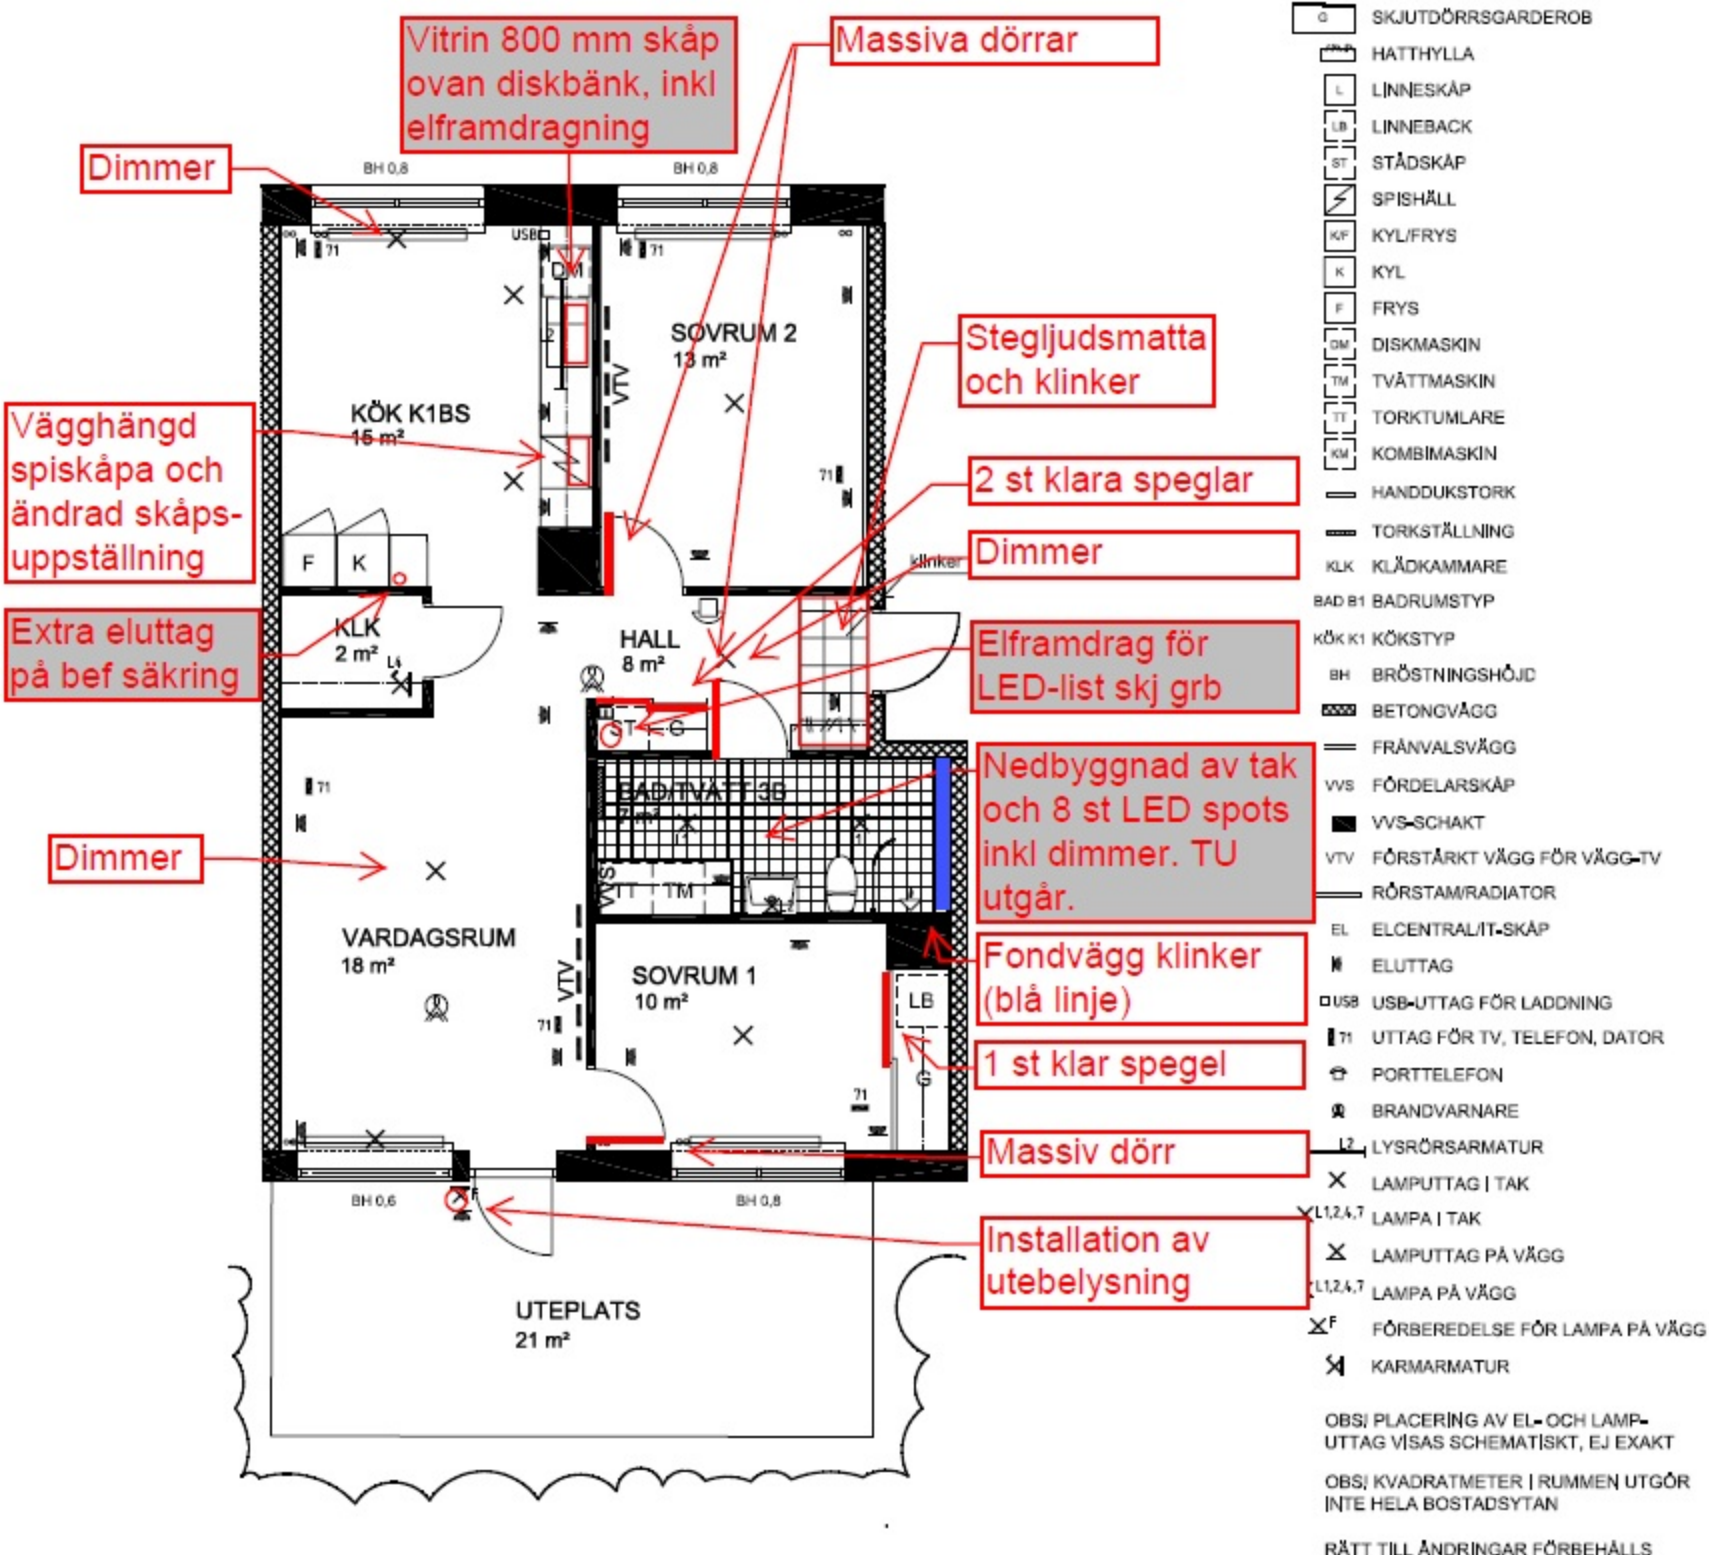

0 1 2 3 4 5 m
skala 1:100

LGH NR:
51002

BRF ONYXEN
KUNGSBACKA



2014-03-24

