

Karta

över ett område i fastigheten

159 öre 6 pgr **Osebol 170** litt Hab
i Norra Ny socken och kommun av Värmlands län

Dnr 99/54

5:10

Upprättad vid avstyckning år
1954 av

[Signature]
Distriktslantmätare. Lantmätare.

10 0 10 20 30 40 50 100 meter, Skala 1 : 1 000

BESKRIVNING.

	Beteckning å kartan, fastighet, ägare, ägostag mm.	areal hektar
1	Avr.-jord	0.1647
	Summa	0.1647

R.N.S.

§ 427. År 1954 den 3 december
blev denna avstyckning av överlantmätaren i
Värmlands län fastställd.

På ämbetets vägnar:

[Signature]


180

Med området följer rätt nyttja vägen litt.
a såsom utfartsväg samt rätt att anlägga och
underhålla vatten- och avloppsledning över
stamfastighetens mark.

Området äger med stöd av en den 15 aug. 1950
avslutad förrättning enl. EVL rätt nyttja vägen
litt. b över fastigheten Osebol 159 ut till all-
män väg.

Koordinatförteckning.

Pkt	Mark	x	y
1	grm	611.76	426.00
12	grm	583.31	391.90
15	rg	639.89	375.71
16	rg	645.23	398.30
2	grg	632.00	410.28
3	grg	587.05	417.05

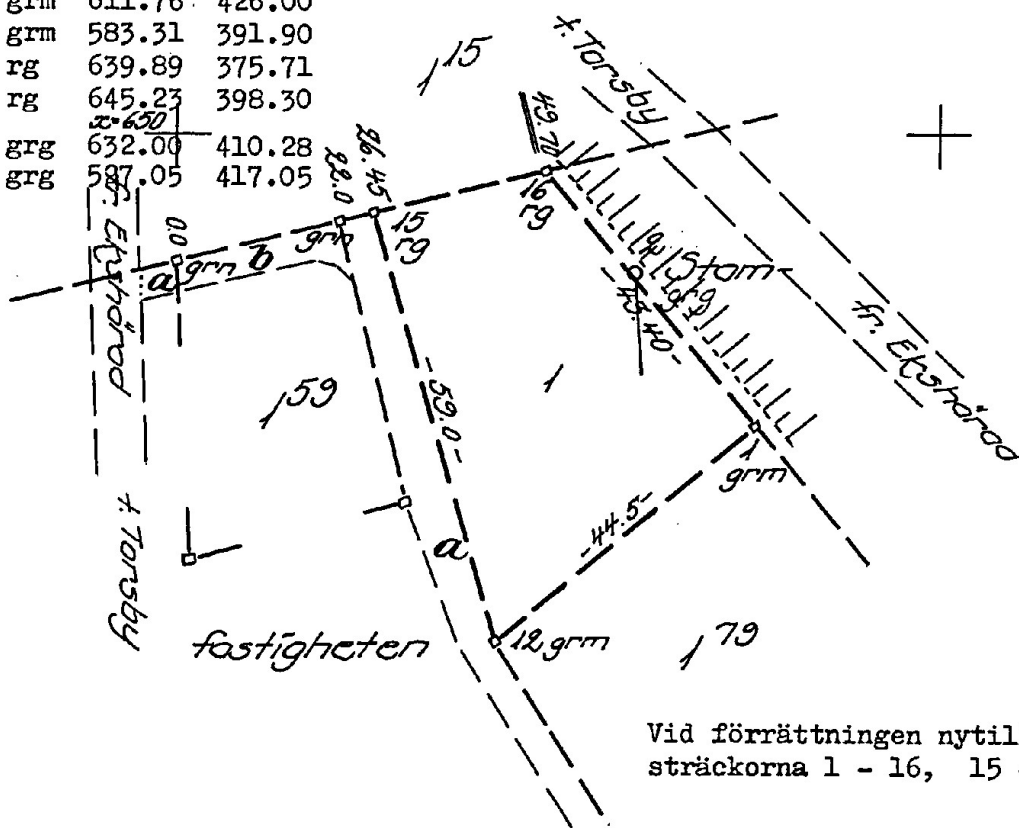

Vid förrättningen nytillkomna gränser
sträckorna 1 - 16, 15 - 12.

x=550
y=350

x=450
y=450

Mätt av: O.S.
Ritad av: T.F.

03 grg

17-NOV-1156