

Karta

2003

Ärende

Avstyckning från Öje 17:1
Ljusdal kommun

Per Nyström
Per Nyström
Förrättningslantmätare

Aktbilaga KA

Ärendenr: X03165

Teknisk beskrivning:

Koordinatförteckning

Pkt	X	Y	Markering
351	6844670.59	1519542.88	, ny rör i mark
352	6844676.85	1519502.60	, ny rör i mark
354	6844647.59	1519497.51	, ny rör i mark
355	6844651.81	1519453.81	, ny rör i mark

Framställd genom: Nymätning och kopiering från primärkarta

Koordinatkvalitet: Inre 25 mm, Yttre 3000 mm

Koordinatsystem: RT R10 2.5 GON V 0:-15

Registerkarta: 15683

Teckenförklaring:

— · — · — · — · —	Traktgräns
-----	Fastighetsgräns
- - - - -	Ny Fastighetsgräns
.....	Rättighet
—————	Rättighet
ÖJE 10:13	Fastighetsbeteckning
17:2	Ny Fastighetsbeteckning
o	Ny Gränspunkt
⊠	Bostadshus
▬	Uthus

X=6844800 +

+


Exentriskt avstånd
355 till gräns = 0.47 m

X=6844600 +

Y=1519400 +

Öster-
Skästra

24:6

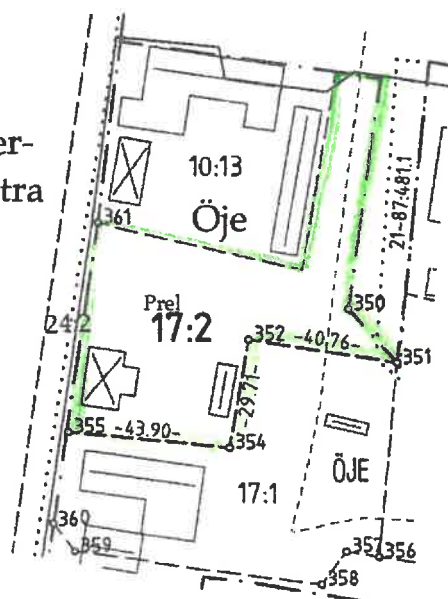

0 10 40 80
Meter

Skala 1:2000

Nya gränser: 351-352-354-355