


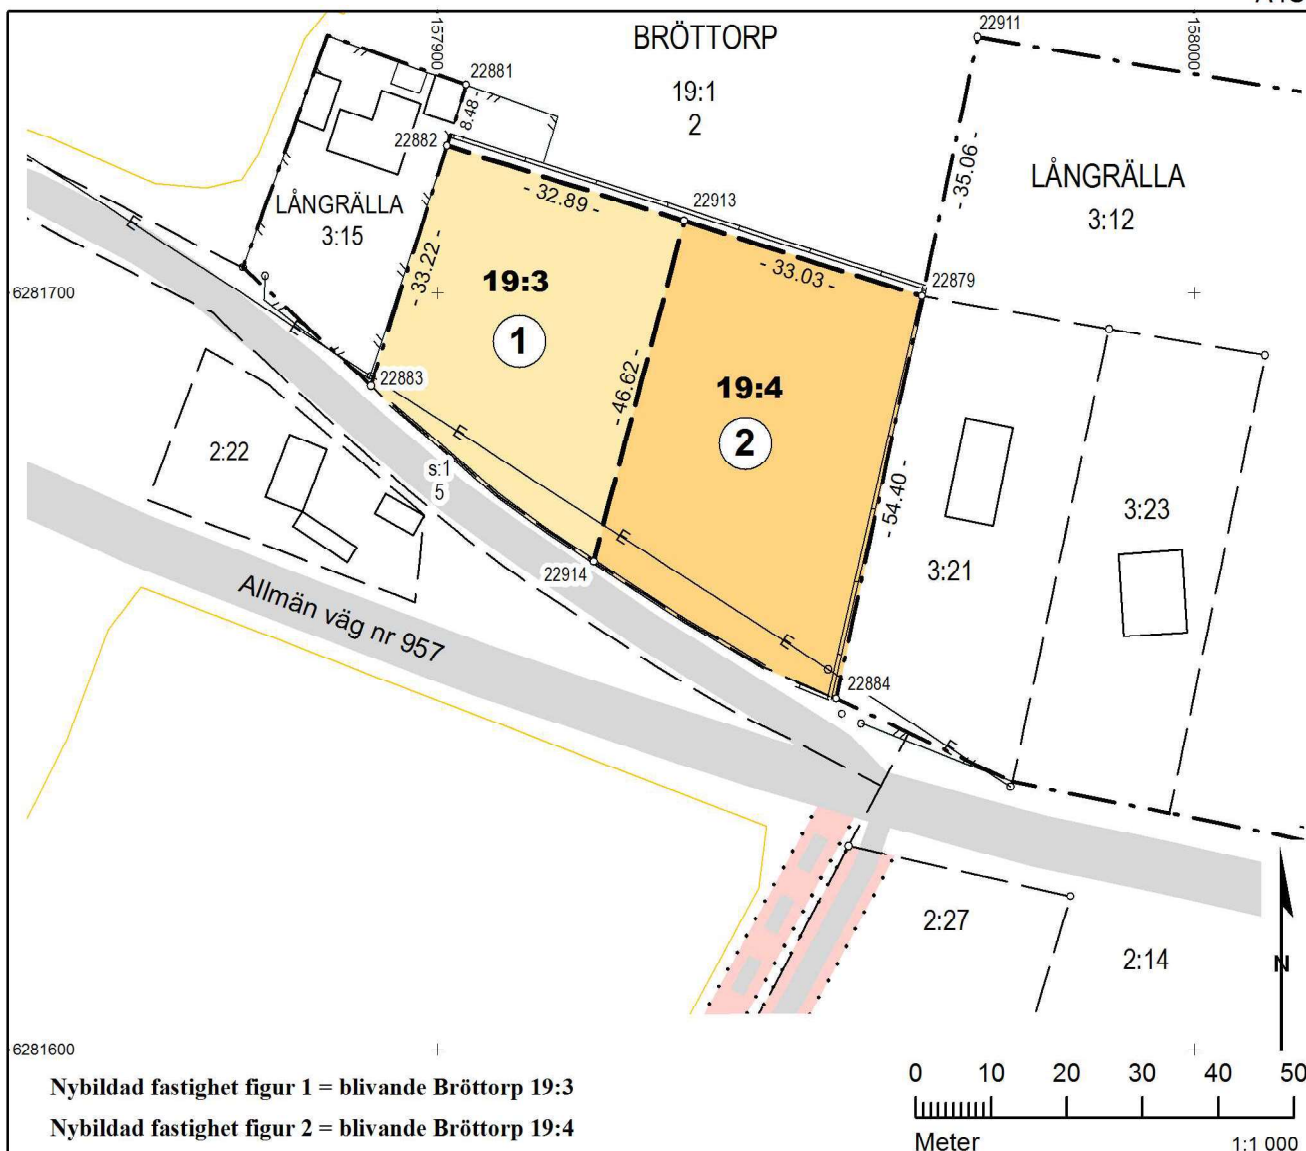

Nybildad fastighet figur 1 = blivande Bröttorp 19:3

Nybildad fastighet figur 2 = blivande Bröttorp 19:4

Bestämda gränser: 22881-22882-22883 samt 22879-22884

Nya gränser: 22882-22913-22879 samt 22913-22914

Beskrivning, se aktbilaga BE1.

Rättigheter och samfälligheter kan vara ofullständigt redovisade utanför avstyckat område

Förrättningskartan innehåller detaljer med olika kvalitet.

För det tekniska innehållet och kartarbetet svarar Lars Linder

### Teckenförklaring

|                                         |                    |
|-----------------------------------------|--------------------|
| --- Traktgräns, gällande                | Byggnad            |
| — Fastighetsgräns, gällande             | Traktorväg         |
| - - - - - Tätning fastighet, gällande   | Sämre bilväg       |
| — Fastighetsgräns, blivande             | Bilväg             |
| 1:2, 1:2 Fastighetsbeteckning, gällande | Staket             |
| 1:2 Fastighetsbeteckning, blivande      | Stenmur, mittlinje |
| BERGA Trakt                             | Grindstolpe        |
| o Gränspunkt                            | Elledning, i luft  |
| ① Figur                                 | Odlingsmark        |
| ••••• Servitut                          |                    |

### Teknisk beskrivning

#### Koordinatlista

| Pkt   | Norr         | Öst        | Markering                |
|-------|--------------|------------|--------------------------|
| 22879 | 6 281 699,57 | 157 964,06 | Rör i betonggjutning     |
| 22881 | 6 281 727,54 | 157 903,79 | Hushörn                  |
| 22882 | 6 281 719,46 | 157 901,21 | Rör i betonggjutning, ny |
| 22883 | 6 281 687,80 | 157 891,14 | Rör i mark, ny           |
| 22884 | 6 281 646,38 | 157 952,64 | Rör i mark, ny           |
| 22911 | 6 281 733,85 | 157 971,41 | Rör i betonggjutning     |
| 22913 | 6 281 709,57 | 157 932,58 | Rör i mark, ny           |
| 22914 | 6 281 664,52 | 157 920,57 | Rör i mark, ny           |

Koordinatkvalitet: Inre 0,05m yttre 0,05m

Koordinatsystem: SWEREF 99 16 30

Framställd genom: Nymätning och kopiering från registerkarta

Mätmetod: Satellitmätning NRTK-tjänst

### Förrättningskarta

Aktbilaga KA1

Ärendenummer: H18521

Orig.format: A4S

Upprättad år: 2018

Fastighetsbestämning berörande Bröttorp 19:1, Långrälla 3:15 samt Långrälla 3:21.

Avstyckning från Bröttorp 19:1

Kommun: Mörbylånga

Län: Kalmar

Fredrik Samuelsson

Förrättningslantmätare