

Karta

över ett område å
lögheten

Möckleby 1⁵

i Södra Möckleby socken, Kalmar län;

upprättad vid avstyckning år 19 45 av

Carl-Olof Jönell

Distriktslantmätare.

Avstyckningsbeskrivning


Bet. å kar- tan	Ägostag m. m.	Areal					
		Inrösningsj.			Avrösningsj.		
		Hektar	Ar	Kvm	Hektar	Ar	Kvm
a	Åker		1455				

År 19 45 den 24 maj
blev å denna karta angivna avstyckning av
länsstyrelsen i Kalmar län fastställd, betygar
På tjänstens vägnar:

Harry Carlsson

Området har samma rätt till utfarts-
väg till allmän väg som styckningsfas-
tigheten samt rätt att å stamfastig-
heten använda de vägar, som ut-
märkts å godkänd styckningsplan

Ärsvik 4⁶

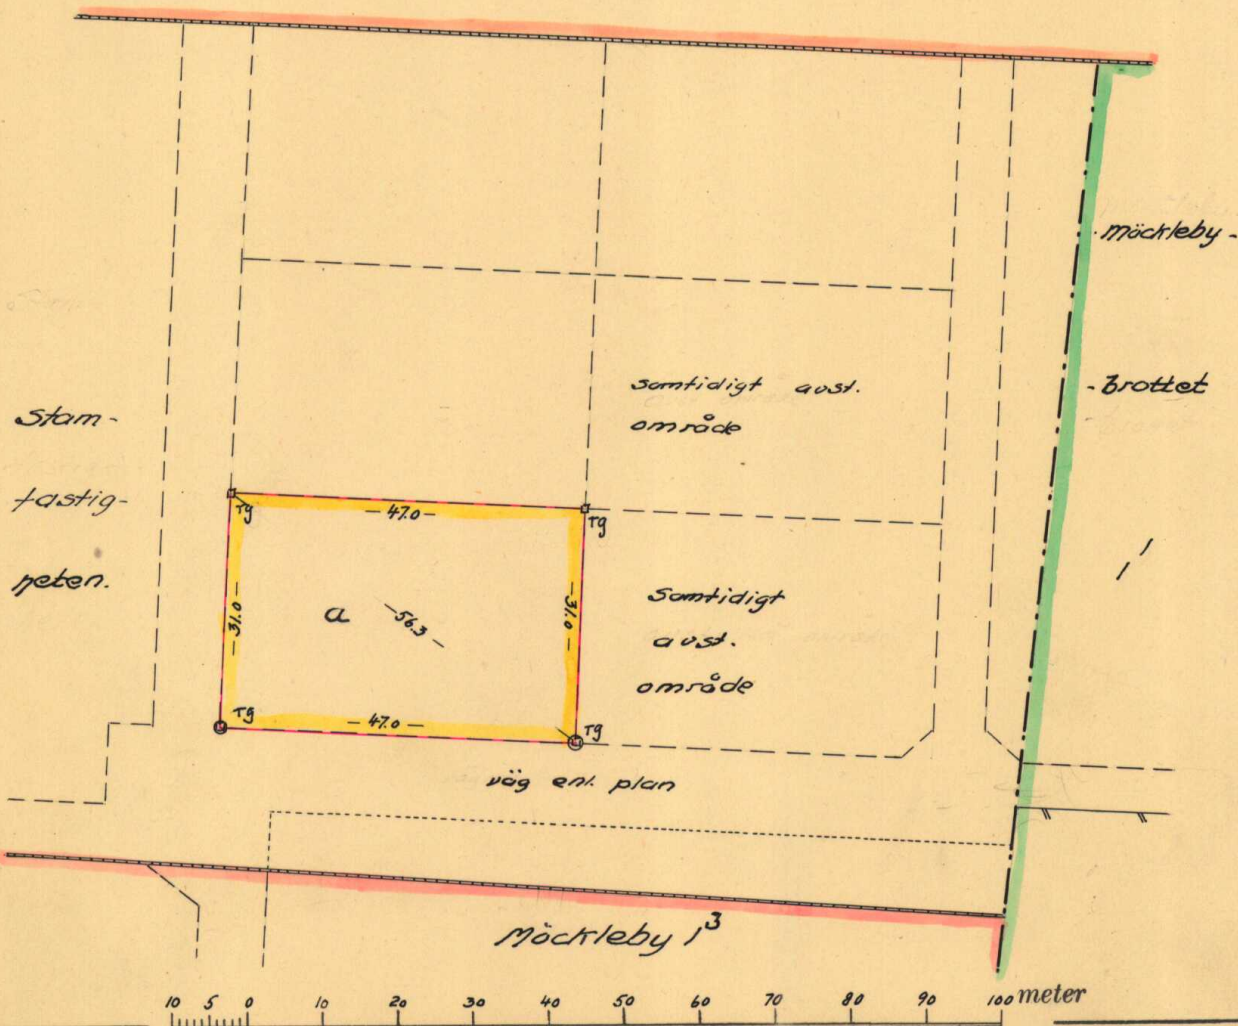

Bl. 52 — SRA III — 20000.

Skala 1 : 1000

STATENS REPRODUKTIONSANSTALT
497844 L

Dnr 767. S.P. 265, int. ch. karta 597

R. Rydman

08-SMÖ-266