Inlösen av område från

ecklesiastika fastigheten
NORRA MÖCKLEBY 1[1]

Socken Norra Möckleby

Kommun Torslunda | Län Kalmar

KARTA | Dnr 230/62:H5 | Upp år 1964

av:

Gösta Malmgren
T.f. distriktslantmätare.

Skala 1:1000

0 10 20 30 40 50 60 meter

Beskrivning

| Beteckning på kartan ägoslag m m | Areal hektar | R N:r |
|---|---|---|
| Litt. a tomt, åker | 0,2960 | 1[17] |

Nytillkomna gränser: sträckan 1-2-3.

§ 352 År 19 64 den 13 nov.
blev å denna karta angivna inlösen
mingsförrättning
.....
av överlantmätaren i Kalmar län fastställd, betygar

I överlantmätarens ställe:

Bitr. överlantmätare

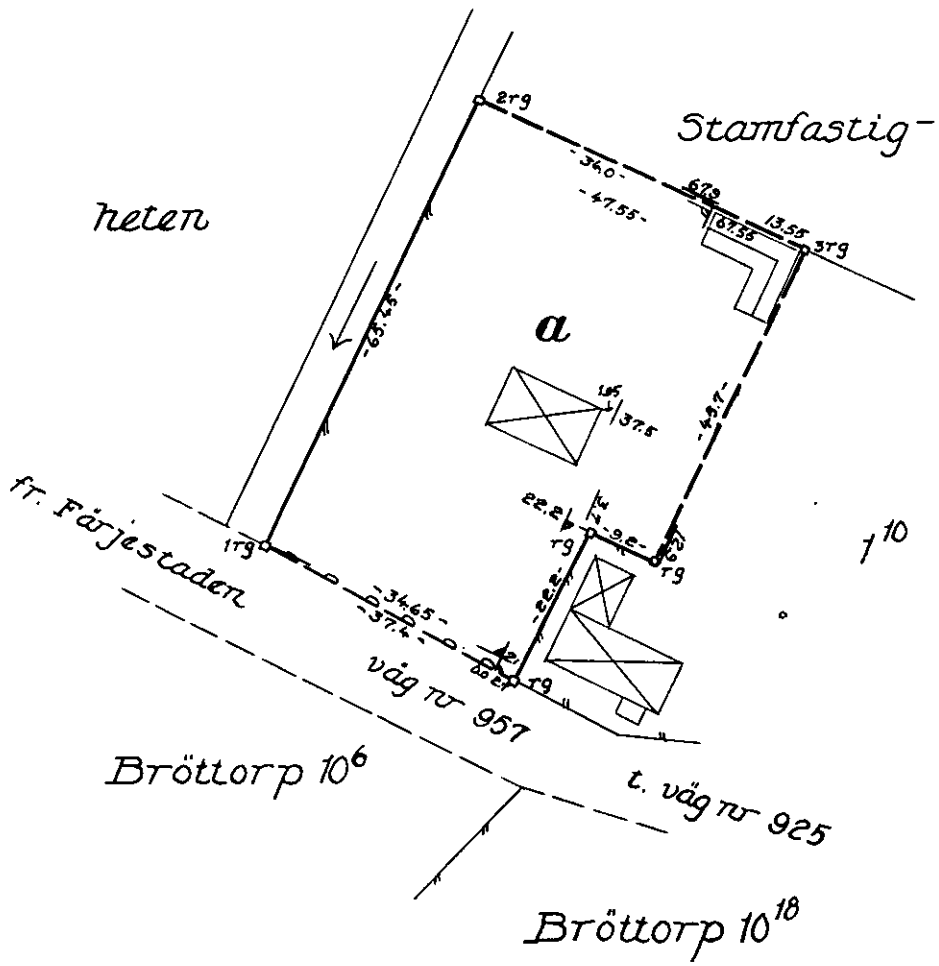


Jfr. 572 s. Signum

Arkivnr m m

339

| Mätning | Koordber | Arealber | Kartering | Ritning |
|---|---|---|---|---|
| C.V.S | | C.V.S | C.V.S | U.E. |

Bl. 0337. SRA 3 171 10